

Pada Paket Pekerjaan Rehabilitasi Gedung Kantor Pekerjaan Ruang Kerja Direktur Aparatur Negara dan Transformasi Birokrasi, Laporan Penyelesaian Pekerjaan disusun per minggu. Terlampir Laporan Penyelesaian Minggu IX (Minggu terakhir) dengan progres pekerjaan 100%.

KEMENTERIAN PERENCANA PEMBANGUNAN NASIONAL /
BADAN PERENCANAAN PEMBANGUNAN NASIONAL

LAPORAN MINGGU IX

INDONESIA EMAS

2045

REHABILITASI GEDUNG KANTOR

RUANG KERJA STAF DIT. APARATUR NEGARA &
TRANSFORMASI BIROKRASI



BAPPENAS

Kementerian Perencanaan Pembangunan Nasional/
Badan Perencanaan Pembangunan Nasional

ANTARA

PEJABAT PEMBUAT KOMITMEN

PROGRAM DUKUNGAN MANAJEMEN V

&
BADAN PERENCANAAN PEMBANGUNAN NASIONAL
CV AZAM PUTRA AMPERA

BAPPENAS

SP Nomor : 111/SP/01.05-BAPPENAS/06/2024

LAPORAN MINGGU IX

REHABILITASI GEDUNG KANTOR
RUANG KERJA STAF DIT. APARATUR NEGARA & TRANSFORMASI BIROKRASI
KEMENTERIAN PPN/BAPPENAS

DAFTAR ISI :

1. KURVA S
2. LAPORAN BOBOT IX
3. LAPORAN MINGGU IX
4. LAPORAN HARIAN
5. DOKUMENTASI FOTO PROYEK

ADDENDUM/CCO PEKERJAAN REHABILITASI GEDUNG KANTOR
RUANG KERJA DIT. APARATUR & TRANSFORMASI BIROKRASI
KEMENTERIAN PPN/BAPPENAS
TAHUN ANGGARAN 2024

No	URAIAN PEKERJAAN	ADDENDUM/CCO				BOBOT	PERIODE 15 AGT 5/D 27 AGT 2024				REALISASI		PRESTASI 5/D	
		VOL	SATUAN	HARGA	JMLH HARGA		PRESTASI MG LALU		PRESTASI MG INI		VOL TERPSG	SAT	MINGGU INI	
							PRESTASI	BOBOT	PRESTASI	BOBOT			PRESTASI	BOBOT
I	PEKERJAAN PENDAHULUAN													
1	Persiapan dan Peraphan (Inklupdi Pemberrihan Area Kerja, ex. Pambongaran)	1,00	ls	363.000	363.000	0,174	90%	0,157	10%	0,017	0,10	ls	100%	0,174
2	Ishop Drawing dan As Bull Drawing	1,00	ls	550.000	550.000	0,264	90%	0,238	10%	0,026	0,10	ls	100%	0,264
3	Dokumentasi DN, 50% dan 100%	3,00	Set	154.000	462.000	0,222	90%	0,200	10%	0,022	0,30	Set	100%	0,222
4	Angkutan Material eks. Bongkaran ± 30 km	1,00	ls	3.322.000	3.322.000	1,597	90%	1,437	10%	0,160	0,10	ls	100%	1,597
II	STAF DIREKTORAT APARATUR NEGARA DAN TRANSFORMASI BIROKRASI													
	PEKERJAAN INTERIOR													
	Pek. Bongkaran													
1	Pek. Bongkar Plafond eksisting	119,03	m2	16.900	1.963.995	0,944	100%	0,944	0%	0,000		m2	100%	0,944
2	Pek. Bongkar dinding partisi/pintu eksisting	0,00	m2	16.900	0	0,000	0%	0,000	0%	0,000		m2	0%	0,000
3	Pek. Partisi kaca tempered tebal 12mm	107,10	m2	11.121	1.191.059	0,572	100%	0,572	0%	0,000		m2	100%	0,572
4	Pek. Bongkar lantai	119,03	m2	16.900	1.963.995	0,944	100%	0,944	0%	0,000		m2	100%	0,944
5	Pek. Bongkar plint lantai	48,43	m	16.900	799.095	0,384	100%	0,384	0%	0,000		m	100%	0,384
	Pek. Interior													
1	Pek. Plafond akustik tile 60x120, berikut rangka dan suspensiorod	119,03	m2	320.705	38.173.516	18,348	100%	18,348	0%	0,000		m2	100%	18,348
2	Pek. Lantai Homogeneous tile 60x60 Polished	119,03	m2	165.632	19.715.177	9,476	100%	9,476	0%	0,000		m2	100%	9,476
3	Pek. Partisi kaca tempered tebal 12mm	26,74	m2	698.170	18.669.066	8,973	0%	0,000	100%	8,973	26,74	m2	100%	8,973
4	Pek. Pintu kaca tempered 1.12mm berikut aksesoris	4,00	unit	3.975.064	15.900.256	7,642	0%	0,000	100%	7,642	4,00	unit	100%	7,642
5	Pek. Cutting Stiker Sanblast	22,89	m2	80.905	1.851.915	0,890	0%	0,000	100%	0,890	22,89	m2	100%	0,890
6	Pek. Rangka metal furing C75.75 5N	34,36	m2	148.335	5.096.791	2,450	100%	2,450	0%	0,000		m2	100%	2,450
7	Pek. Pasang dinding gypsum t. 9mm	68,72	m2	78.916	5.423.108	2,607	100%	2,607	0%	0,000		m2	100%	2,607
8	Pek. Cat dinding interior baru	174,39	m2	27.665	4.824.499	2,319	95%	2,207	5%	0,112	8,39	m2	100%	2,319
9	Pek. Plint kayu solid fin, cat	73,45	m	47.301	3.474.258	1,670	95%	1,591	5%	0,078	3,45	m	100%	1,670
10	Pek. Cat Duco lusen dan pintu shaf	1,76	m2	966.900	1.701.744	0,818	0%	0,000	100%	0,818	1,76	m2	100%	0,818
11	Pek. Perkuatan dudukan partisi kaca tempered	14,91	m1	72.270	1.077.546	0,518	100%	0,518	0%	0,000		m1	100%	0,518
	Pek. Elektrikal													
1	Pek. Bongkar instalasi outlet (listrik, data, dan telepon)	23,00	titik	15.840	364.320	0,175	100%	0,175	0%	0,000		titik	100%	0,175
2	Pek. Bongkar instalasi ME plafond (lampu, heat detektor, Difuser, return, dll)	41,00	titik	15.840	649.440	0,312	100%	0,312	0%	0,000		titik	100%	0,312
3	Pek. Instalasi Grouping titik lampu (NYM 3x2,5 mm)	10,00	group	462.902	4.629.020	2,225	100%	2,225	0%	0,000		group	100%	2,225
4	Pek. Lampu Downlight LED DND278 14 Watt	30,00	bh	349.690	10.490.700	5,042	100%	5,042	0%	0,000		bh	100%	5,042
5	Pek. Pemasangan saklar Double	6,00	bh	33.858	203.148	0,098	100%	0,098	0%	0,000		bh	100%	0,098
6	Pek. Instalasi stop kontak (NYM 3x2,5 mm)	30,00	titik	462.902	13.887.060	6,675	100%	6,675	0%	0,000		titik	100%	6,675
7	Pek. Pemasangan stop kontak CP dinding 1 lubang	14,00	bh	29.458	412.412	0,198	100%	0,198	0%	0,000		bh	100%	0,198
8	Pek. Instalasi data baru	19,00	titik	411.831	7.824.789	3,761	100%	3,761	0%	0,000		titik	100%	3,761
9	Pek. Pemasangan outlet Data dinding		bh	243.958	0	0,000	0%	0,000	0%	0,000		bh	0%	0,000
10	Pek. Instalasi Telepon	6,00	titik	228.602	1.371.612	0,659	100%	0,659	0%	0,000		titik	100%	0,659
11	Pek. Pemasangan outlet Telepon	0,00	bh	67.958	0	0,000	0%	0,000	0%	0,000		bh	0%	0,000
12	Pek. Pemasangan kembali Smoke Detector eksisting	5,00	bh	33.000	165.000	0,079	100%	0,079	0%	0,000		bh	100%	0,079
13	Pek. Pemasangan kembali Speaker	4,00	bh	33.000	132.000	0,063	100%	0,063	0%	0,000		bh	100%	0,063
14	Pek. Pemasangan Kembali Volume Control	1,00	bh	33.000	33.000	0,016	100%	0,016	0%	0,000		bh	100%	0,016
15	Pek. Pemasangan Kembali Return AC		bh	33.000	0	0,000	0%	0,000	0%	0,000		bh	0%	0,000
16	Pek. Pasang return AC Baru	6,00	bh	330.000	1.980.000	0,952	0%	0,000	100%	0,952	6,00	bh	100%	0,952
17	Pek. Pipa Hydrant SCH 40 Ul. 1 Inch, Berikut aksesoris penyambungannya	27,00	bh	113.206	3.056.562	1,469	100%	1,469	0%	0,000		bh	100%	1,469
18	Pek. Penggantian Pipa Hydrant SCH 40 Ul. 1/2 Inch, Berikut aksesoris penyambungannya	6,75	m	74.844	505.197	0,243	100%	0,243	0%	0,000		m	100%	0,243
19	Pek. Penggantian Pipa Hydrant	19,00	bh	98.780	1.876.820	0,902	100%	0,902	0%	0,000		bh	100%	0,902
20	Pek. Penggantian Head Sprinkler 68° C Ul. 1/2 Inch, Type Pendant	33,75	bh	206.987	6.985.811	3,358	100%	3,358	0%	0,000		bh	100%	3,358
21	Pek. Penggantian Diffuser Grille + Sock 8" x 38 cm x 38 cm	9,00	bh	179.850	1.618.650	0,778	100%	0,778	0%	0,000		bh	100%	0,778
22	Pek. Penggantian Spigot Damper Ducting / Flexible Duct Ul. 8 Inch	12,00	bh	383.625	4.603.500	2,213	100%	2,213	0%	0,000		bh	100%	2,213
23	Pek. Flexible 8 Inch	12,00	bh	212.075	2.544.900	1,223	100%	1,223	0%	0,000		bh	100%	1,223
24	Pek. Flexible 8 Inch (Harga Timbang)	30,60	m	238.799	7.307.249	3,512	100%	3,512	0%	0,000		m	100%	3,512
25	Pek. Flexible 8 Inch (Harga Timbang)	9,40	m1	150.800	1.417.920	0,681			100%	0,681	9,40	m1	100%	0,681
26	Bok Panel PVC isi 36 Lengkap Rel dan Busbar	0,00	unit	809.908	0	0,000	0%	0,000	0%	0,000		unit	0%	0,000
27	Bok Panel PVC isi 10 MCB	1,00	unit	600.050	600.050	0,288	100%	0,288	0%	0,000		unit	100%	0,288
28	Pek. MCB 10A - 4,5 kA	4,00	bh	183.733	734.932	0,353	0%	0,000	100%	0,353	4,00	bh	100%	0,353
29	Pek. Pemasangan Kabel Listrik NY 4 x 10 mm2		m	158.433	0	0,000	0%	0,000	0%	0,000		m	0%	0,000
30	Pek. Pemasangan Kabel Tufur 4x6 mm	45,00	m	152.900	6.880.500	3,307	100%	3,307	0%	0,000		m	100%	3,307
31	Pek. MCCB 3 Phase 15 Ampere	0,00	unit	474.683	0	0,000	0%	0,000	0%	0,000	1,00	unit	0%	0,000
32	Pek. MCCB 3 Phase 25 Ampere	1,00	bh	677.083	677.083	0,325	100%	0,325	0%	0,000		bh	100%	0,325
33	Pek. MCCB 1 Phase 16 A	3,00	bh	194.183	582.549	0,280	100%	0,280	0%	0,000		bh	100%	0,280
	Jumlah Bobot					100,000								
	Bobot Aktual						79,275		20,725					100,000
	Jumlah Bobot													
	Jumlah Bobot Aktual													

Ditetapkan
Pejabat Pembuat Komitmen
Program Dukungan Manajemen V


Nurpi
NIP. 197310821199802 1 001

Diperiksa
Pengawas PPK Dukungan
Manajemen V


Rudy Sehusilwane
Tenaga Ahli

Jakarta, 2024
Dibuat Oleh
CV. AZAM PUTRA AMPERA


Har Izhar
Direktur


Parjlyana
Pengawas



Foto Pekerjaan Tanggal 15 Agustus 2024 s/d 18 Agustus 2024

PEMBERI TUGAS : PPK PROGRAM DUKUNGAN MANEJEMEN V

KONTRAKTOR PELAKSANA :



CV. AZAM PUTRA AMPERA
Jl. Raden Inten II No. 80 Duren Sawit – Jakarta

DIBUAT OLEH :
Pengawas Lapangan

Septiandy

PEMBERI TUGAS :

PPK PROGRAM DUKUNGAN MANAJEMEN V



KONTRAKTOR PELAKSANA :



CV. AZAM PUTRA AMPERA

Jl. Raden Inten II No. 80 Duren Sawit -- Jakarta Timur



CATATAN : Proses Pekerjaan Pembobokan Lantai Untuk Dudukan Kaca

LEMBAR KE

PEMBERI TUGAS :
PPK PROGRAM DUKUNGAN MANEJEMEN V



KONTRAKTOR PELAKSANA :

CV. AZAM PUTRA AMPERA
Jl. Raden Inten II No. 80 Duren Sawit – Jakarta Timur



CATATAN : Pekerjaan Pembobokan Lantai untuk Dudukan Kaca

LEMBAR KE

PEMBERI TUGAS :

PPK PROGRAM DUKUNGAN MANEJEMEN V

KONTRAKTOR PELAKSANA :



CV. AZAM PUTRA AMPERA

Jl. Raden Inten II No. 80 Duren Sawit – Jakarta Timur



CATATAN : Pekerjaan Pemasangan Partisi Kaca

LEMBAR KE

PEMBERI TUGAS :
PPK PROGRAM DUKUNGAN MANEJEMEN V



KONTRAKTOR PELAKSANA :
CV. AZAM PUTRA AMPERA
Jl. Raden Inten II No. 80 Duren Sawit – Jakarta Timur



CATATAN : Proses Pekerjaan Pemasangan return AC

LEMBAR KE

1/5

PEMBERI TUGAS :


PPK PROGRAM DUKUNGAN MANEJEMEN V

KONTRAKTOR PELAKSANA :



CV. AZAM PUTRA AMPERA

Jl. Raden Inten II No. 80 Duren Sawit -- Jakarta Timur

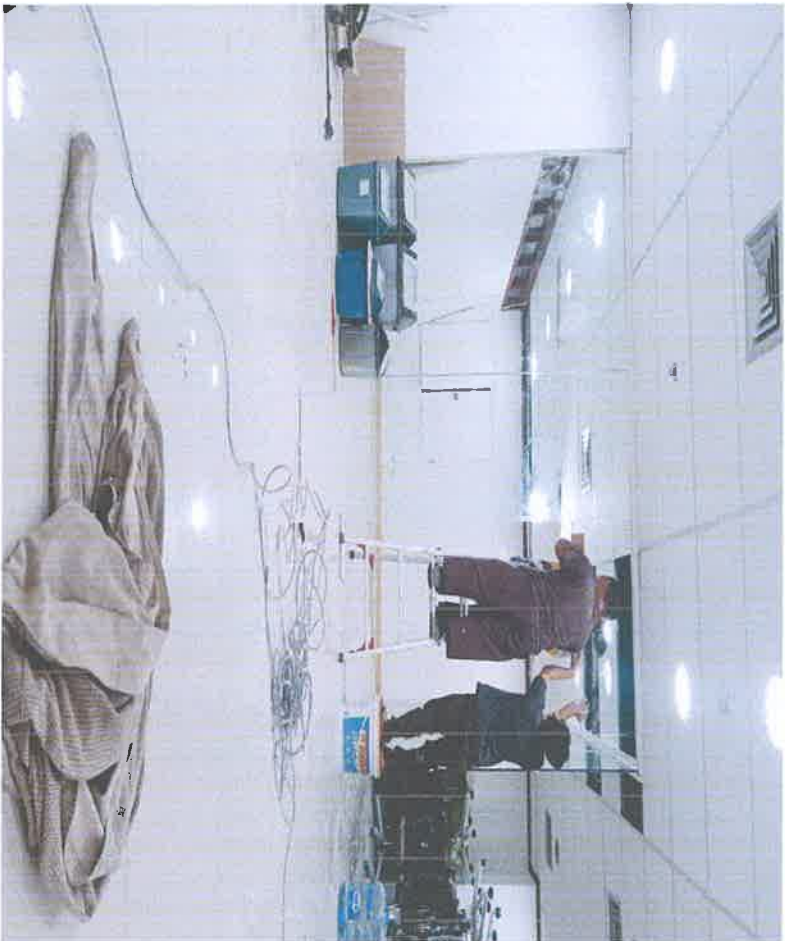


CATATAN : Proses Pekerjaan Pintu Kaca

LEMBAR KE

PEMBERI TUGAS :
PPK PROGRAM DUKUNGAN MANEJEMEN V



KONTRAKTOR PELAKSANA :

CV. AZAM PUTRA AMPERA
Jl. Raden Inten II No. 80 Duren Sawit – Jakarta Timur



CATATAN : Proses Pekerjaan Pemasangan Cutting Stiker Sanblat Kaca

LEMBAR KE

AS BUILT DRAWING

REHABILITASI GEDUNG KANTOR RUANG KERJA SATAFF DIREKTORAT APARATUR NEGARA DAN TRANSFORMASI BIROKRASI GEDUNG SALEH AFIF




Kementerian PPN/
Bappenas

JL. Taman Suropati No.2 Menteng, Jakarta Pusat

Tahun Anggaran
2024

PENYUSUN GAMBAR	JABATAN	PARAF	TANGGAL
DIGAMBAR : ESTER	DRAFTER		
DIPERIKSA : ANHAR	PELAKSANA SIPIL		
DIPERIKSA : ASEP	PELAKSANA ELEKTRIKAL		
DIKETAHUI : SEPTIANDY	PROJECT MANAGER		

LAYER	KODE KERJA	JML. LMBR	NO. LEMBAR
A3	ARS	-	01

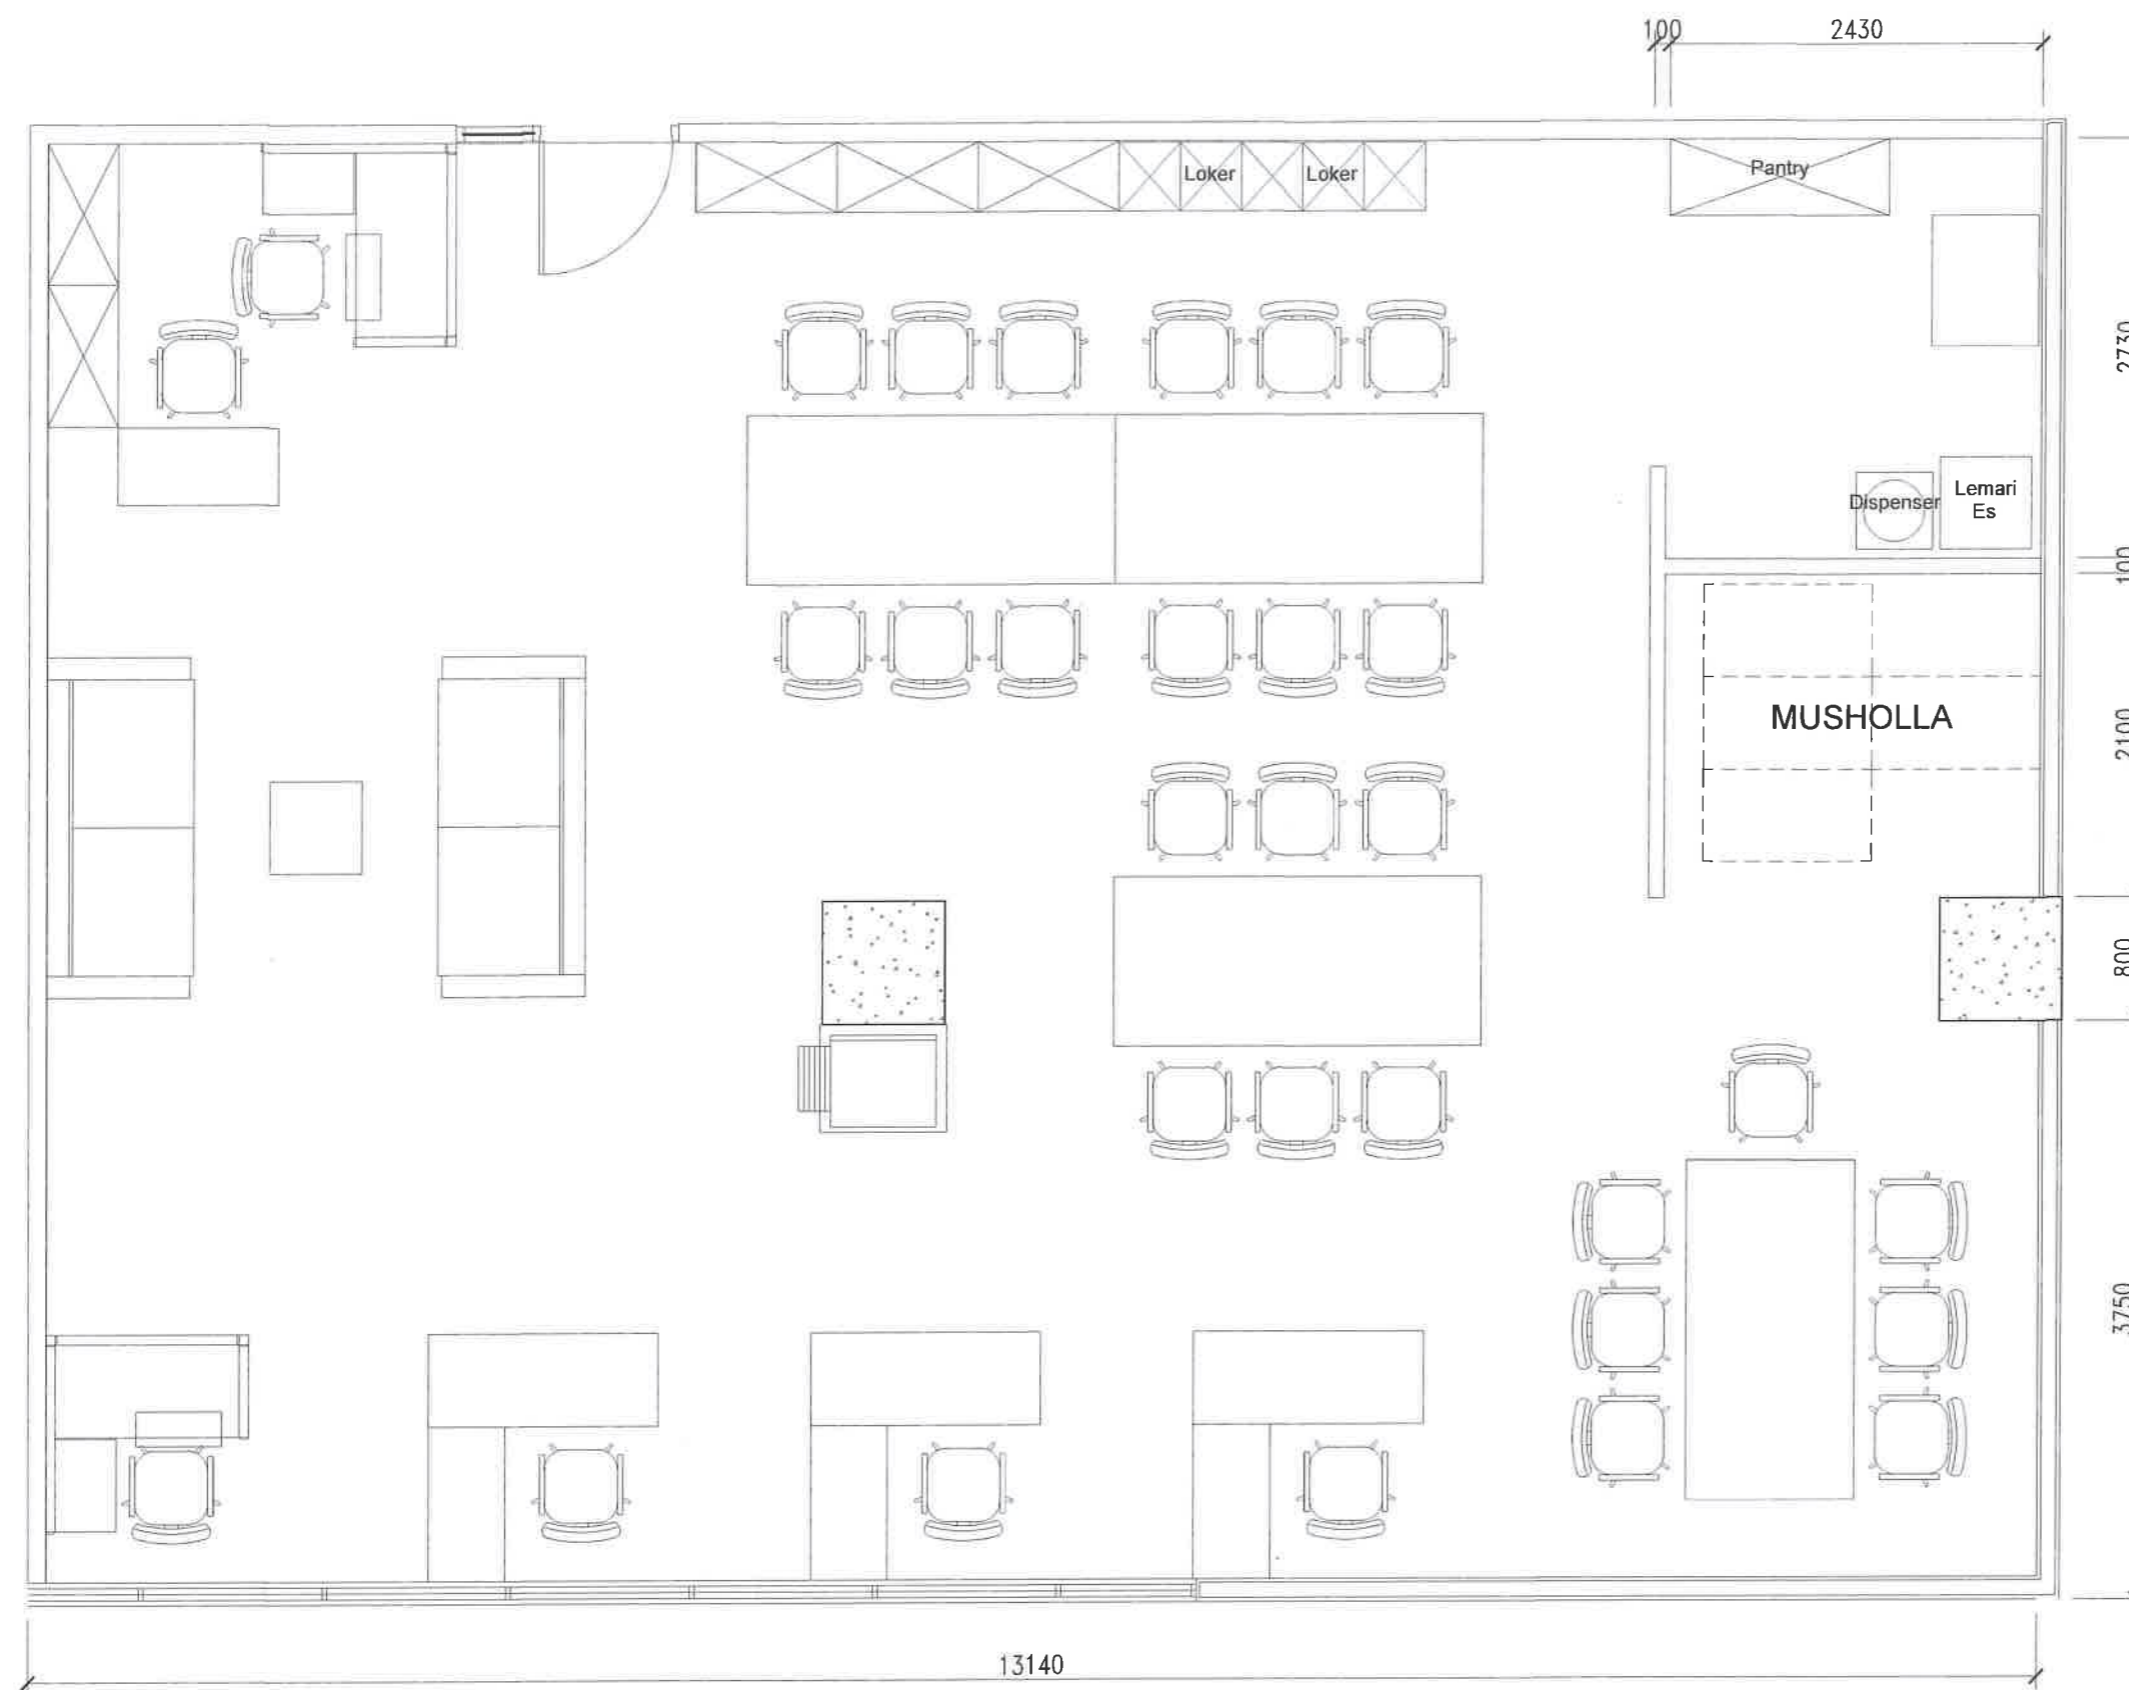

 **DENAH EKSISTING**
 SKALA 1 : 50


-  Dinding Partisi Gypsum Fin. Cat Rangka Metal Furing C-75
-  Pintu Frameless & Partisi Kaca Tempered 12mm

REHABILITASI GEDUNG KANTOR RUANG KERJA STAF DIREKTORAT APARATUR NEGARA DAN TRANSFORMASI BIROKRASI GEDUNG SALEH AFIF

TAHUN ANGGARAN 2024



Pejabat Pembuat Komitmen Program Dukungan Manajemen V

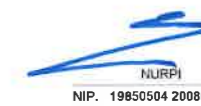





NIP. 19850504 2008031 002



RUDI SAHUSILAWANE.S.T.

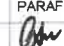

H. HIZHAR
DIREKTUR


PENYUSUN GAMBAR	JABATAN	PARAF	TANGGAL
DIGAMBAR : ESTER	DRAFTER		
DIPERIKSA : ANHAR	PELAKSANA SIPIL		
DIPERIKSA : ASEP	PELAKSANA ELEKTRIKAL		
DIKETAHUI : SEPTIANDY	PROJECT MANAGER		


JUDUL GAMBAR :

DENAH REHAB RUANG APNEG

TANGGAL : 4 AGUSTUS 2024

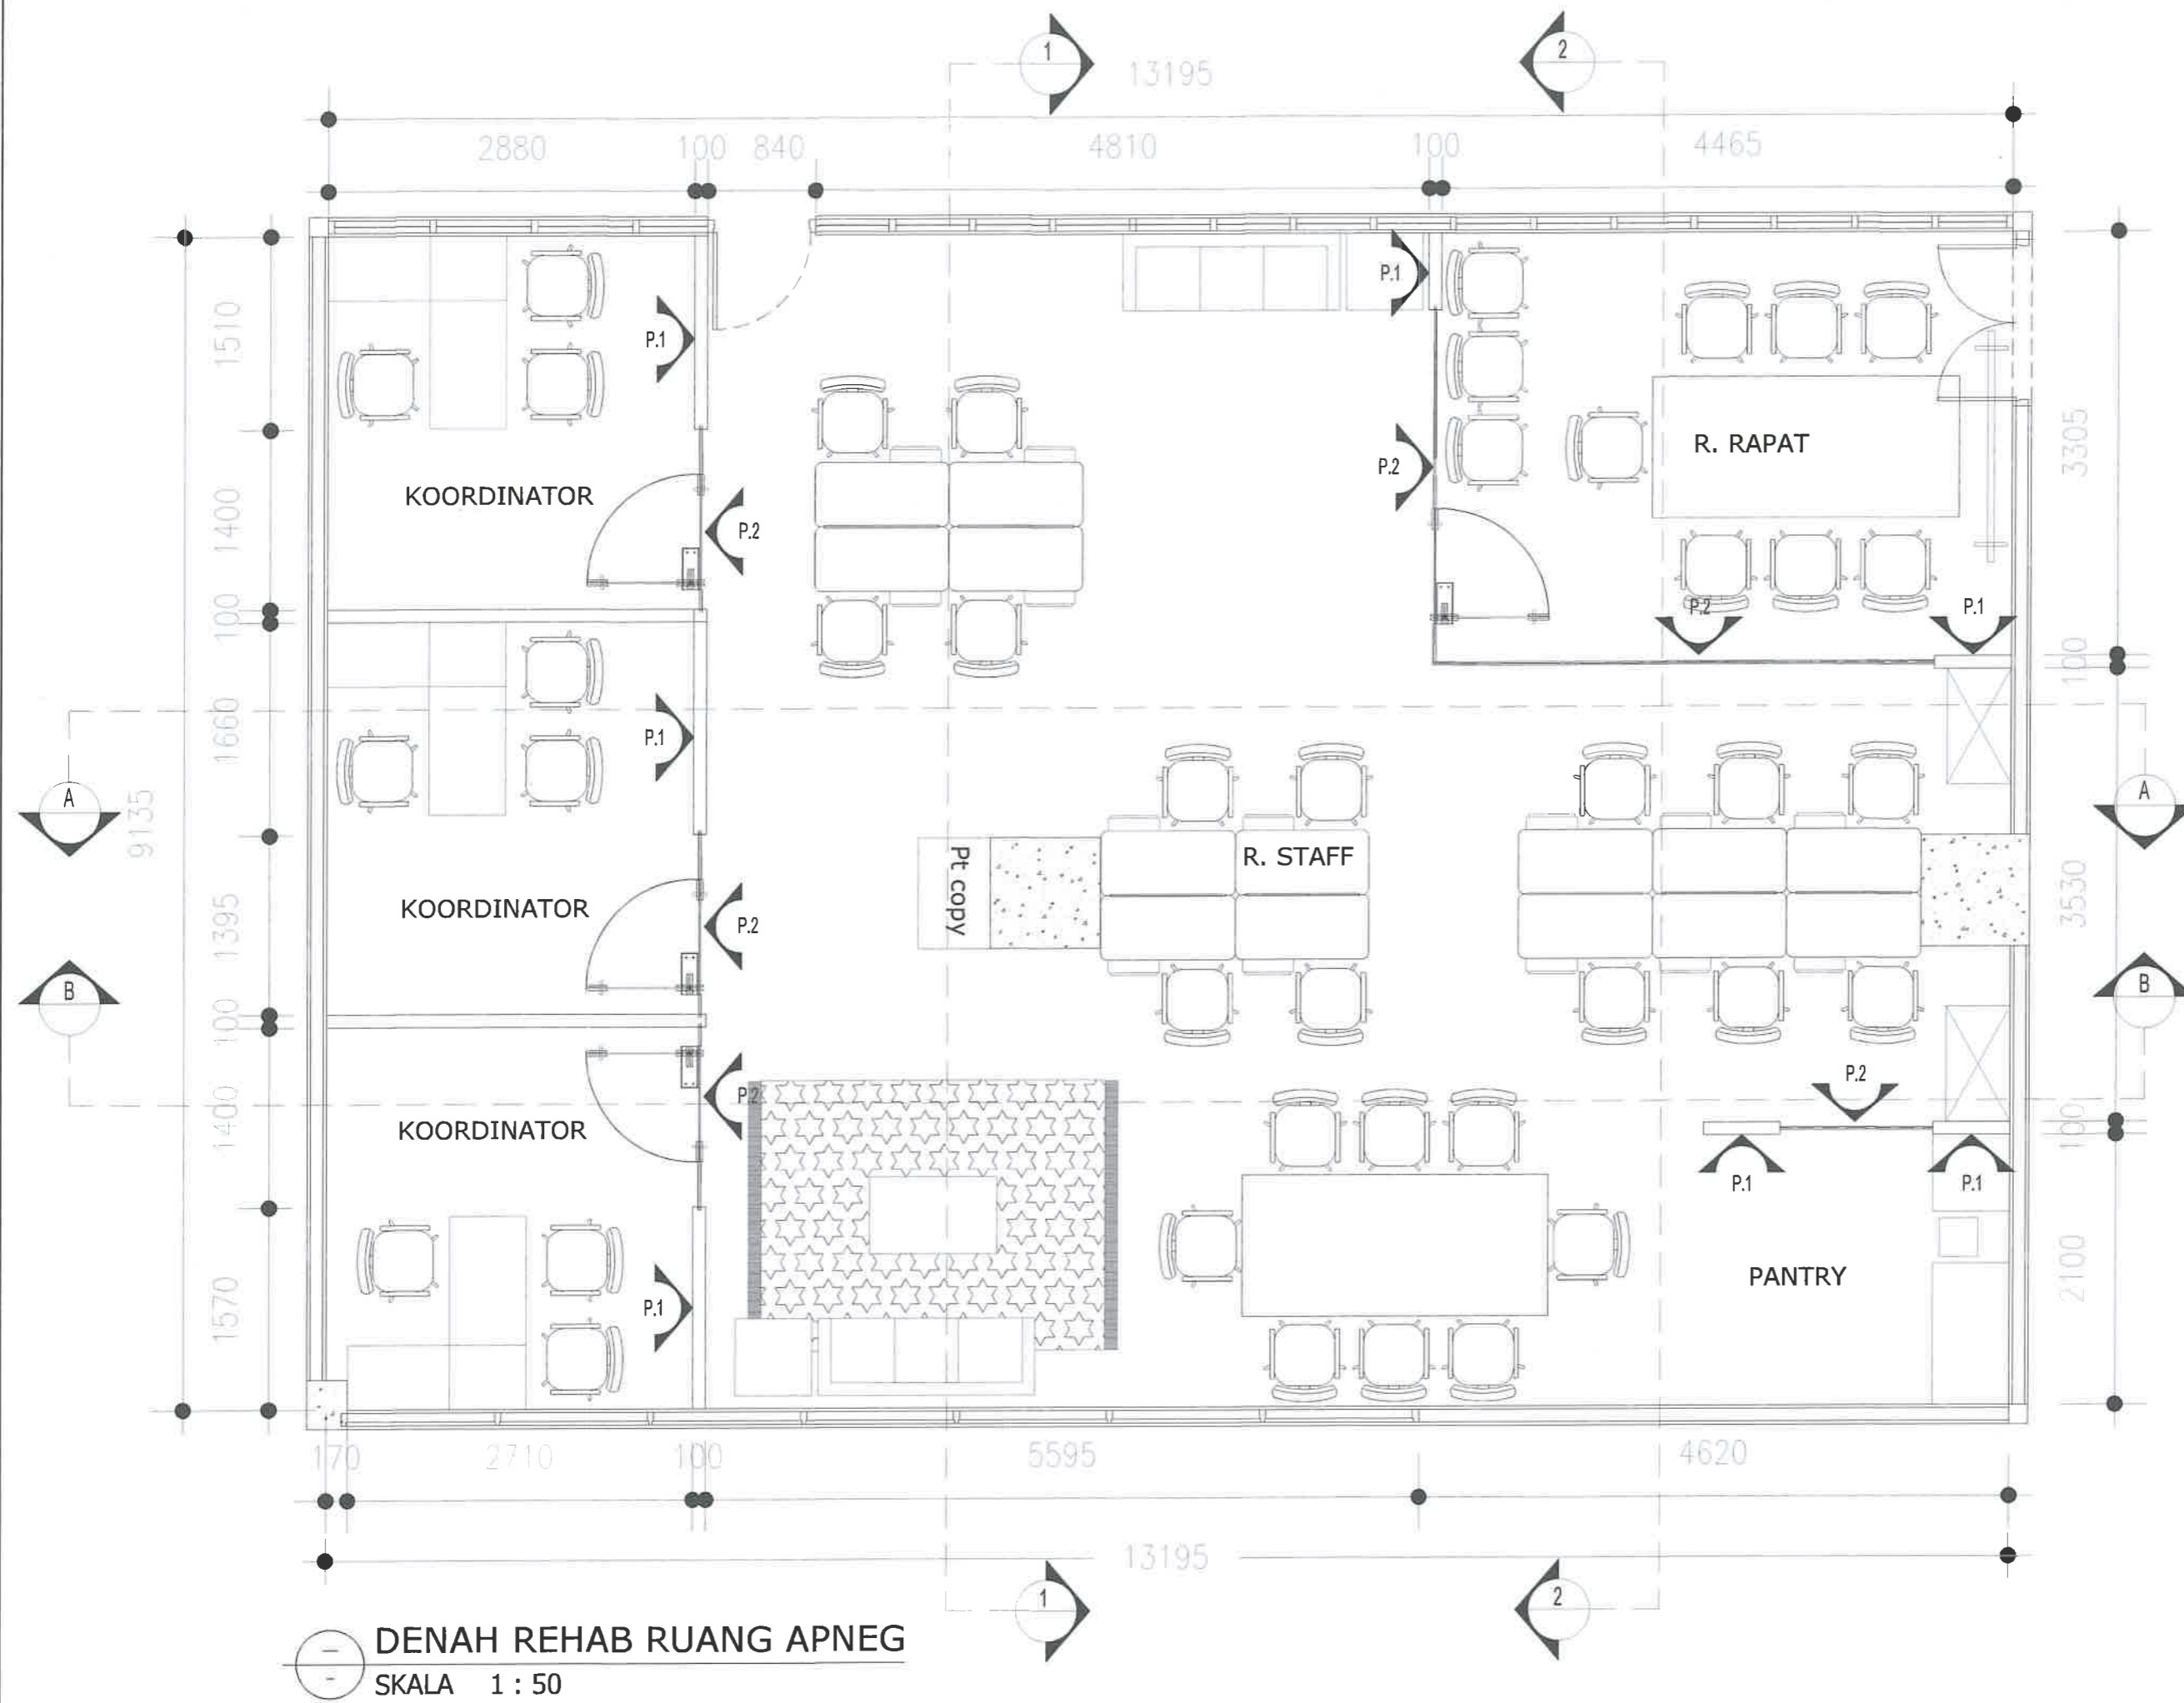

LAYER	KODE KERJA	JML. LMBR	NO. LEMBAR
A3	ARS	-	02

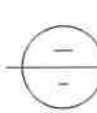

 DENAH REHAB RUANG APNEG
SKALA 1 : 50

AS BUILT DRAWING

KETERANGAN/CATATAN

-  Lantai Homogeneous Tile 600 x 600cm Polished
-  Plint Kayu Solid

NAMA PEKERJAAN

REHABILITASI GEDUNG KANTOR RUANG KERJA STAF DIREKTORAT APARATUR NEGARA DAN TRANSFORMASI BIROKRASI GEDUNG SALEH AFIF

TAHUN ANGGARAN 2024

PEMBERI TUGAS



DISETUJUI

Pejabat Pembuat Komitmen
Program Dukungan Manajemen V



NURPI

NIP. 19850504 2008031 002

DIPERIKSA TENAGA AHLI PENGAWAS

Sipil/Arsitektur



RUDI SAHUSILAWANE.S.T.

PENYEDIA JASA KONTRUKSI



PENANGGUNG JAWAB



HAR IZHAR

DIREKTUR

PENYUSUN GAMBAR	JABATAN	PARAF	TANGGAL
DIGAMBAR : ESTER	DRAFTER	<i>Esther</i>	
DIPERIKSA : ANHAR	PELAKSANA SIPIL	<i>Anhar</i>	
DIPERIKSA : ASEP	PELAKSANA ELEKTRIKAL	<i>Asep</i>	
DIKETAHUI : SEPTIANDY	PROJECT MANAGER	<i>Septiandy</i>	

JUDUL GAMBAR :


DENAH PEKERJAAN LANTAI

TANGGAL : 4 AGUSTUS 2024

SKALA : 1 : 50

SATUAN : mm

LAYER	KODE KERJA	JML LMBR	NO. LEMBAR
A3	ARS	-	03

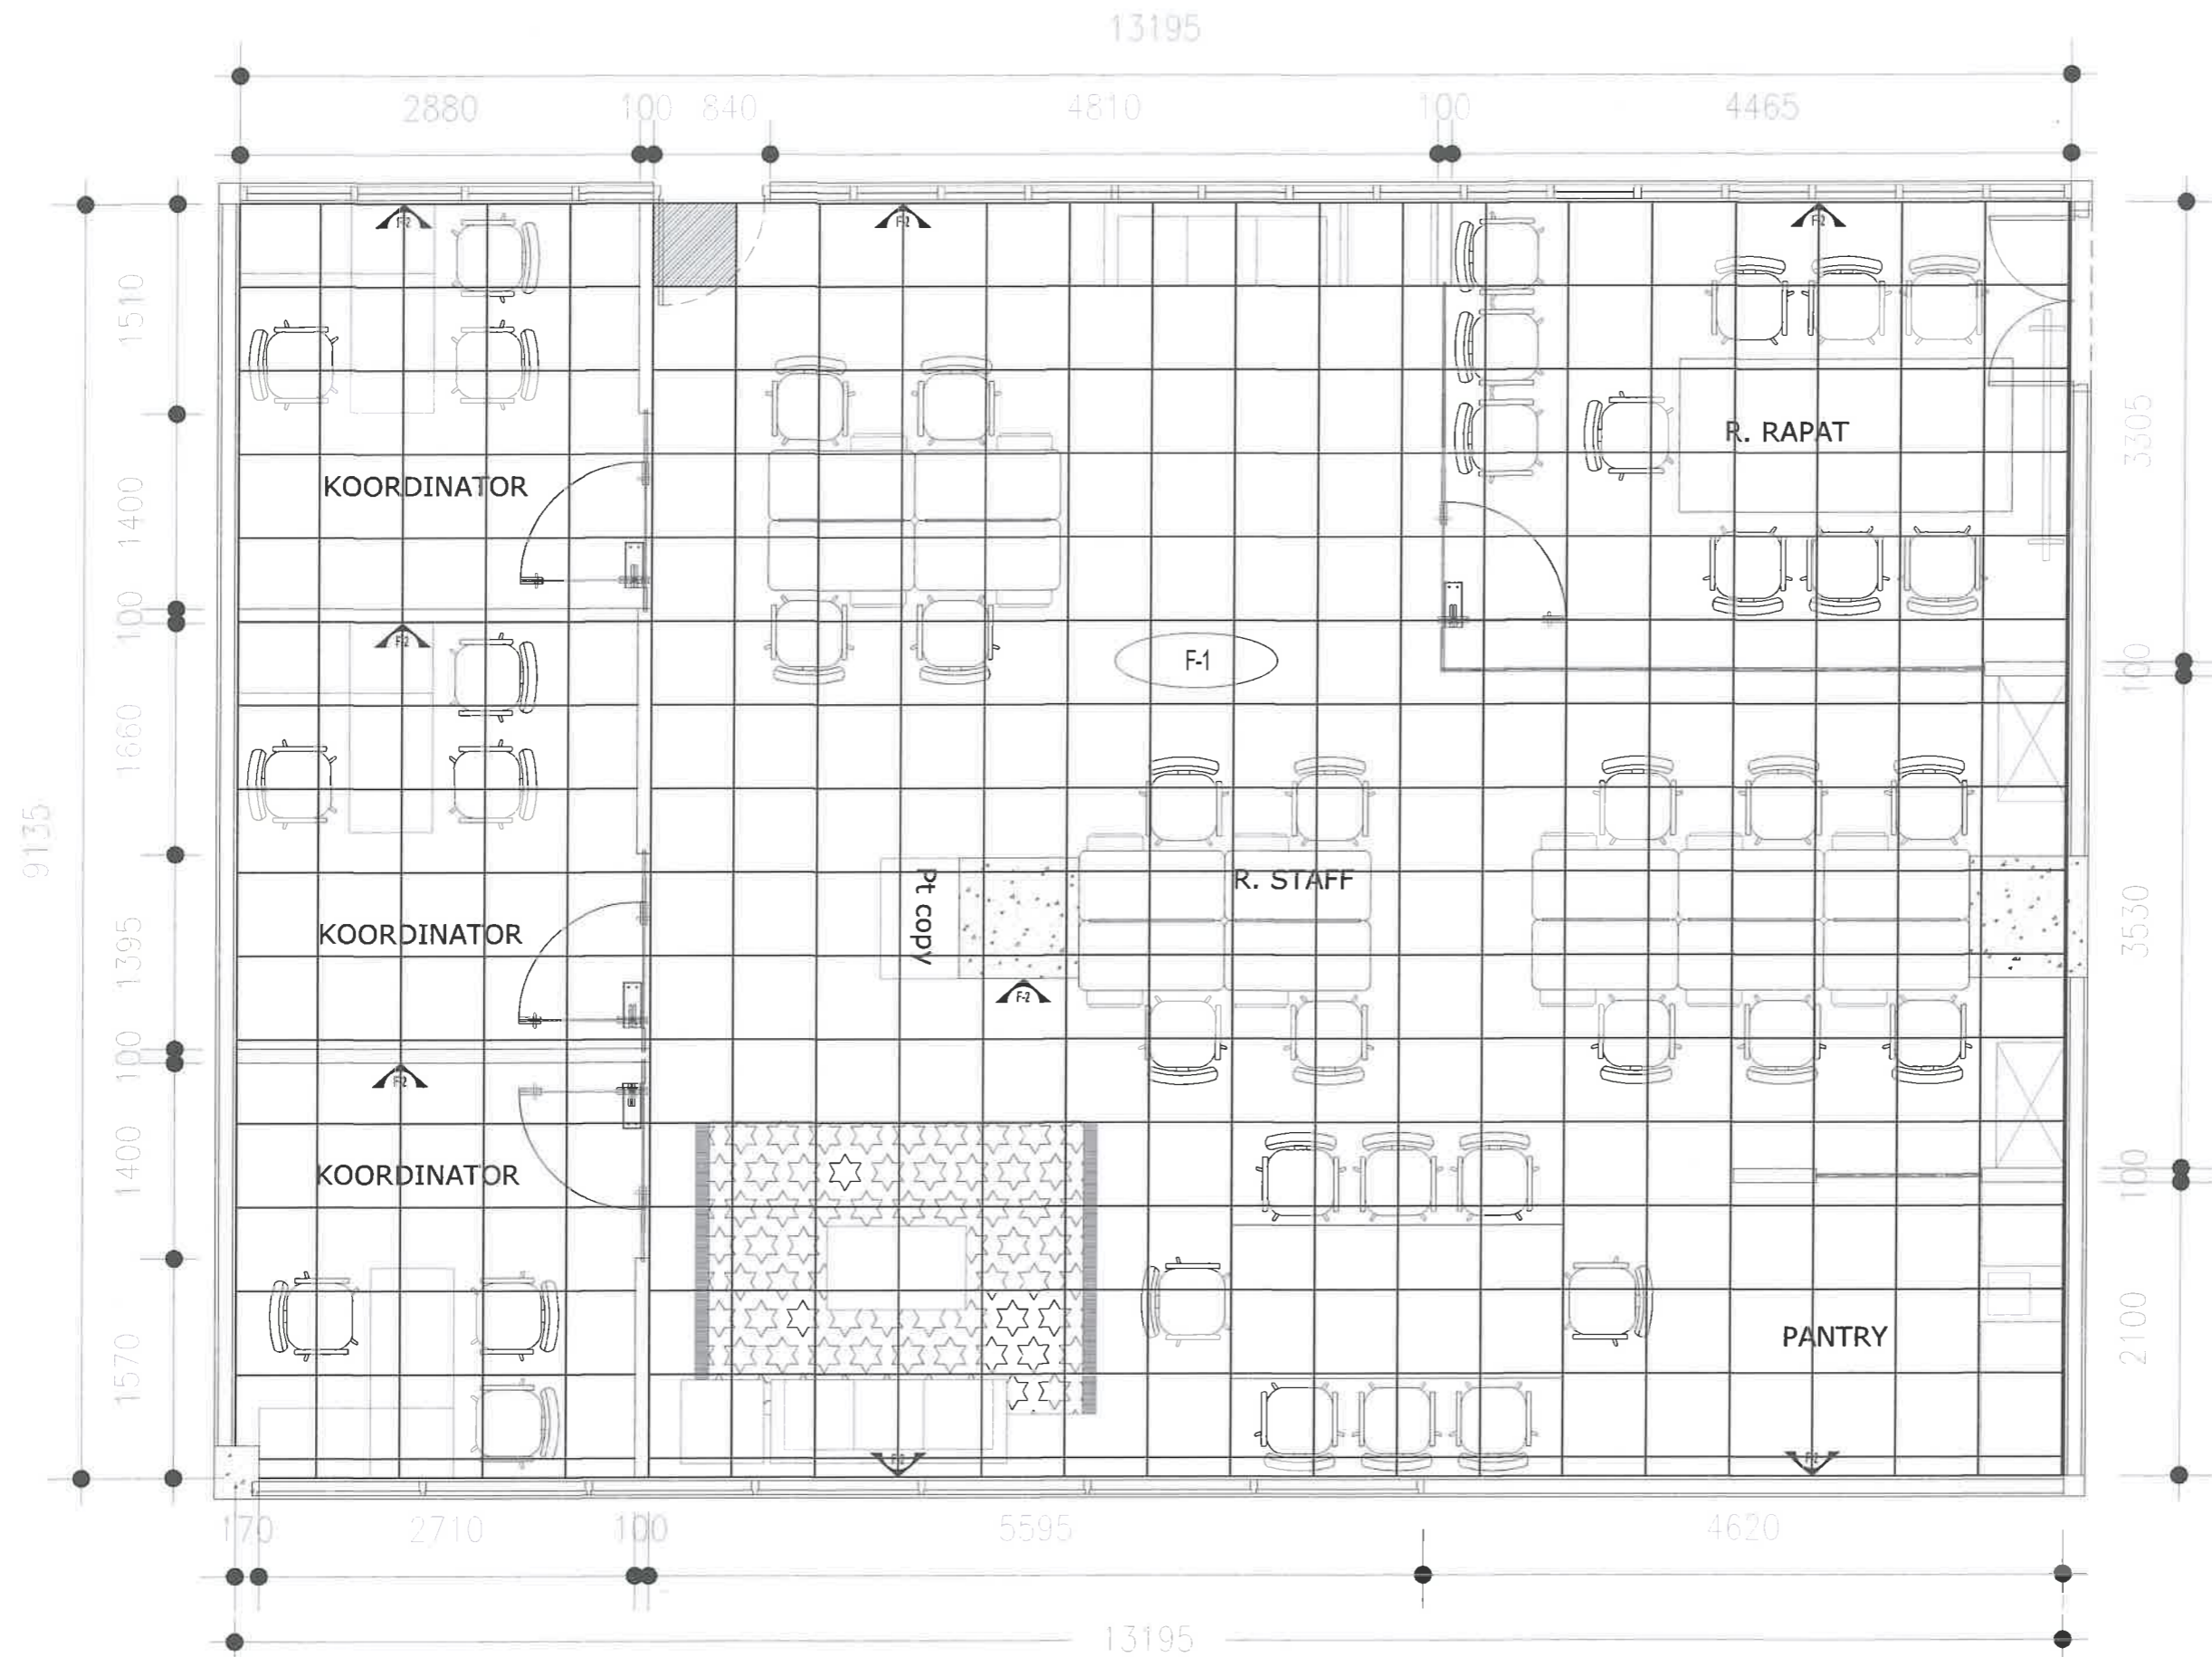

 DENAH PEKERJAAN LANTAI
SKALA 1 : 50

AS BUILT DRAWING

KETERANGAN/CATATAN

CL-1 Plafond Akustik Tile 600 x 120cm

NAMA PEKERJAAN

REHABILITASI GEDUNG KANTOR RUANG KERJA STAF DIREKTORAT APARATUR NEGARA DAN TRANSFORMASI BIROKRASI GEDUNG SALEH AFIF

TAHUN ANGGARAN 2024

PEMBERI TUGAS



DISETUJUI

Pejabat Pembuat Komitmen Program Dukungan Manajemen V



NURPI
NIP. 19850504 2008031 002

DIPERIKSA TENAGA AHLI PENGAWAS

Sipil/Arsitektur



RUDI SAHUSILAWANE.S.T.

PENYEDIA JASA KONTRUKSI



CV. AZAM PUTRA AMPERA
www.azamputraamperta.co.id

PENANGGUNG JAWAB



HARIZHAR
DIREKTUR

PENYUSUN GAMBAR	JABATAN	PARAF	TANGGAL
DIGAMBAR : ESTER	DRAFTER		
DIPERIKSA : ANHAR	PELAKSANA SIPIL		
DIPERIKSA : ASEP	PELAKSANA ELEKTRIKAL		
DIKETAHUI : BEPTIANDY	PROJECT MANAGER		

JUDUL GAMBAR :


DENAH PEKERJAAN PLAFOND

TANGGAL : 4 AGUSTUS 2024

SKALA : 1 : 50 SATUAN : mm

LAYER KODE KERJA JML. LMBR NO. LEMBAR

A3 ARS - 04

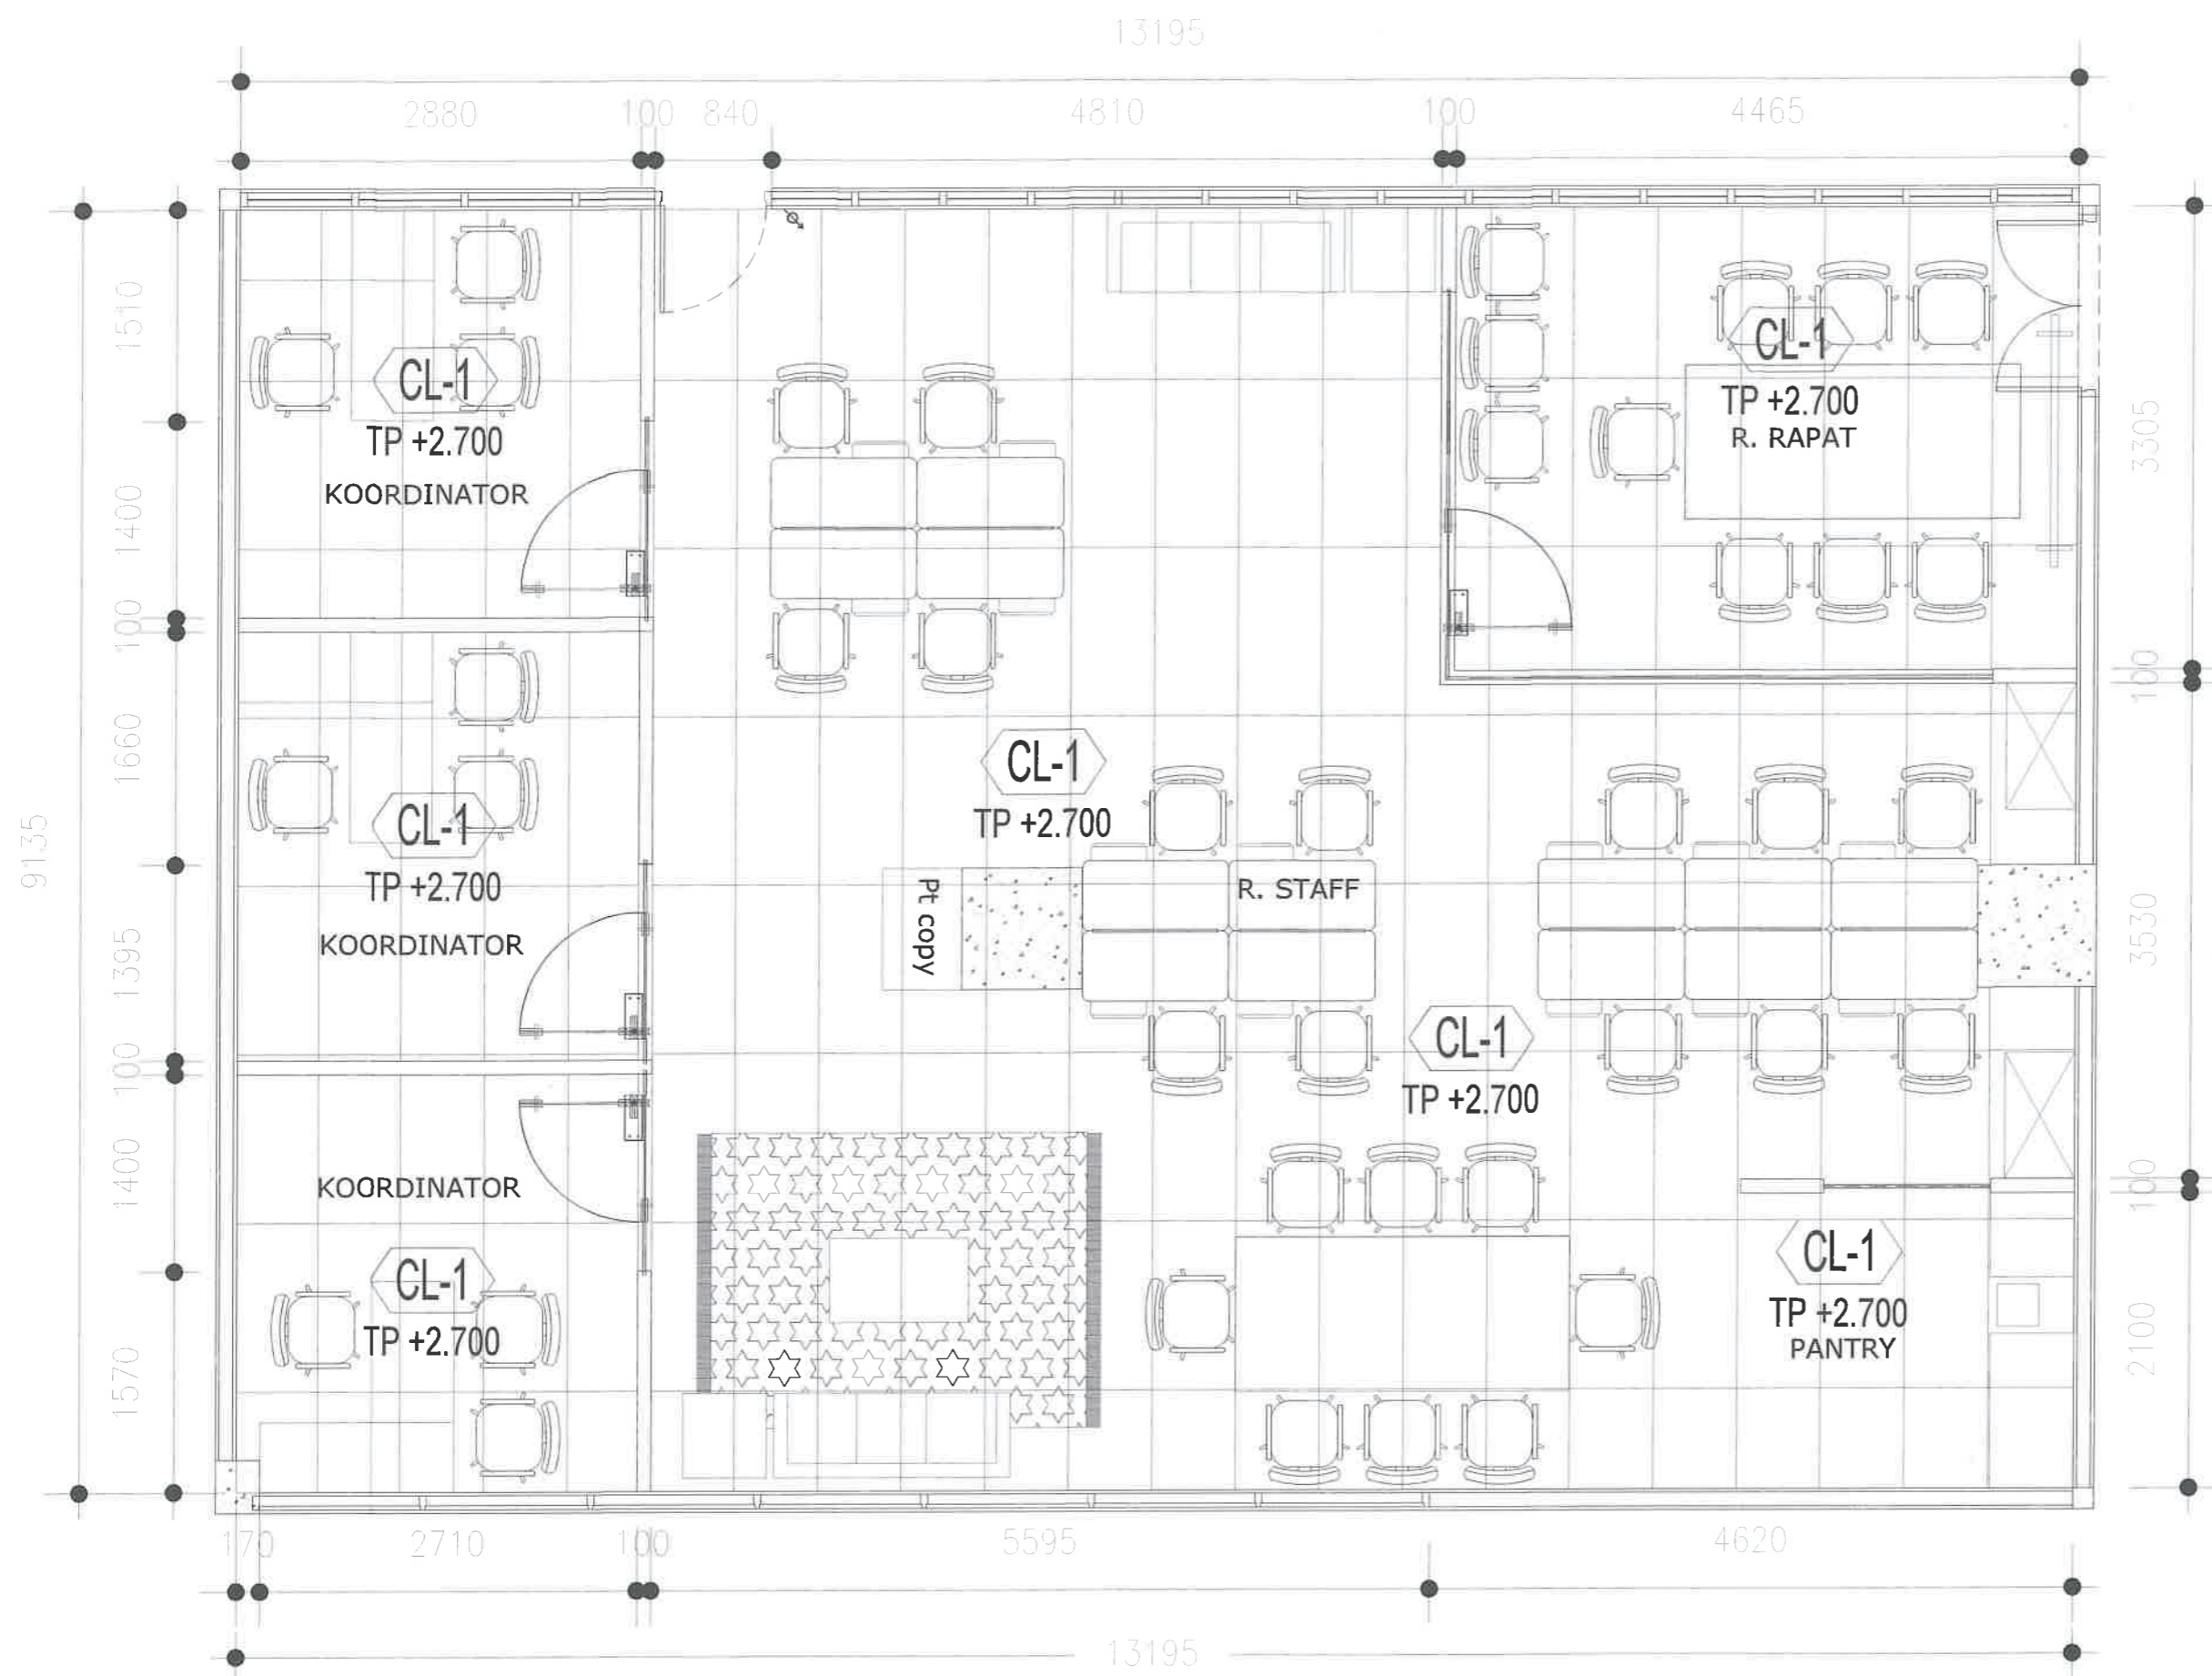

⊖ DENAH PEKERJAAN PLAFOND
⊖ SKALA 1 : 50

W-1 Dinding Interior

NAMA PEKERJAAN

REHABILITASI GEDUNG KANTOR RUANG KERJA STAF DIREKTORAT APARATUR NEGARA DAN TRANSFORMASI BIROKRASI GEDUNG SAI LEH AFIF

TAHUN ANGGARAN 2024

PEMBERI TUGAS

Kementerian PPN/ Bappenas
Jl. Taman Suroso No 2 Menteng, Jakarta Pusat

DISETUJUI

Pejabat Pembuat Komitmen Program Dukungan Manajemen V



NURPI
NIP. 19850504 2008031 002

DIPERIKSA TENAGA AHLI PENGAWAS

Sipil/Arsitektur



RUDI SAHUSILAWANE S.T.

PENYEDIA JASA KONTRUKSI







CV. AZAM PUTRA AMPERA
www.azamputraampere.co.id

PENANGGUNG JAWAB



HAR IZHAR
DIREKTUR

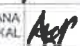PENYUSUN GAMBAR	JABATAN	PARAF	TANGGAL
DIGAMBAR : ESTER	DRAFTER		
DIPERIKSA : ANHAR	PELAYANAN SIPIL		
DIPERIKSA : ASEP	PELAYANAN ELEKTRIKAL		
DIKETAHUI : SEPTIANDY	PROJECT MANAGER		


JUDUL GAMBAR :

* POTONGAN A
* POTONGAN B


TANGGAL : 4 AGUSTUS 2024

SKALA : 1 : 50 SATUAN : mm

LAYER	KODE KERJA	JML. LMBR	NO. LEMBAR
A3	ARS	-	015

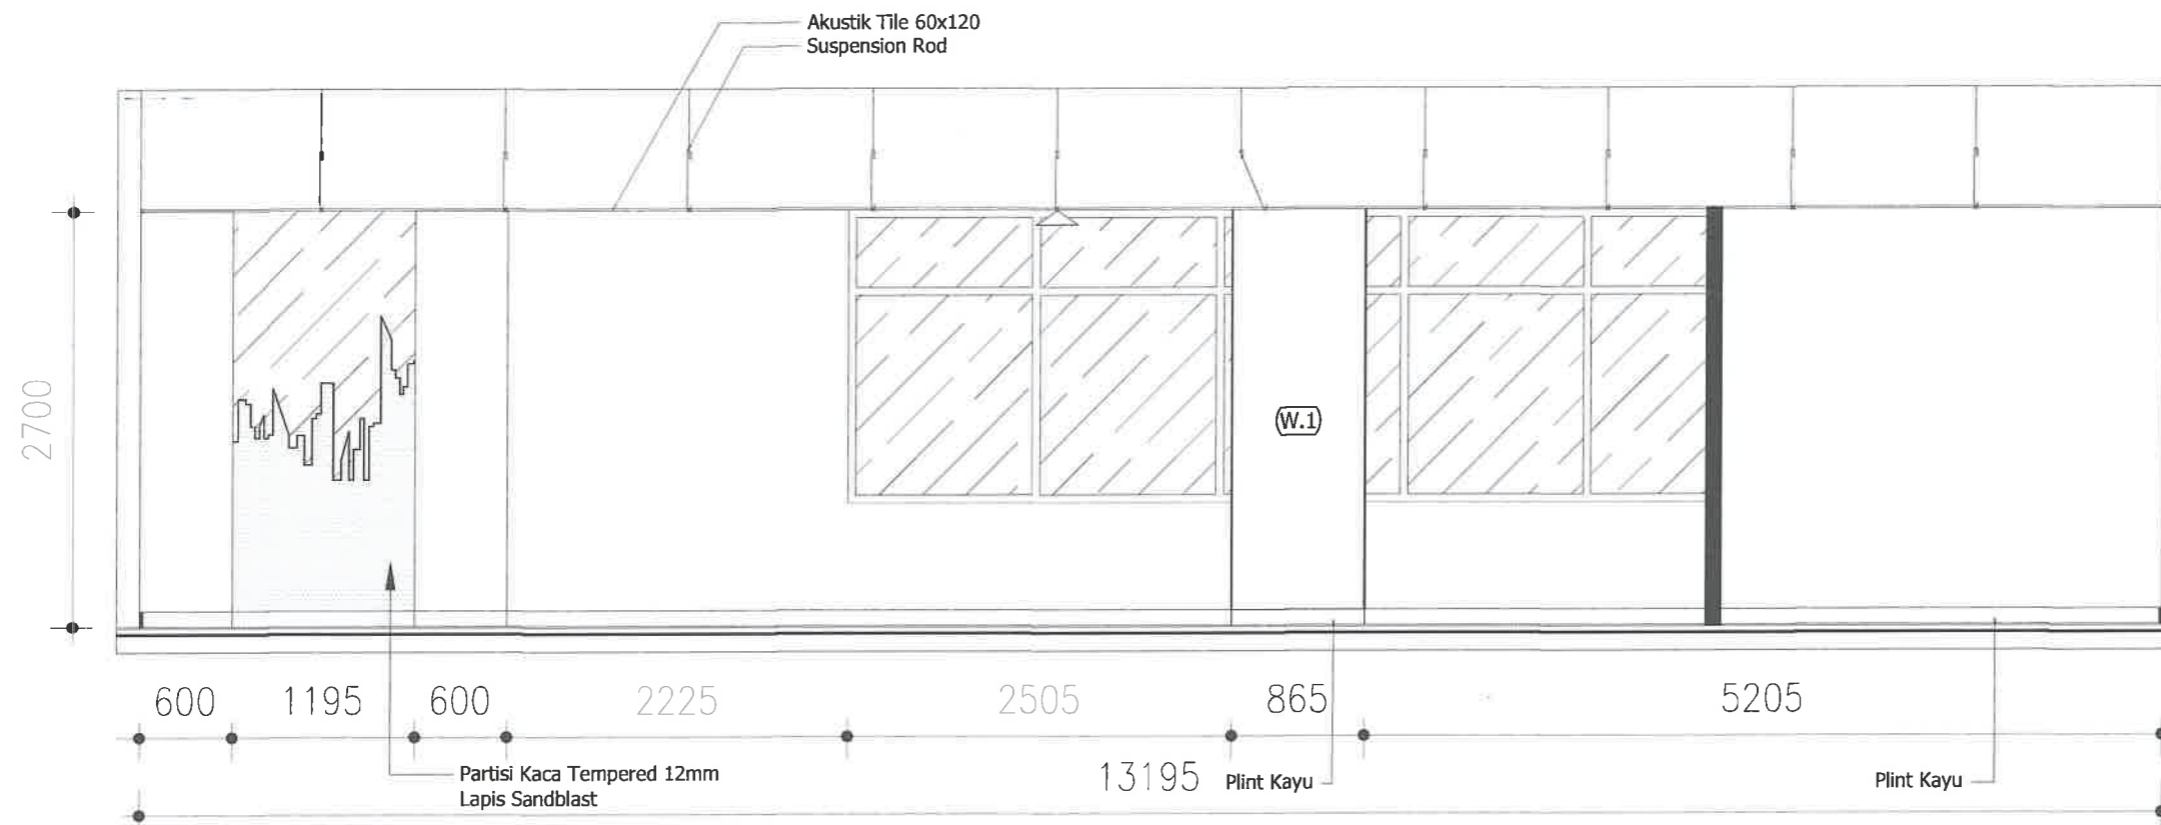

POTONGAN A
SKALA 1 : 50

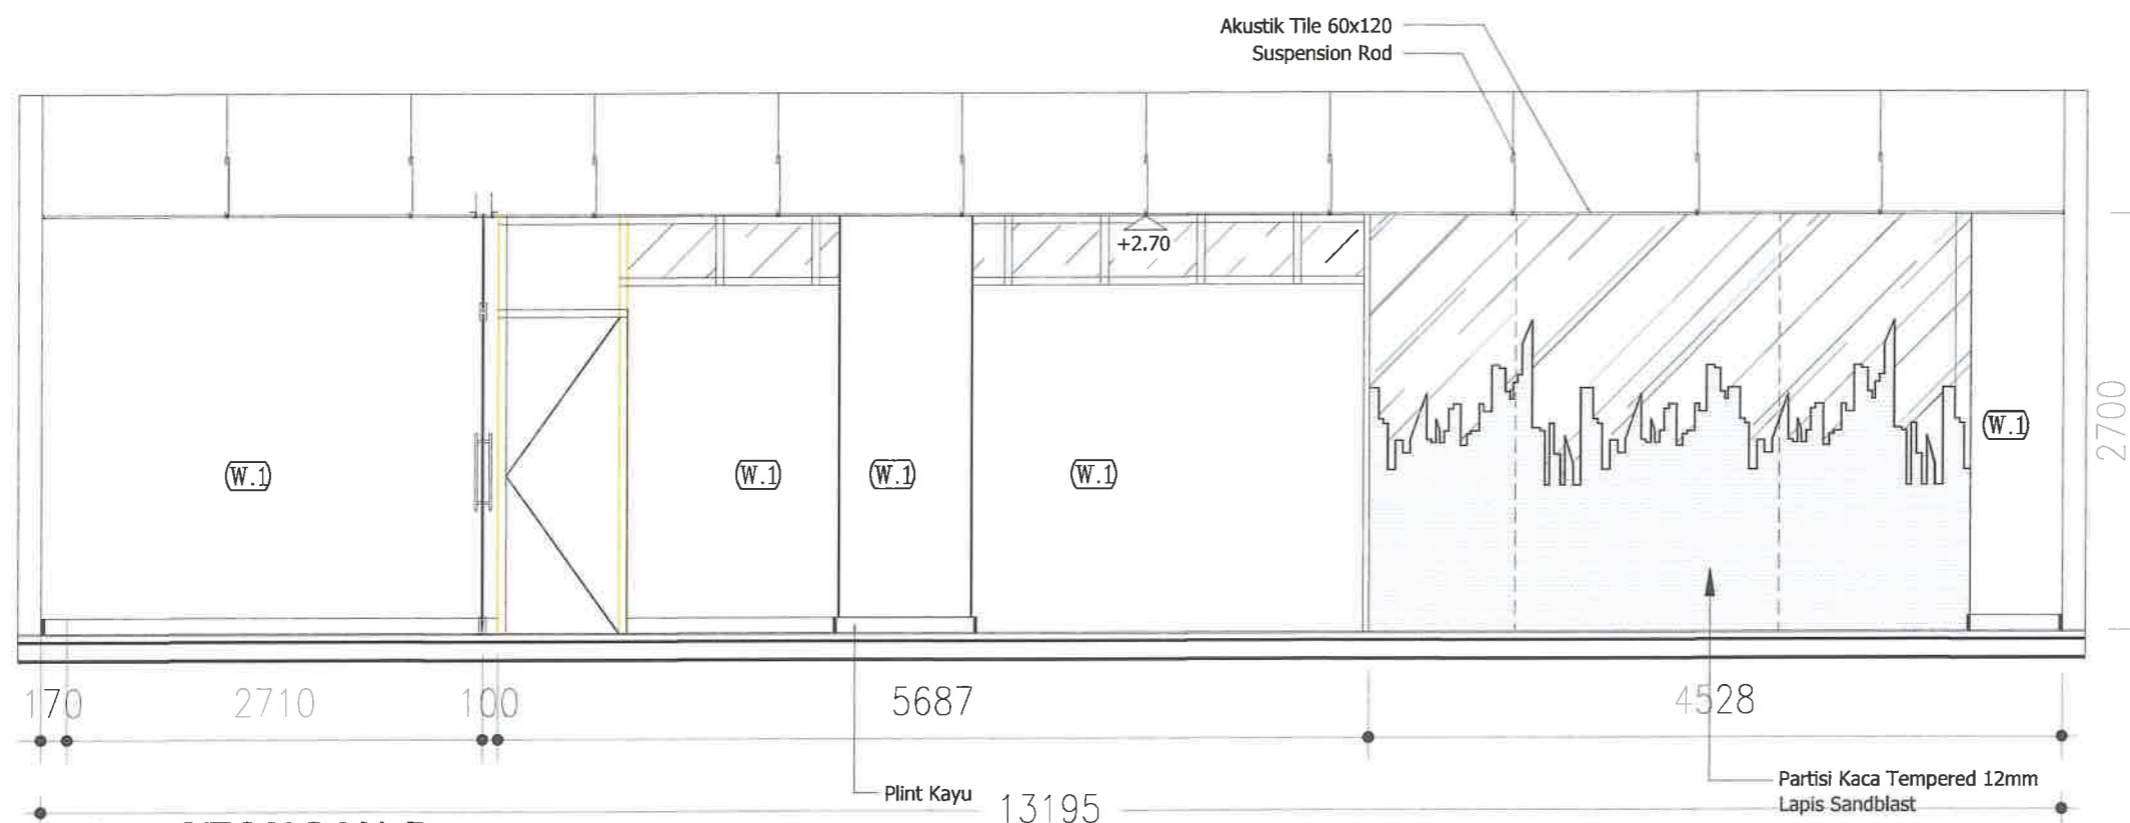

POTONGAN B
SKALA 1 : 50

W-1 Dinding Interior

NAMA PEKERJAAN

REHABILITASI GEDUNG KANTOR RUANG KERJA STAF DIREKTORAT APARATUR NEGARA DAN TRANSFORMASI BIROKRASI GEDUNG SALEH AFIF

TAHUN ANGGARAN 2024

PEMBERI TUGAS



Kementerian PPN/Bappenas

Jl. Taman Suropati No 2 Menteng, Jakarta Pusat

DISETUJUI

Pejabat Pembuat Komitmen Program Dukungan Manajemen V

NURPI
NIP. 19850504 2008031 002

DIPERIKSA TENAGA AHLI PENGAWAS

Sipil/Arsitektur

RUDI SAHUSILAWANE S.T.

PENYEDIA JASA KONTRUKSI



PENANGGUNG JAWAB

HAR IZHAR
DIREKTUR


PENYUSUN GAMBAR	JABATAN	PARAF	TANGGAL
DIGAMBAR : ESTER	DRAFTER		
DIPERIKSA : ANHAR	PELAKSANA SIPIL		
DIPERIKSA : ASEP	PELAKSANA ELEKTRIKAL		
DIKETAHUI : SEPTIANDY	PROJECT MANAGER		

JUDUL GAMBAR :


* POTONGAN A
* POTONGAN B

TANGGAL : 4 AGUSTUS 2024

LAYER	KODE KERJA	JML. LMBR	NO. LEMBAR
A3	ARS	-	06

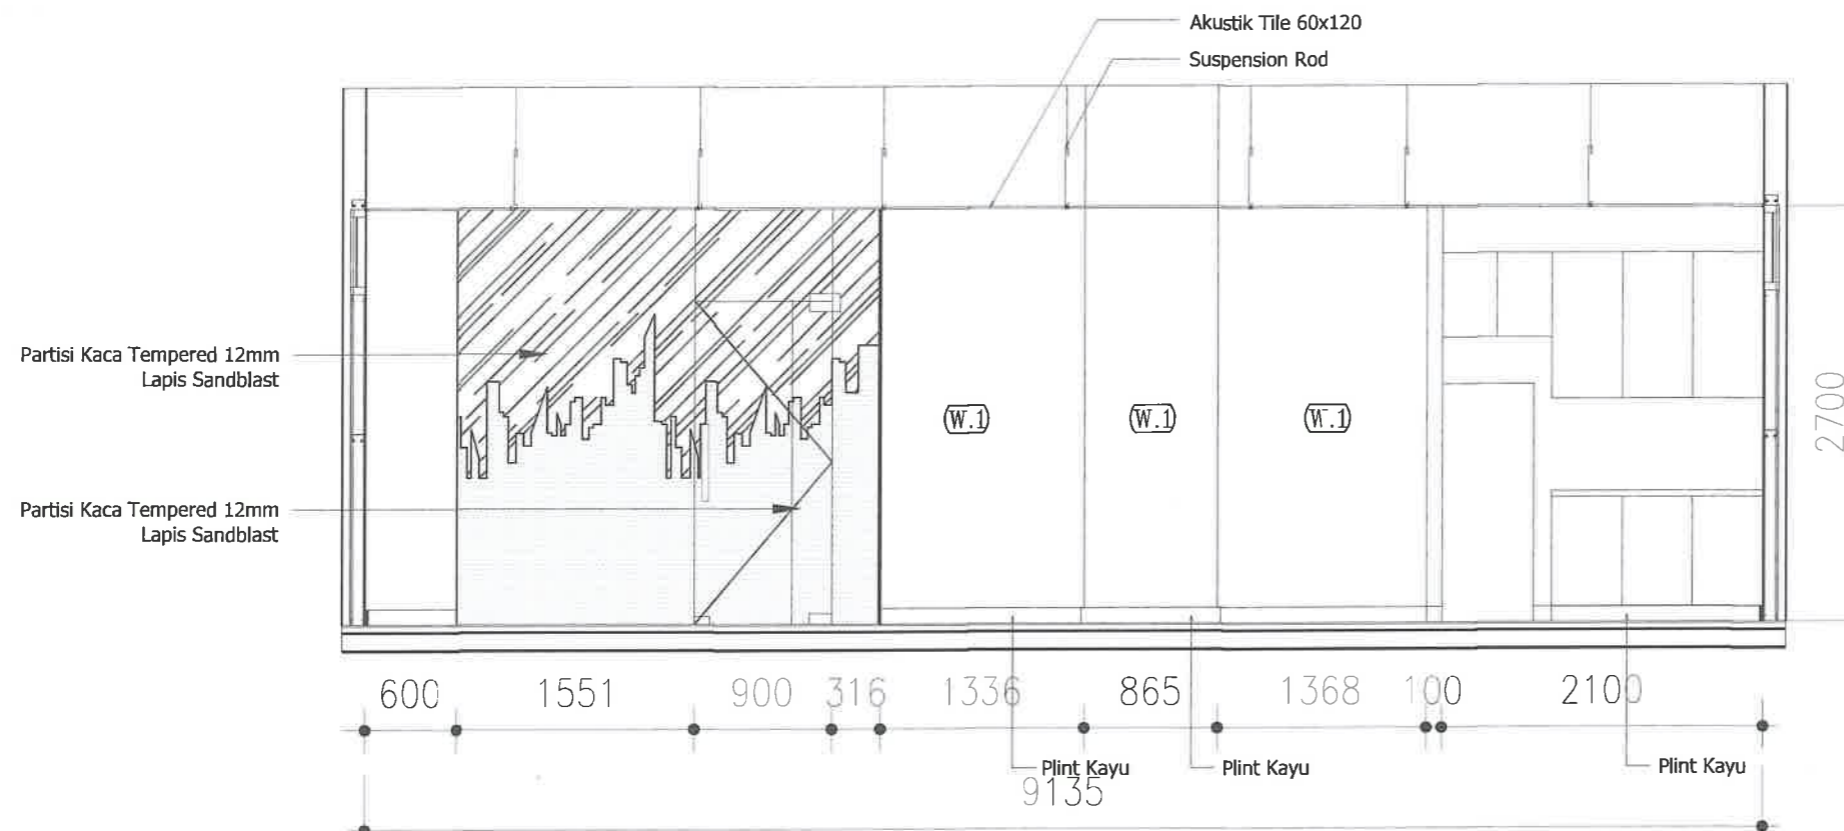

POTONGAN A
SKALA 1 : 50

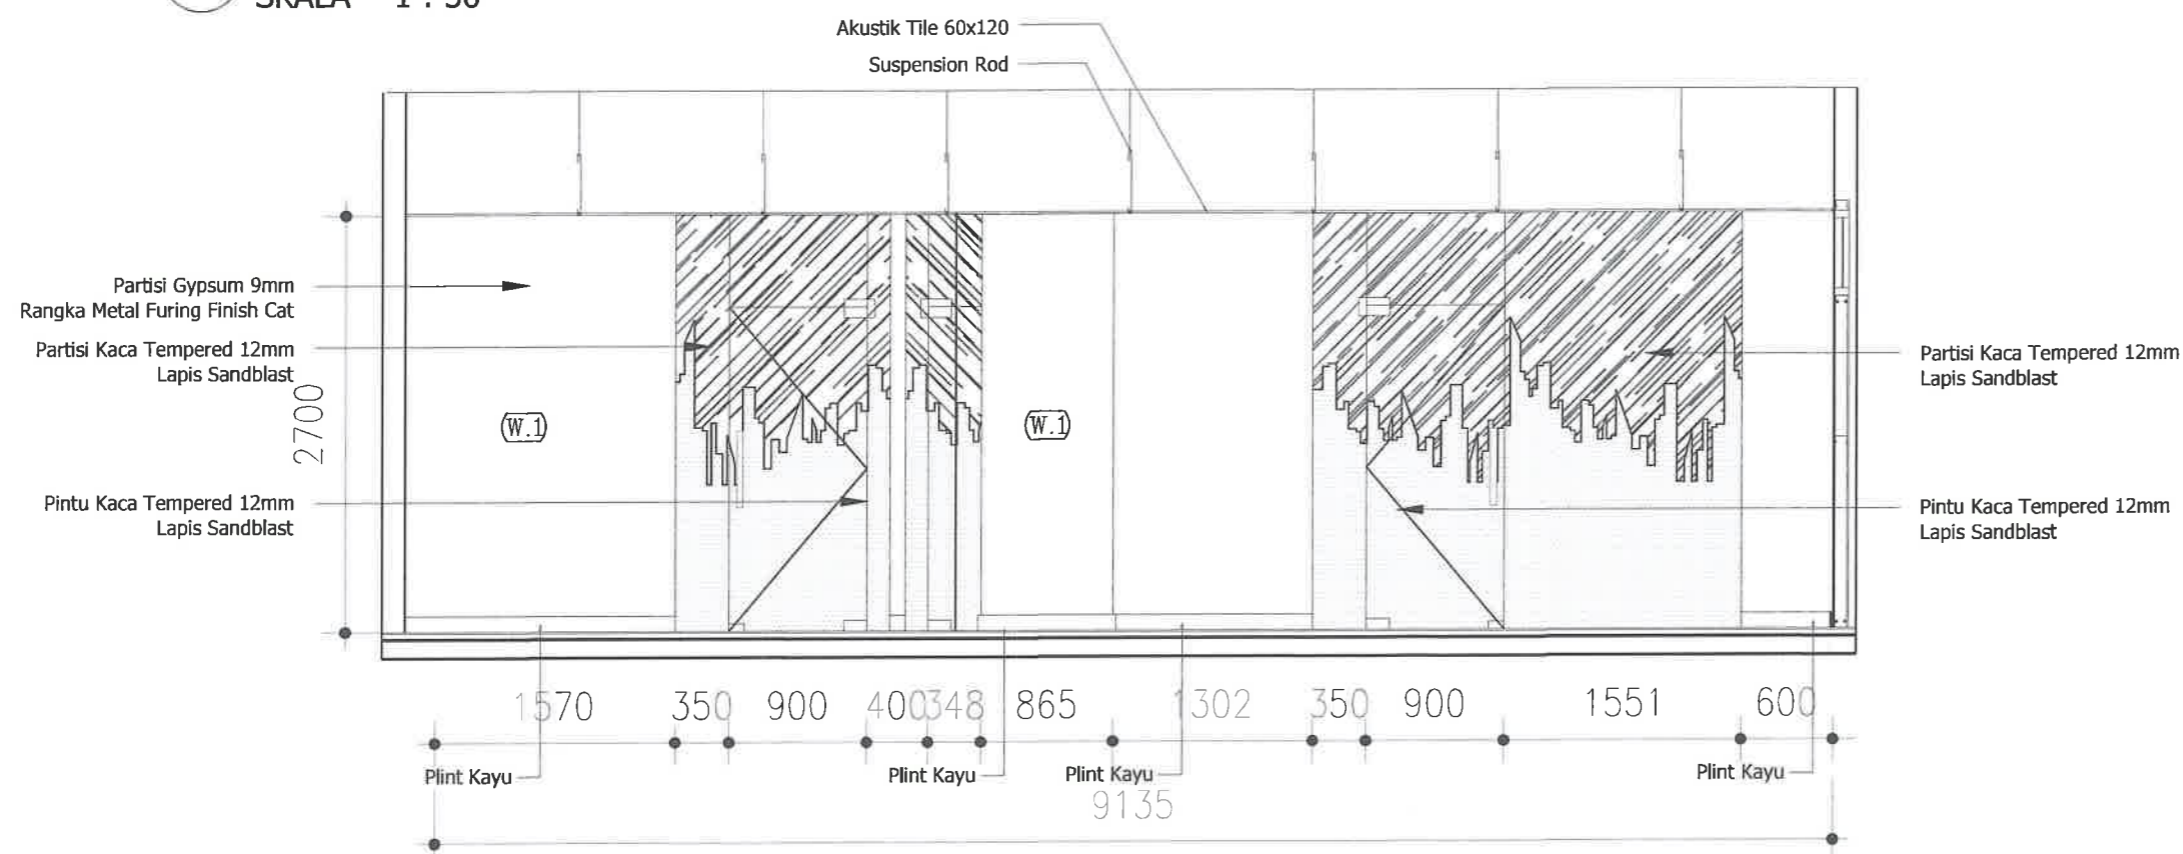

POTONGAN B
SKALA 1 : 50


PENYUSUN GAMBAR	JABATAN	PARAF	TANGGAL
DIGAMBAR : ESTER	DRAFTER	<i>Est</i>	
DIPERIKSA : ANHAR	PELAKSANA SIPIL	<i>Anh</i>	
DIPERIKSA : ASEP	PELAKSANA ELEKTRIKAL	<i>Ase</i>	
DIKETAHUI : SEPTIANDY	PROJECT MANAGER	<i>Sept</i>	

JUDUL GAMBAR :


DETAIL PINTU KACA TEMPERED

TANGGAL : 4 AGUSTUS 2024


SKALA	SATUAN		
SKALA : 1 : 25	SATUAN : mm		
LAYER	KODE KERJA	JML. LMBR	NO. LEMBAR
A3	ARS	-	07

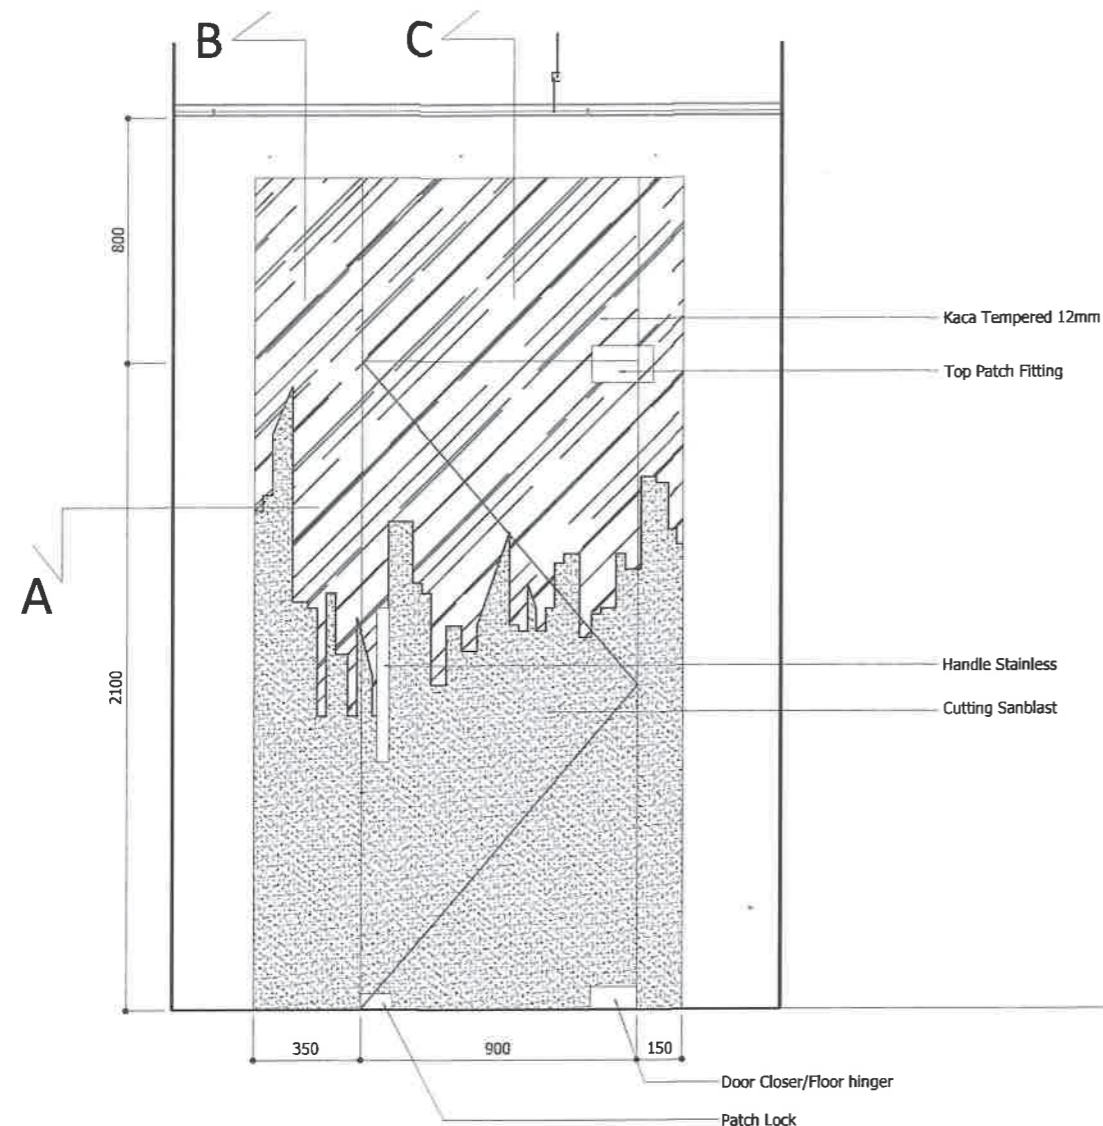


TAMPAK DEPAN
 SKALA 1 : 25

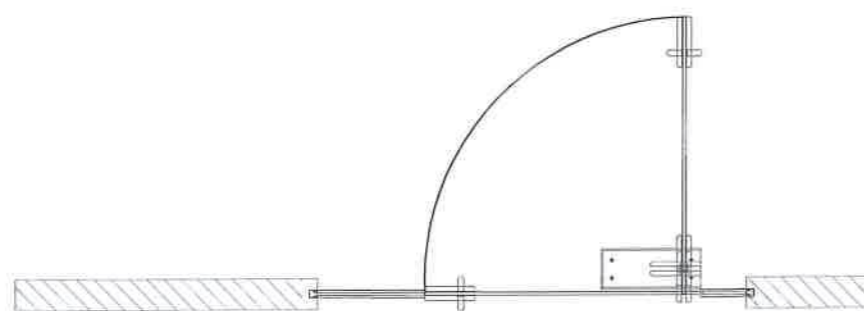

POTONGAN - A
 SKALA 1 : 25

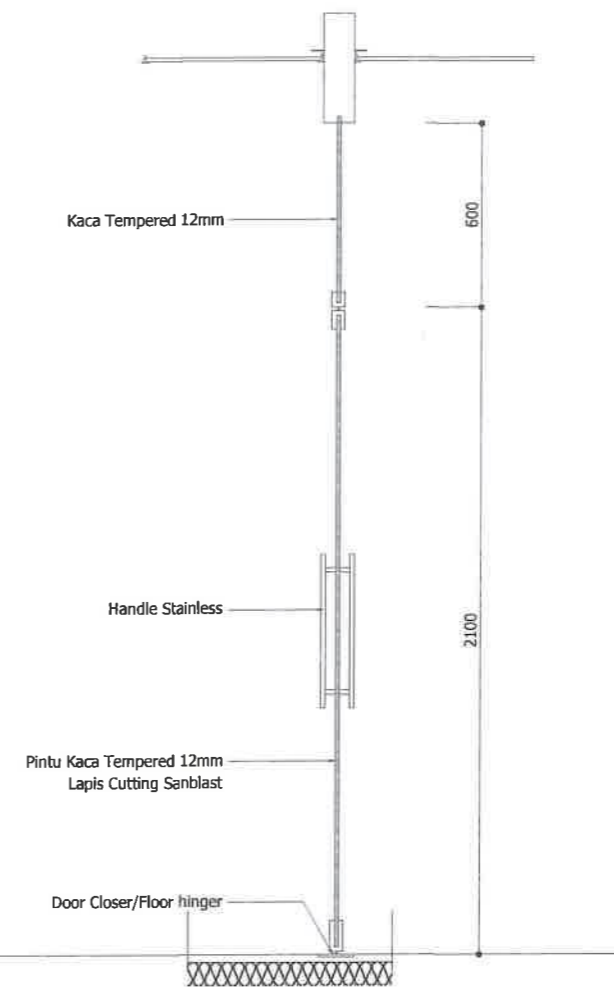

POTONGAN - C
 SKALA 1 : 25

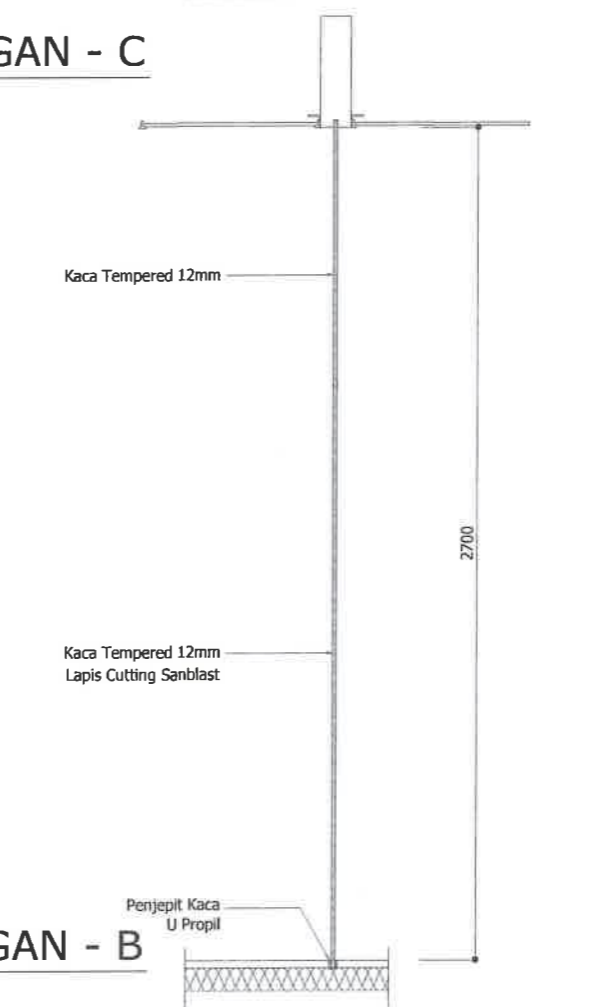

POTONGAN - B
 SKALA 1 : 25


PENYUSUN GAMBAR	JABATAN	PARAF	TANGGAL
DIGAMBAR	ESTER	DRAFTER	<i>[Signature]</i>
DIPERIKSA	: ANHAR	PELAKSANA SIPIL	<i>[Signature]</i>
DIPERIKSA	: ASEP	PELAKSANA ELEKTRIKAL	<i>[Signature]</i>
DIKETAHUI	: SEPTIANDY	PROJECT MANAGER	<i>[Signature]</i>

JUDUL GAMBAR :

DETAIL PINTU KACA TEMPERED

TANGGAL : 4 AGUSTUS 2024

SKALA :	SATUAN :		
1 : 25	mm		
LAYER	KODE KERJA	JML. LMBR	NO. LEMBAR
A3	ARS	-	08

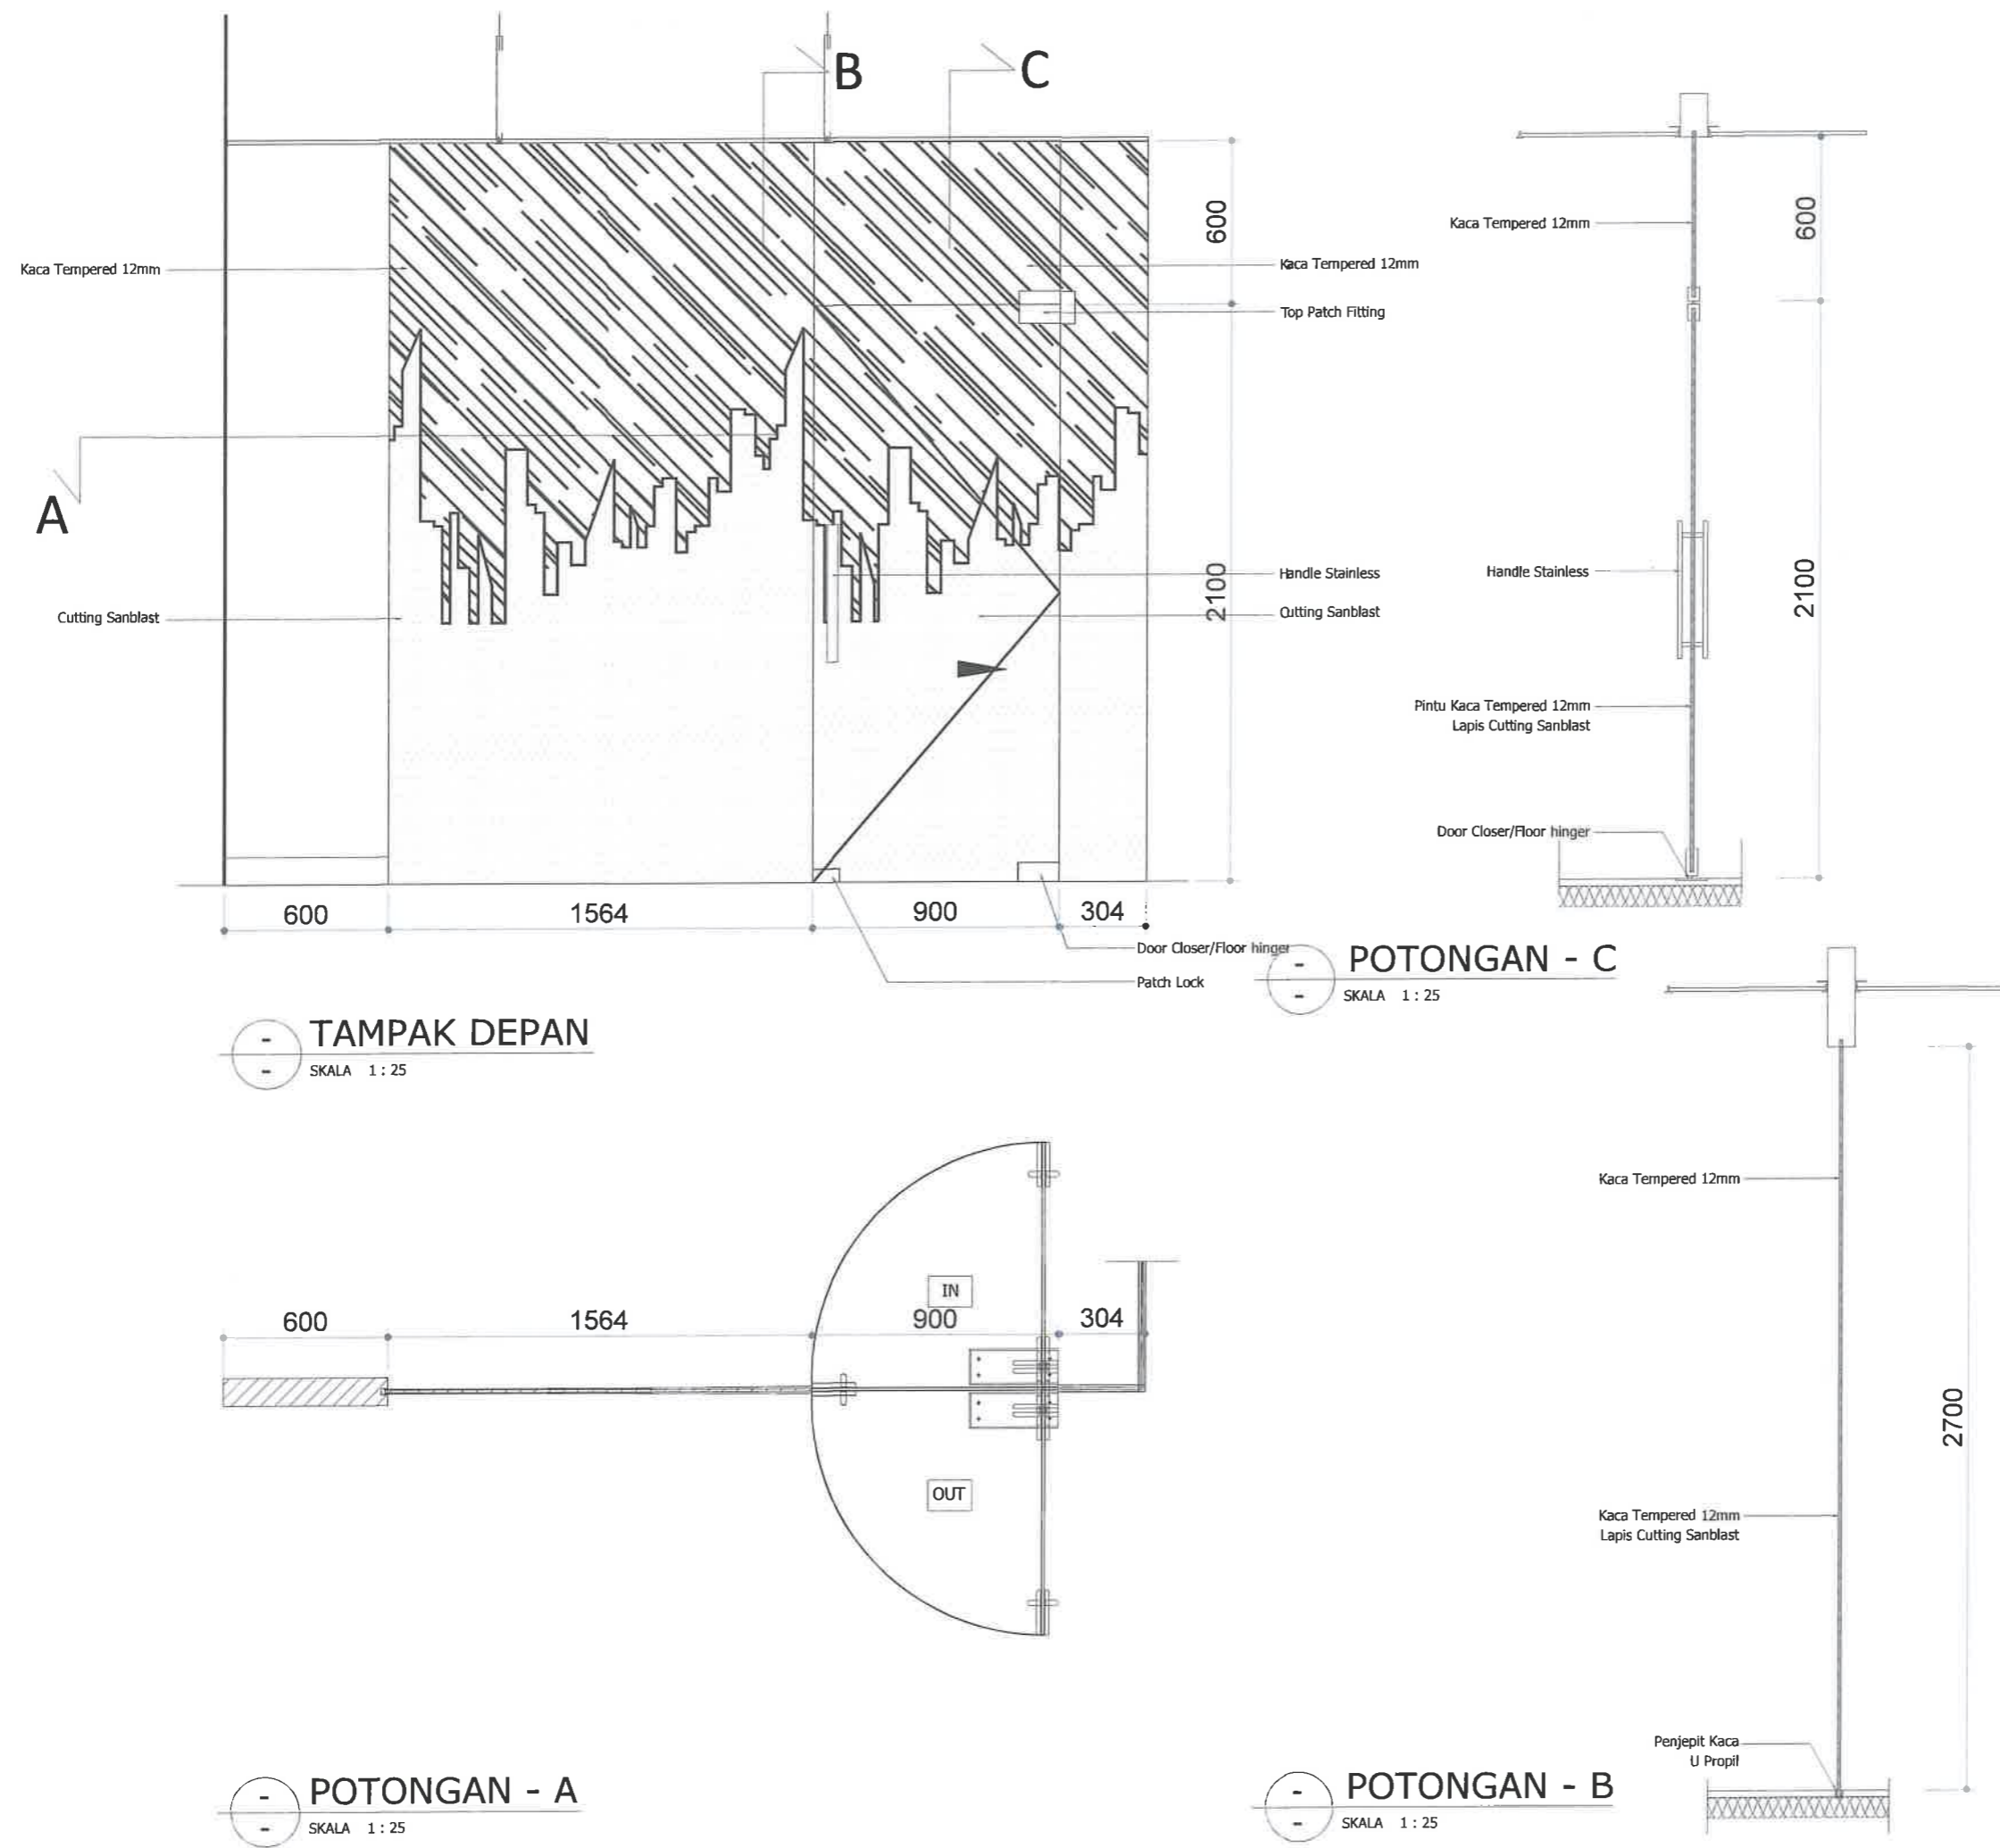

TAMPAK DEPAN
SKALA 1 : 25

POTONGAN - A
SKALA 1 : 25

POTONGAN - C
SKALA 1 : 25

POTONGAN - B
SKALA 1 : 25

AS BUILT DRAWING

KETERANGAN/CATATAN

NAMA PEKERJAAN

REHABILITASI GEDUNG KANTOR RUANG KERJA STAF DIREKTORAT APARATUR NEGARA DAN TRANSFORMASI BIROKRASI GEDUNG SALEH AFIF

TAHUN ANGGARAN 2024

PEMBERI TUGAS



Kementerian PPN/Bappenas

Jl. Taman Suropti No 2 Menteng, Jakarta Pusat

DISETUJUI

Pejabat Pembuat Komitmen Program Dukungan Manajemen V



NURPI

NIP. 19850504 2008031 002

DIPERIKSA TENAGA AHLI PENGAWAS

Sipil/Arsitektur



RUDI SAHUSILAWANE.S.T.

PENYEDIA JASA KONTRUKSI



CV. AZAM PUTRA AMPERA

www.azamputraampere.com

PENANGGUNG JAWAB



HAR IZHAR
DIREKTUR

PENYUSUN GAMBAR	JABATAN	PARAF	TANGGAL
DIGAMBAR : ESTER	DRAFTER	<i>Esther</i>	
DIPERIKSA : ANHAR	PELAKSANA SIPIL	<i>Anhar</i>	
DIPERIKSA : ASEP	PELAKSANA ELEKTRIKAL	<i>Asep</i>	
DIKETAHUI : SEPTIANDY	PROJECT MANAGER	<i>Septiandy</i>	


JUDUL GAMBAR :

DETAIL KACA TEMPERED


TANGGAL : 4 AGUSTUS 2024

SKALA : 1 : 25 SATUAN : mm


LAYER	KODE KERJA	JML. LMBR	NO. LEMBAR
A3	ARS	-	09

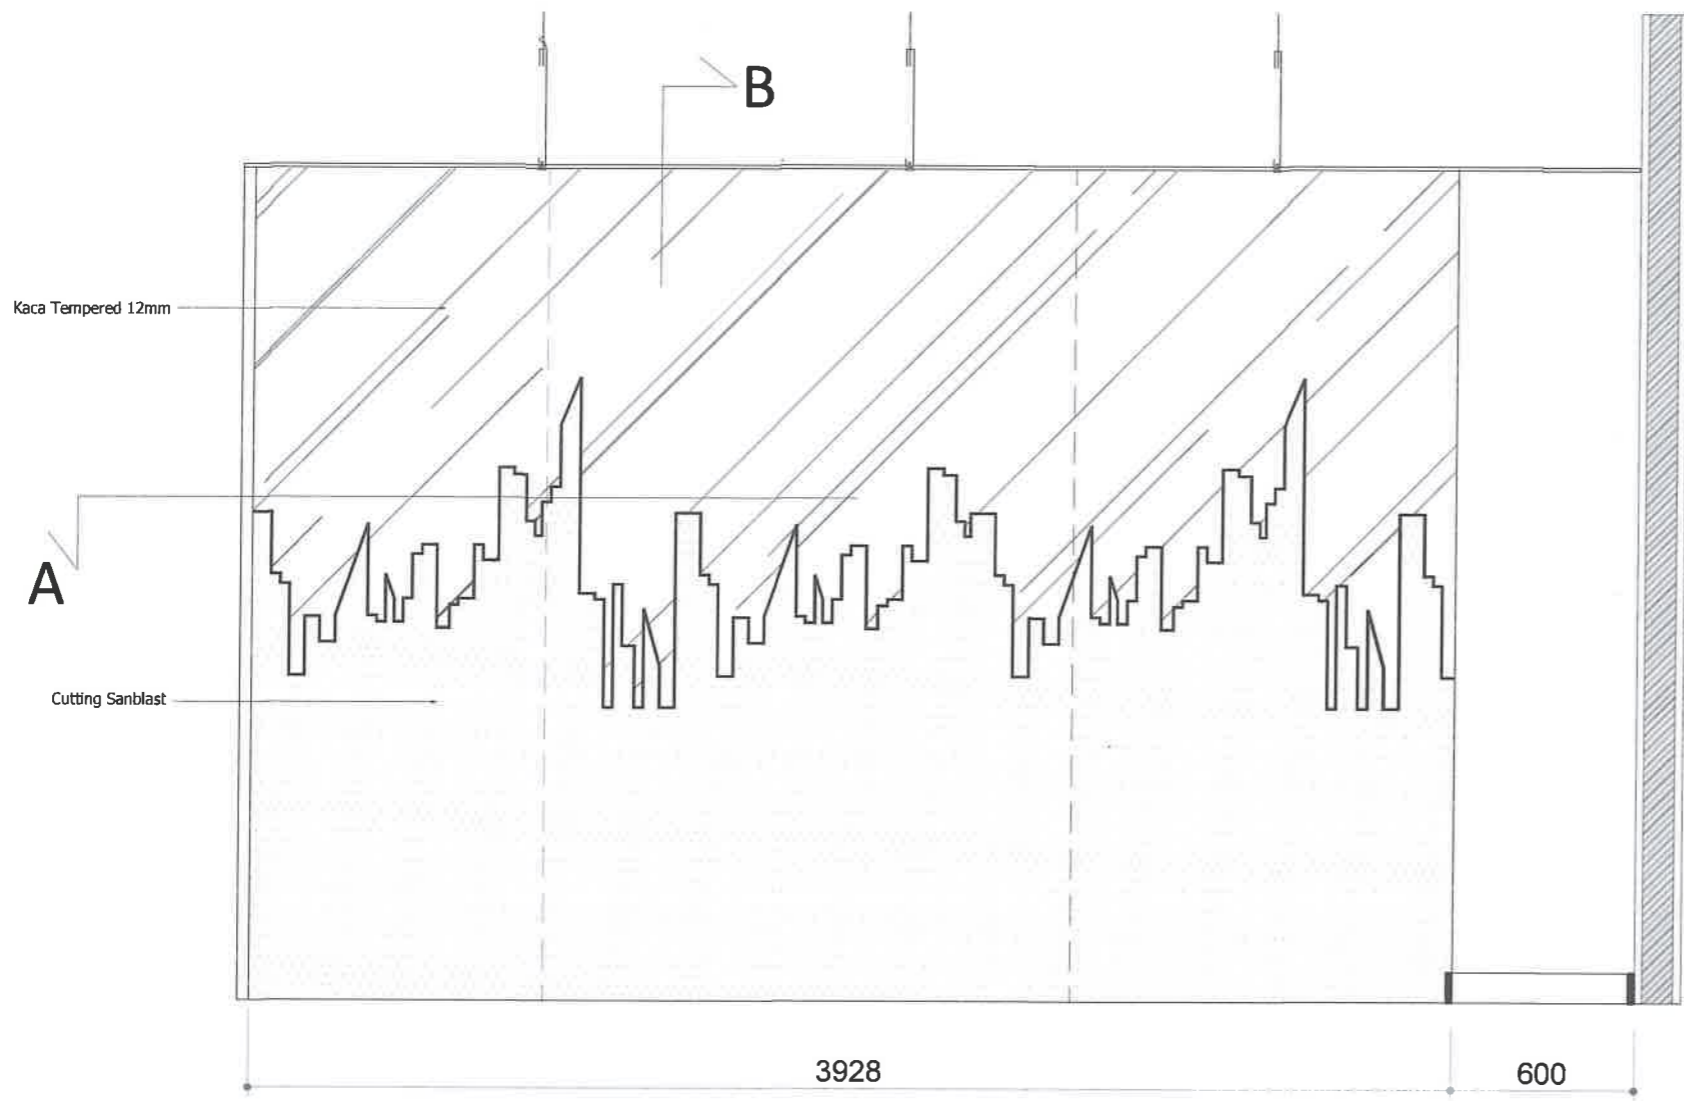

- TAMPAK DEPAN
- SKALA 1 : 25

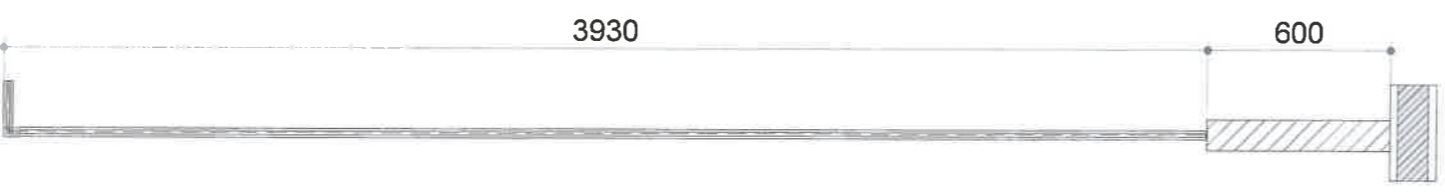

- POTONGAN - A
- SKALA 1 : 25

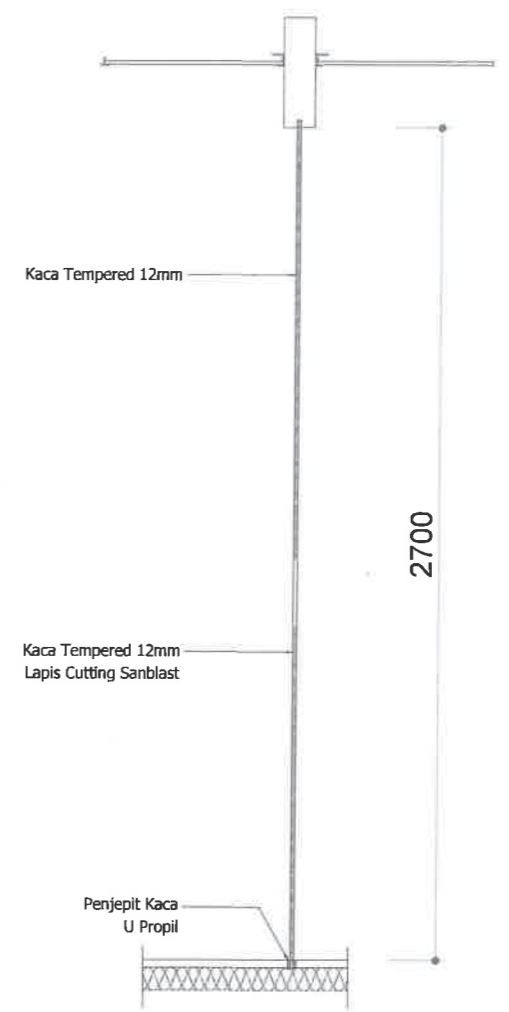

- POTONGAN - B
- SKALA 1 : 25

AS BUILT DRAWING

KETERANGAN/CATATAN

NAMA PEKERJAAN

REHABILITASI GEDUNG KANTOR RUANG KERJA
STAF DIREKTORAT APARATUR NEGARA DAN
TRANSFORMASI BIROKRASI GEDUNG SALEH
AFIF

TAHUN ANGGARAN 2024

PEMBERI TUGAS



Kementerian PPN/
Bappenas

Jl. Taman Seropati No.2 Menteng, Jakarta Pusat

DISETUJUI

Pejabat Pembuat Komitmen
Program Dukungan Manajemen V

NURPI

NIP. 19850504 2008031 002

DIPERIKSA TENAGA AHLI PENGAWAS

Sipil/Arsitektur

RUDI SAHUSILAWANE S.T.

PENYEDIA JASA KONTRUKSI



CV. AZAM PUTRA AMPERA

www.azamputraampers.com

PENANGGUNG JAWAB

HAR IZHAR
DIREKTUR


PENYUSUN GAMBAR	JABATAN	PARAF	TANGGAL
DIGAMBAR : ESTER	DRAFTER		
DIPERIKSA : ANHAR	PELAKSANA SIPIL		
DIPERIKSA : ASEP	PELAKSANA ELEKTRIKAL		
DIKETAHUI : SEPTIANDY	PROJECT MANAGER		

JUDUL GAMBAR :


DETAIL KACA TEMPERED

TANGGAL : 4 AGUSTUS 2024


SKALA :	SATUAN :		
1 : 25	mm		
LAYER	KODE KERJA	JML. LMBR	NO. LEMBAR
A3	ARS	-	10

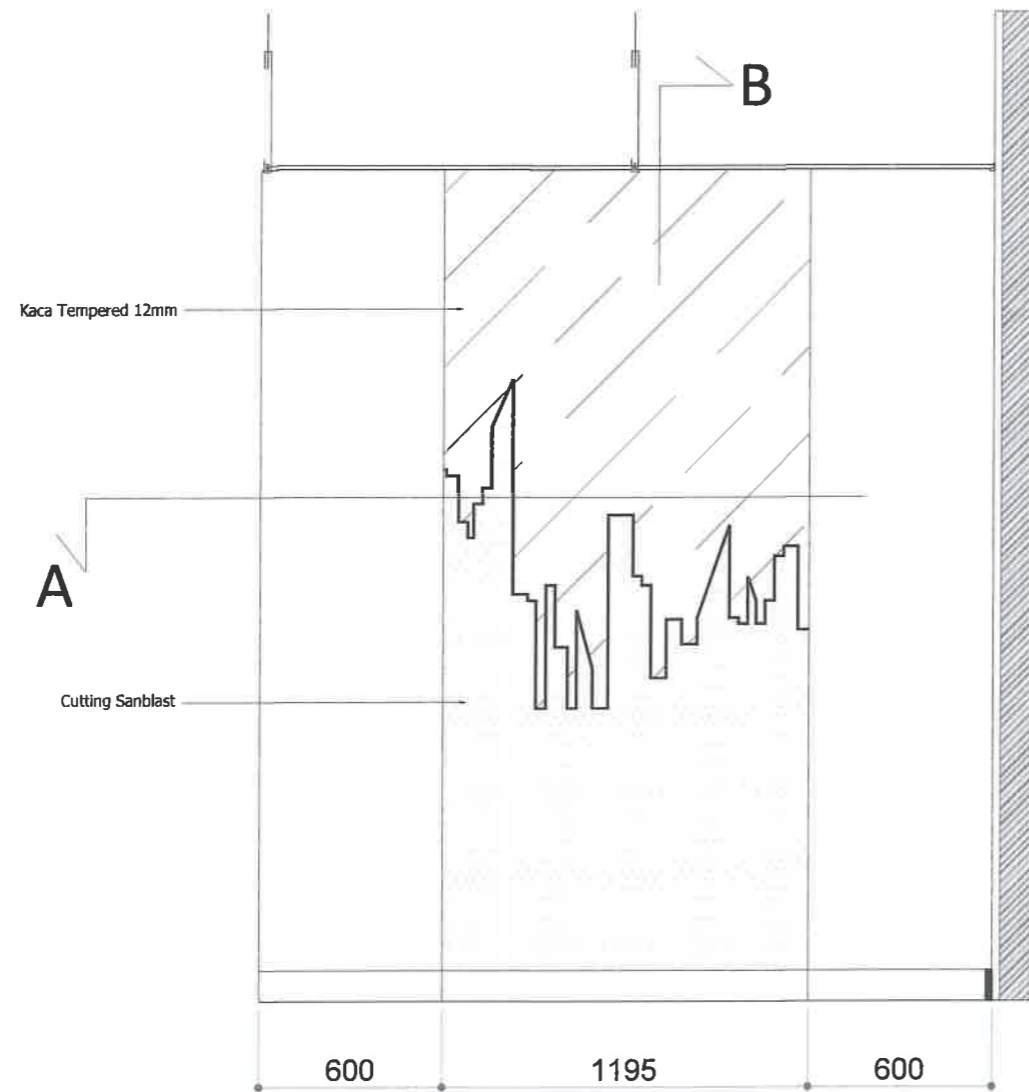

- TAMPAK DEPAN
- SKALA 1 : 25

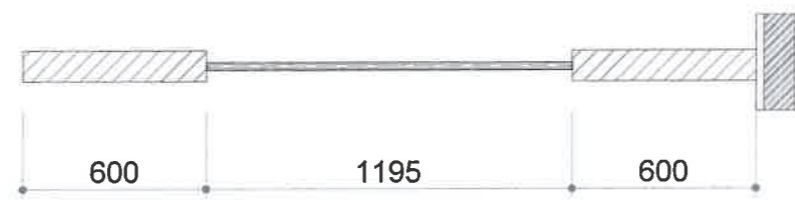

- POTONGAN - A
- SKALA 1 : 25

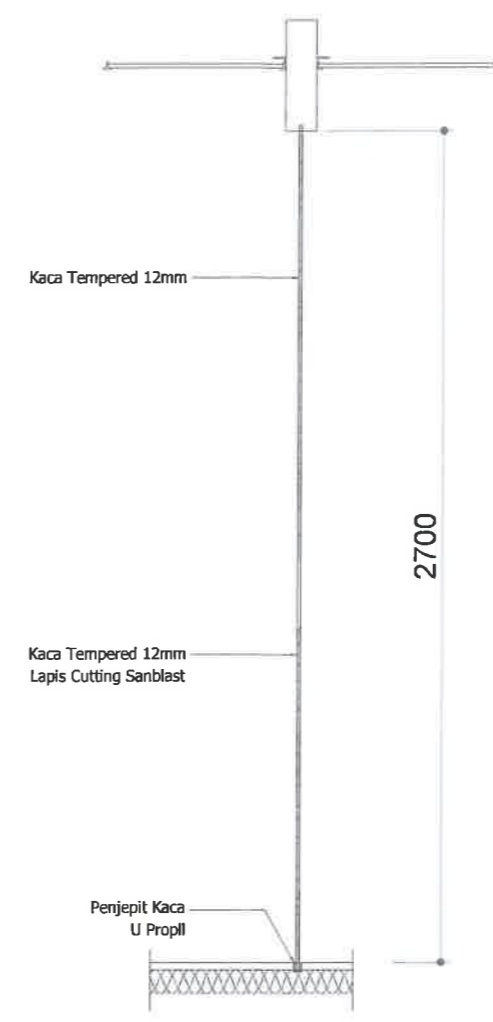

- POTONGAN - B
- SKALA 1 : 25



(Signature)

NURPI
NIP. 19850504 2008031 002

(Signature)

RUDI SAHUSILAWANE.S.T.



(Signature)

HAR IZHAR
DIREKTUR

PENYUSUN GAMBAR	JABATAN	PARAF	TANGGAL
DIGAMBAR : ESTER	DRAFTER	<i>(Signature)</i>	
DIPERIKSA : ANHAR	PELAKSANA SIPIL	<i>(Signature)</i>	
DIPERIKSA : ASEP	PELAKSANA ELEKTRIKAL	<i>(Signature)</i>	
DIKETAHUI : BEPTIANDY	PROJECT MANAGER	<i>(Signature)</i>	

JUDUL GAMBAR :


DETAIL PINTU KAMUFLASE SHAFT

TANGGAL : 4 AGUSTUS 2024

SKALA : 1 : 25 SATUAN : mm


LAYER	KODE KERJA	JML. LMBR	NO. LEMBAR
A3	ARS	-	11

Kusen & daun pintu tebal 4cm
finish duco white
system magnet tekan untuk buka

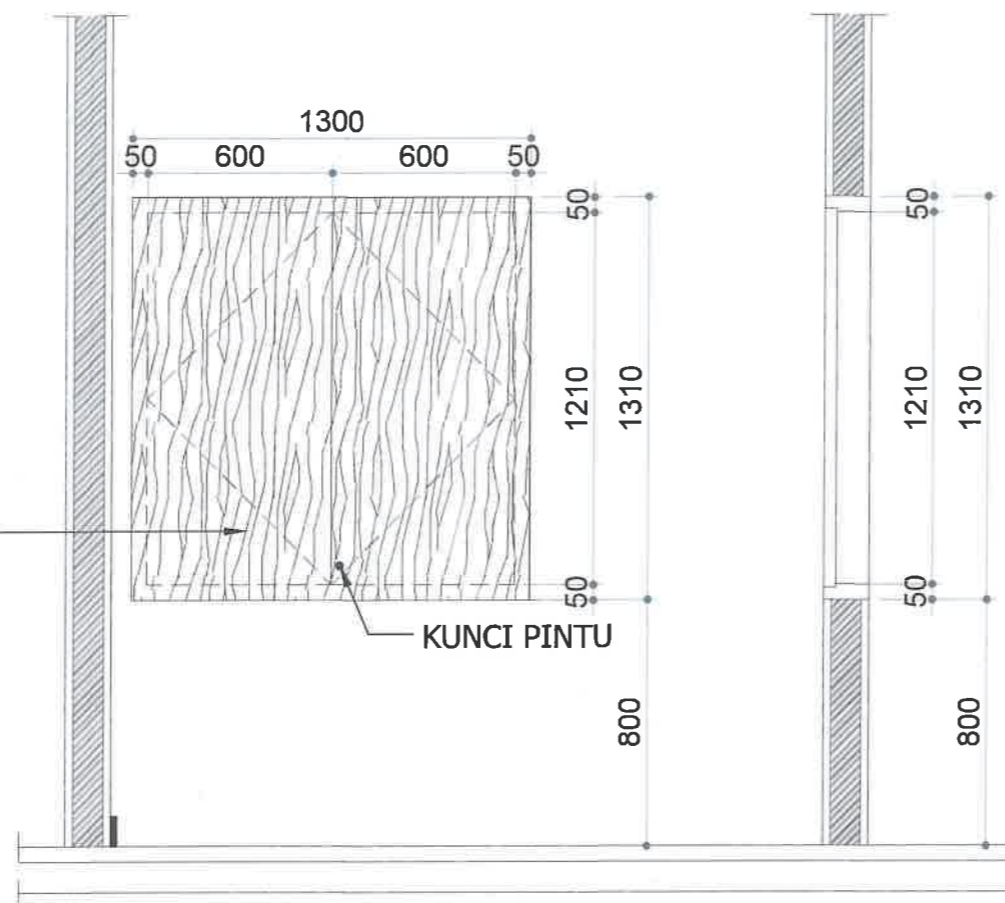

- TAMPAK DEPAN
- SKALA 1 : 25



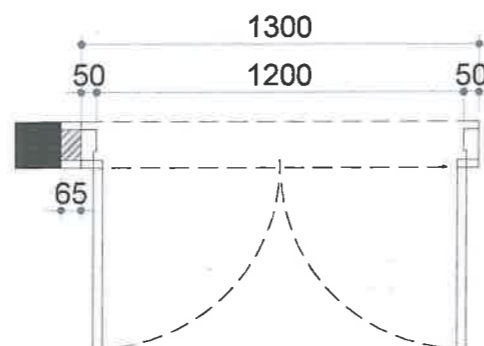





- POTONGAN
- SKALA 1 : 25



- DENAH PINTU KAMUFLASE SHAFT (BARU)
- SKALA 1 : 25

AS BUILT DRAWING

KETERANGAN/CATATAN

-  : Sprinkler
-  : Head Detector
-  : Speaker
-  : Lampu Downloght 4"
-  : Saklar Ganda
-  : Diffuser AC
-  : Riten AC
-  : Wifi

NAMA PEKERJAAN

REHABILITASI GEDUNG KANTOR RUANG KERJA STAF DIREKTORAT APARATUR NEGARA DAN TRANSFORMASI BIROKRASI GEDUNG SALEH AFIF

TAHUN ANGGARAN 2024

PEMBERI TUGAS



**Kementerian PPN/
Bappenas**
Jl. Taman Satepati No 2 Menteng, Jakarta Pusat

DISETUJUI

Pejabat Pembuat Komitmen
Program Dukungan Manajemen V



NURPI
NIP. 19850504 2008031 002

DIPERIKSA TENAGA AHLI PENGAWAS

Sipil/Arsitektur


RUDI SAHUSILAWANE.S.T.

PENYEDIA JASA KONTRUKSI



CV. AZAM PUTRA AMPERA
www.azamputraampere.com

PENANGGUNG JAWAB



HAR IZHAR
DIREKTUR

PENYUSUN GAMBAR	JABATAN	PARAF	TANGGAL
DIGAMBAR : ESTER	DRAFTER		
DIPERIKSA : ANHAR	PELAKSANA SIPIL		
DIPERIKSA : ASEP	PELAKSANA ELEKTRIKAL		
DIKETAHUI : SEPTIANDY	PROJECT MANAGER		


JUDUL GAMBAR

DENAH INSTALASI LISTRIK EKSTING

TANGGAL : 4 AGUSTUS 2024

SKALA : 1 : 50 SATUAN : mm



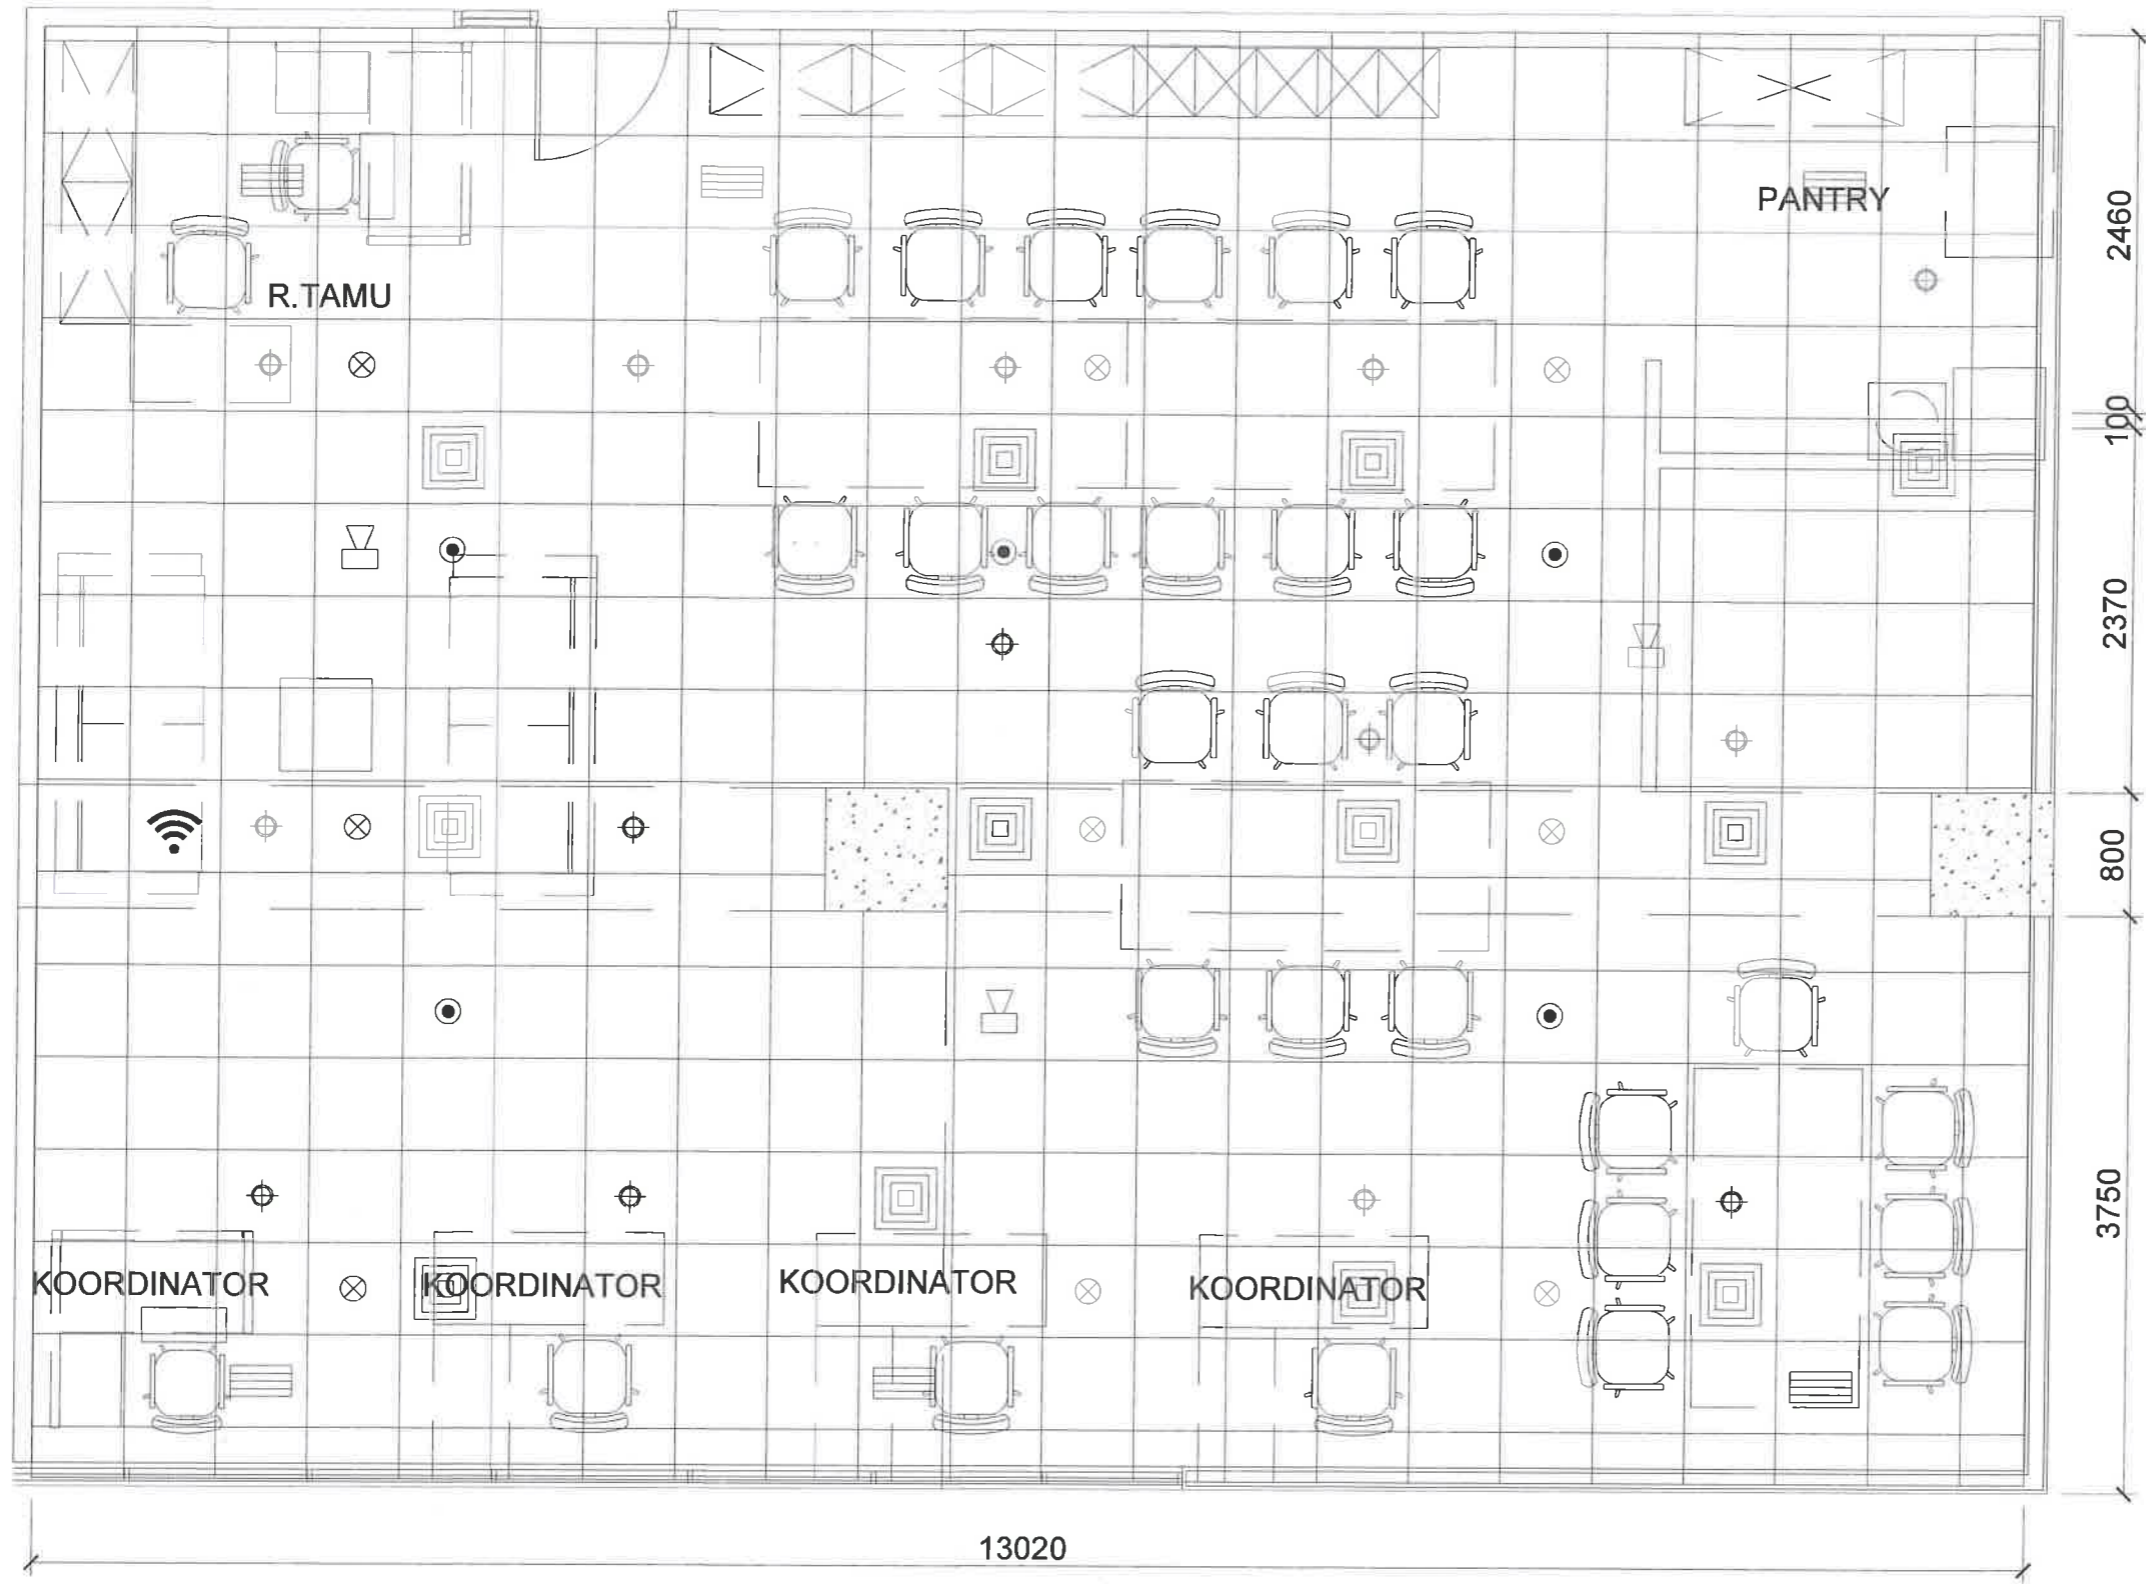






LAYER	KODE KERJA	JML. LMBR	NO. LEMBAR
A3	MEP	-	12



 DENAH INSTALASI LISTRIK EKSTING
SKALA 1 : 50

AS BUILT DRAWING

KETERANGAN/CATATAN

-  : Sprinkler
-  : Head Detector
-  : Speaker
-  : Lampu Downloght 4"
-  : Saklar Ganda
-  : Diffuser AC
-  : Riten AC
-  : Wifi
-  : Volume Control

NAMA PEKERJAAN

REHABILITASI GEDUNG KANTOR RUANG KERJA STAF DIREKTORAT APARATUR NEGARA DAN TRANSFORMASI BIROKRASI GEDUNG SALEH AFIF

TAHUN ANGGARAN 2024

PEMBERI TUGAS



**Kementerian PPN/
Bappenas**
Jl. Taman Satepati No.2 Menteng, Jakarta Pusat

DISETUJUI

Pejabat Pembuat Komitmen
Program Dukungan Manajemen V



NURPI
NIP. 19850504 2008031 002

DIPERIKSA TENAGA AHLI PENGAWAS

Sipil/Arsitektur



RUDI SAHUSILAWANE.S.T.

PENYEDIA JASA KONTRUKSI



CV. AZAM PUTRA AMPERA
www.azamputraampere.com

PENANGGUNG JAWAB



HAR IZHAR
DIREKTUR


PENYUSUN GAMBAR	JABATAN	PARAF	TANGGAL
DIGAMBAR : ESTER	DRAFTER		
DIPERIKSA : ANHAR	PELAKSANA SIPIL		
DIPERIKSA : ASEP	PELAKSANA ELEKTRIKAL		
DIKETAHUI : SEPTIANDY	PROJECT MANAGER		


JUDUL GAMBAR :

DENAH INSTALASI LISTRIK

TANGGAL : 4 AGUSTUS 2024



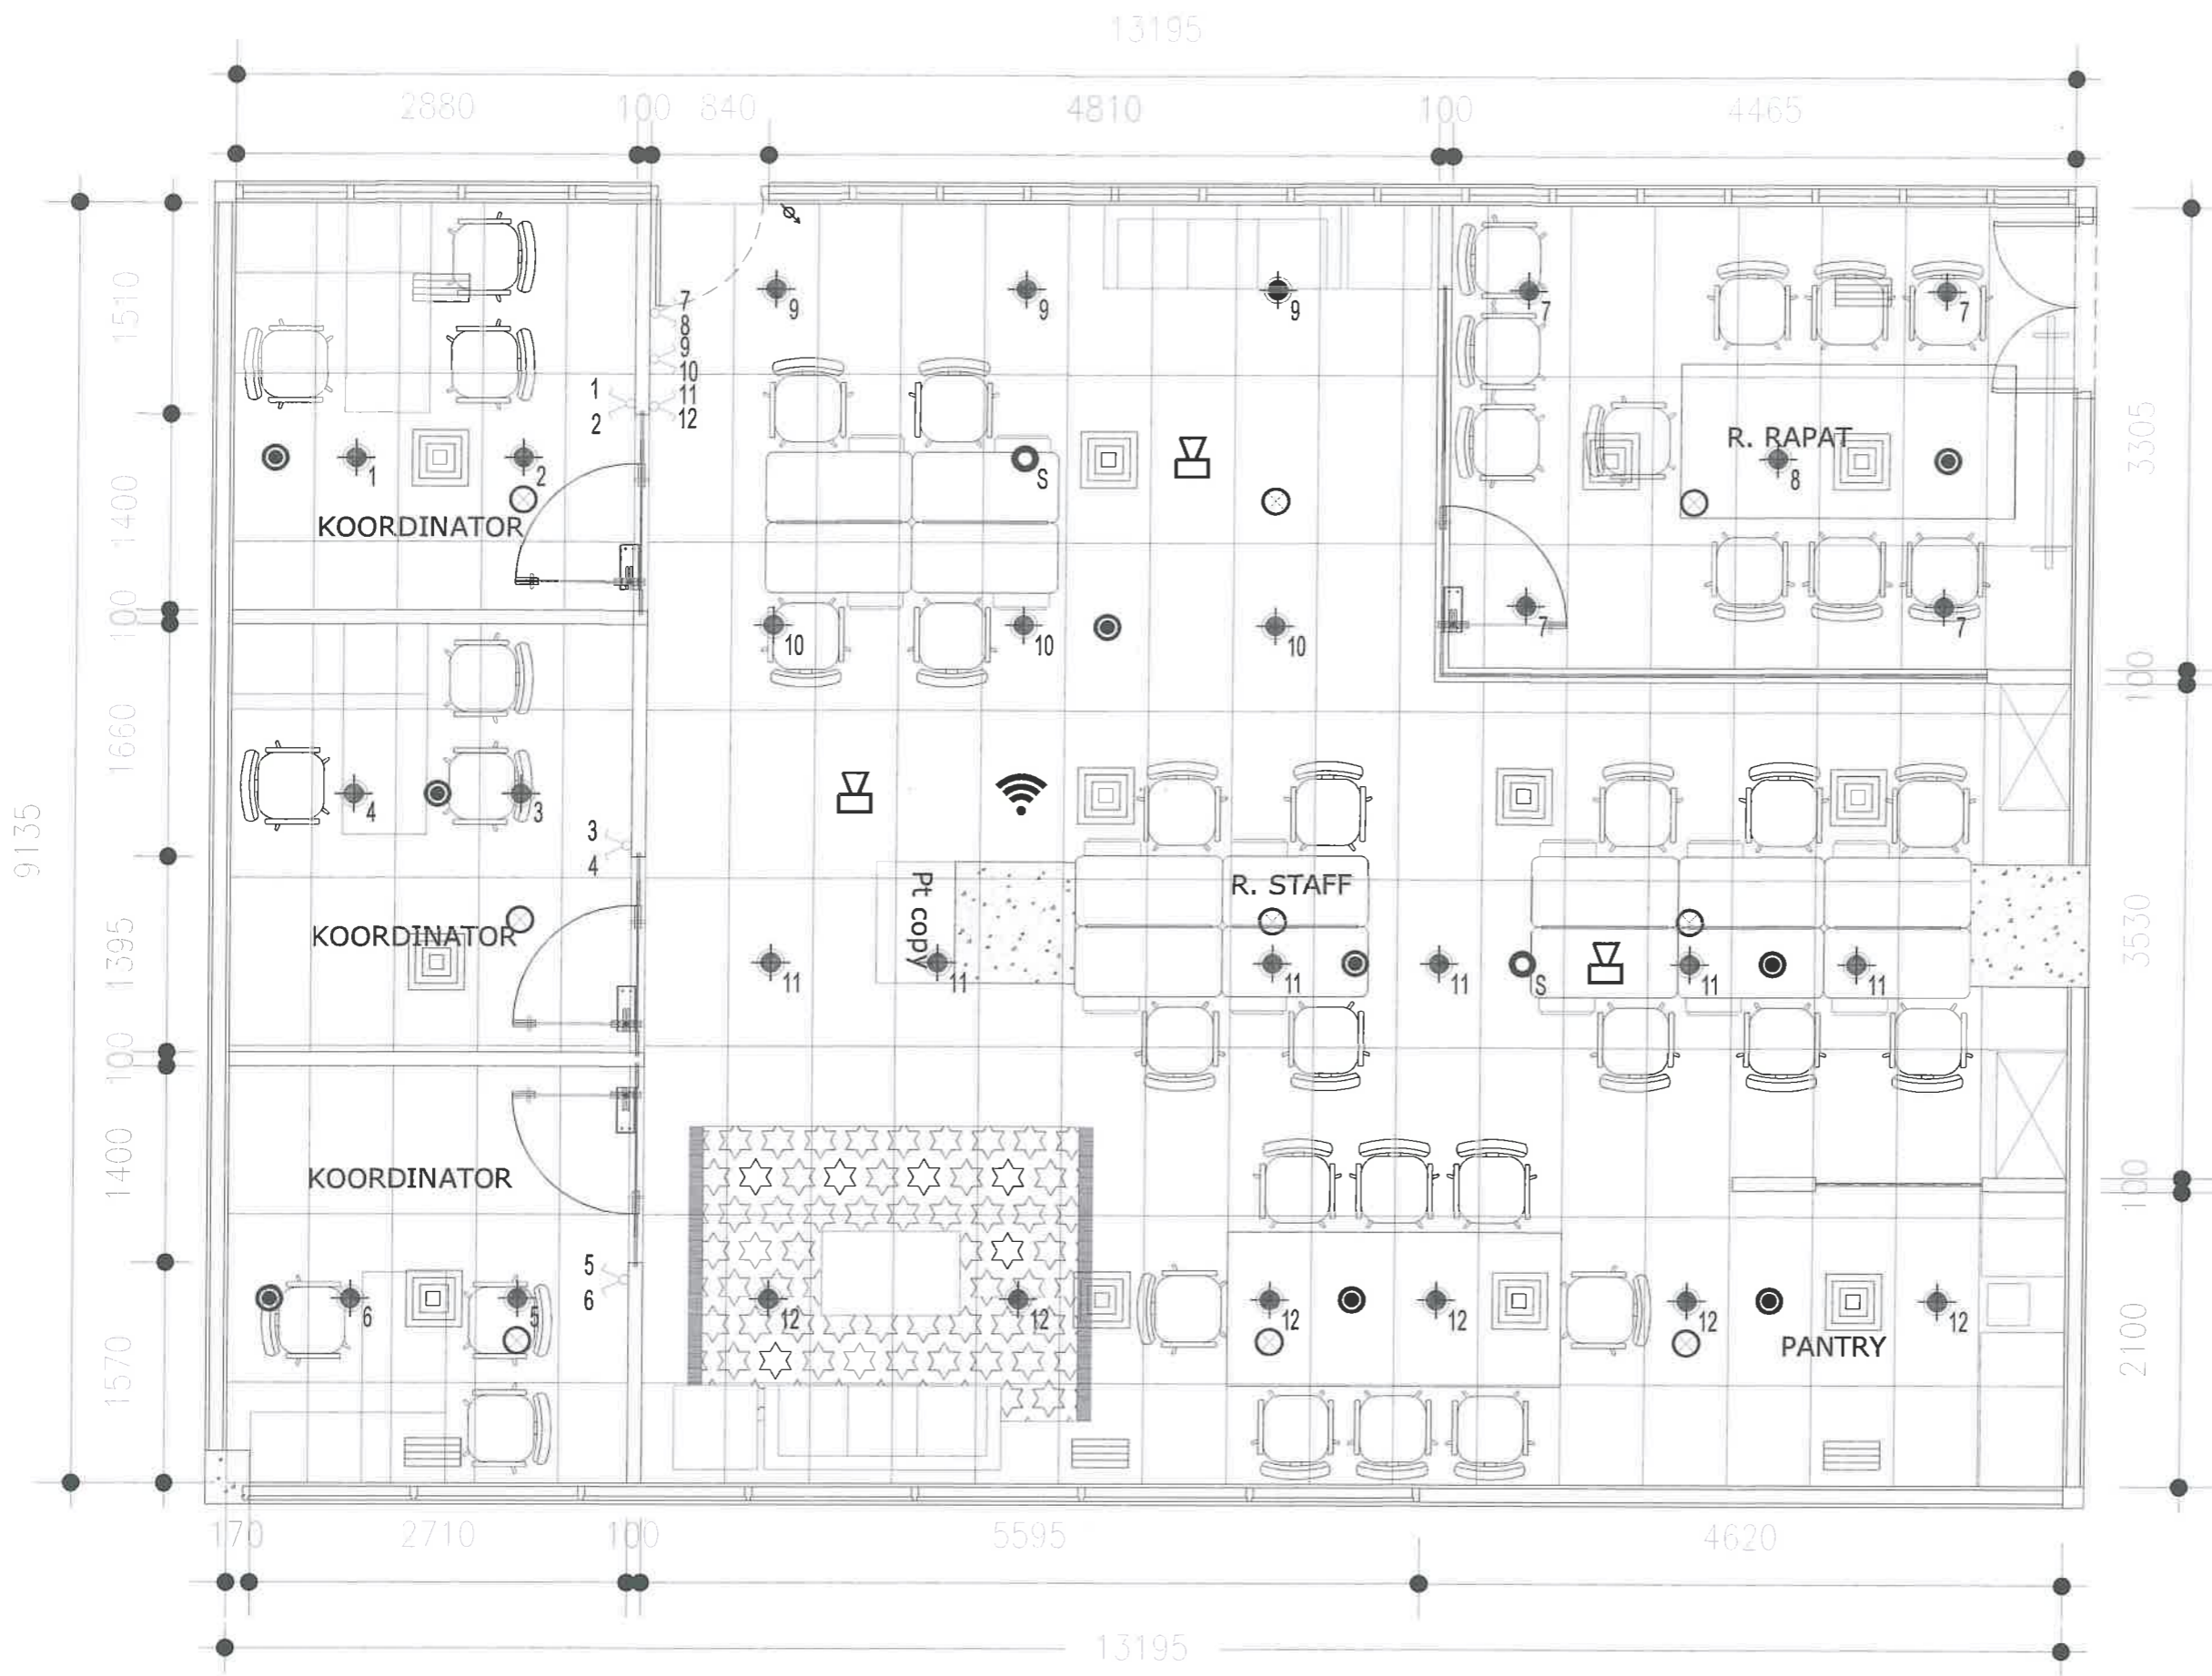

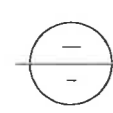SKALA :	SATUAN :		
1 : 50	mm		
LAYER	KODE KERJA	JML. LMBR	NO. LEMBAR
A3	MEP	-	13



 DENAH INSTALASI LISTRIK
SKALA 1 : 50

AS BUILT DRAWING

KETERANGAN/CATATAN

-  : Panel PHB Baru
-  : Stop Kontak Dinding 1 Lubang
-  : Stop Kontak Lantai 1 Lubang
-  : Kabel Power PLN - NYM 3x2.5mm

NAMA PEKERJAAN

REHABILITASI GEDUNG KANTOR RUANG KERJA STAF DIREKTORAT APARATUR NEGARA DAN TRANSFORMASI BIROKRASI GEDUNG SALEH AFIF

TAHUN ANGGARAN 2024

PEMBERI TUGAS



DISETUJUI

Pejabat Pembuat Komitmen Program Dukungan Manajemen V


NURPI
NIP. 19850504 2008031 002

DIPERIKSA TENAGA AHLI PENGAWAS

Sipil/Arsitektur

RUDI SAHUSILAWANE S.T.

PENYEDIA JASA KONTRUKSI



PENANGGUNG JAWAB


HAR IZHAR
DIREKTUR


PENYUSUN GAMBAR	JABATAN	PARAF	TANGGAL
DIGAMBAR : ESTER	DRAFTER		
DIPERIKSA : ANHAR	PELAKSANA SIPIL		
DIPERIKSA : ASEP	PELAKSANA ELEKTRIKAL		
DIKETAHUI : SEPTIANDY	PROJECT MANAGER		

JUDUL GAMBAR


DENAH TITIK STOP KONTAK

TANGGAL : 4 AGUSTUS 2024

SKALA : 1 : 50	SATUAN : mm		
LAYER	KODE KERJA	JML. LMBR	NO. LEMBAR
A3	MEP	-	14

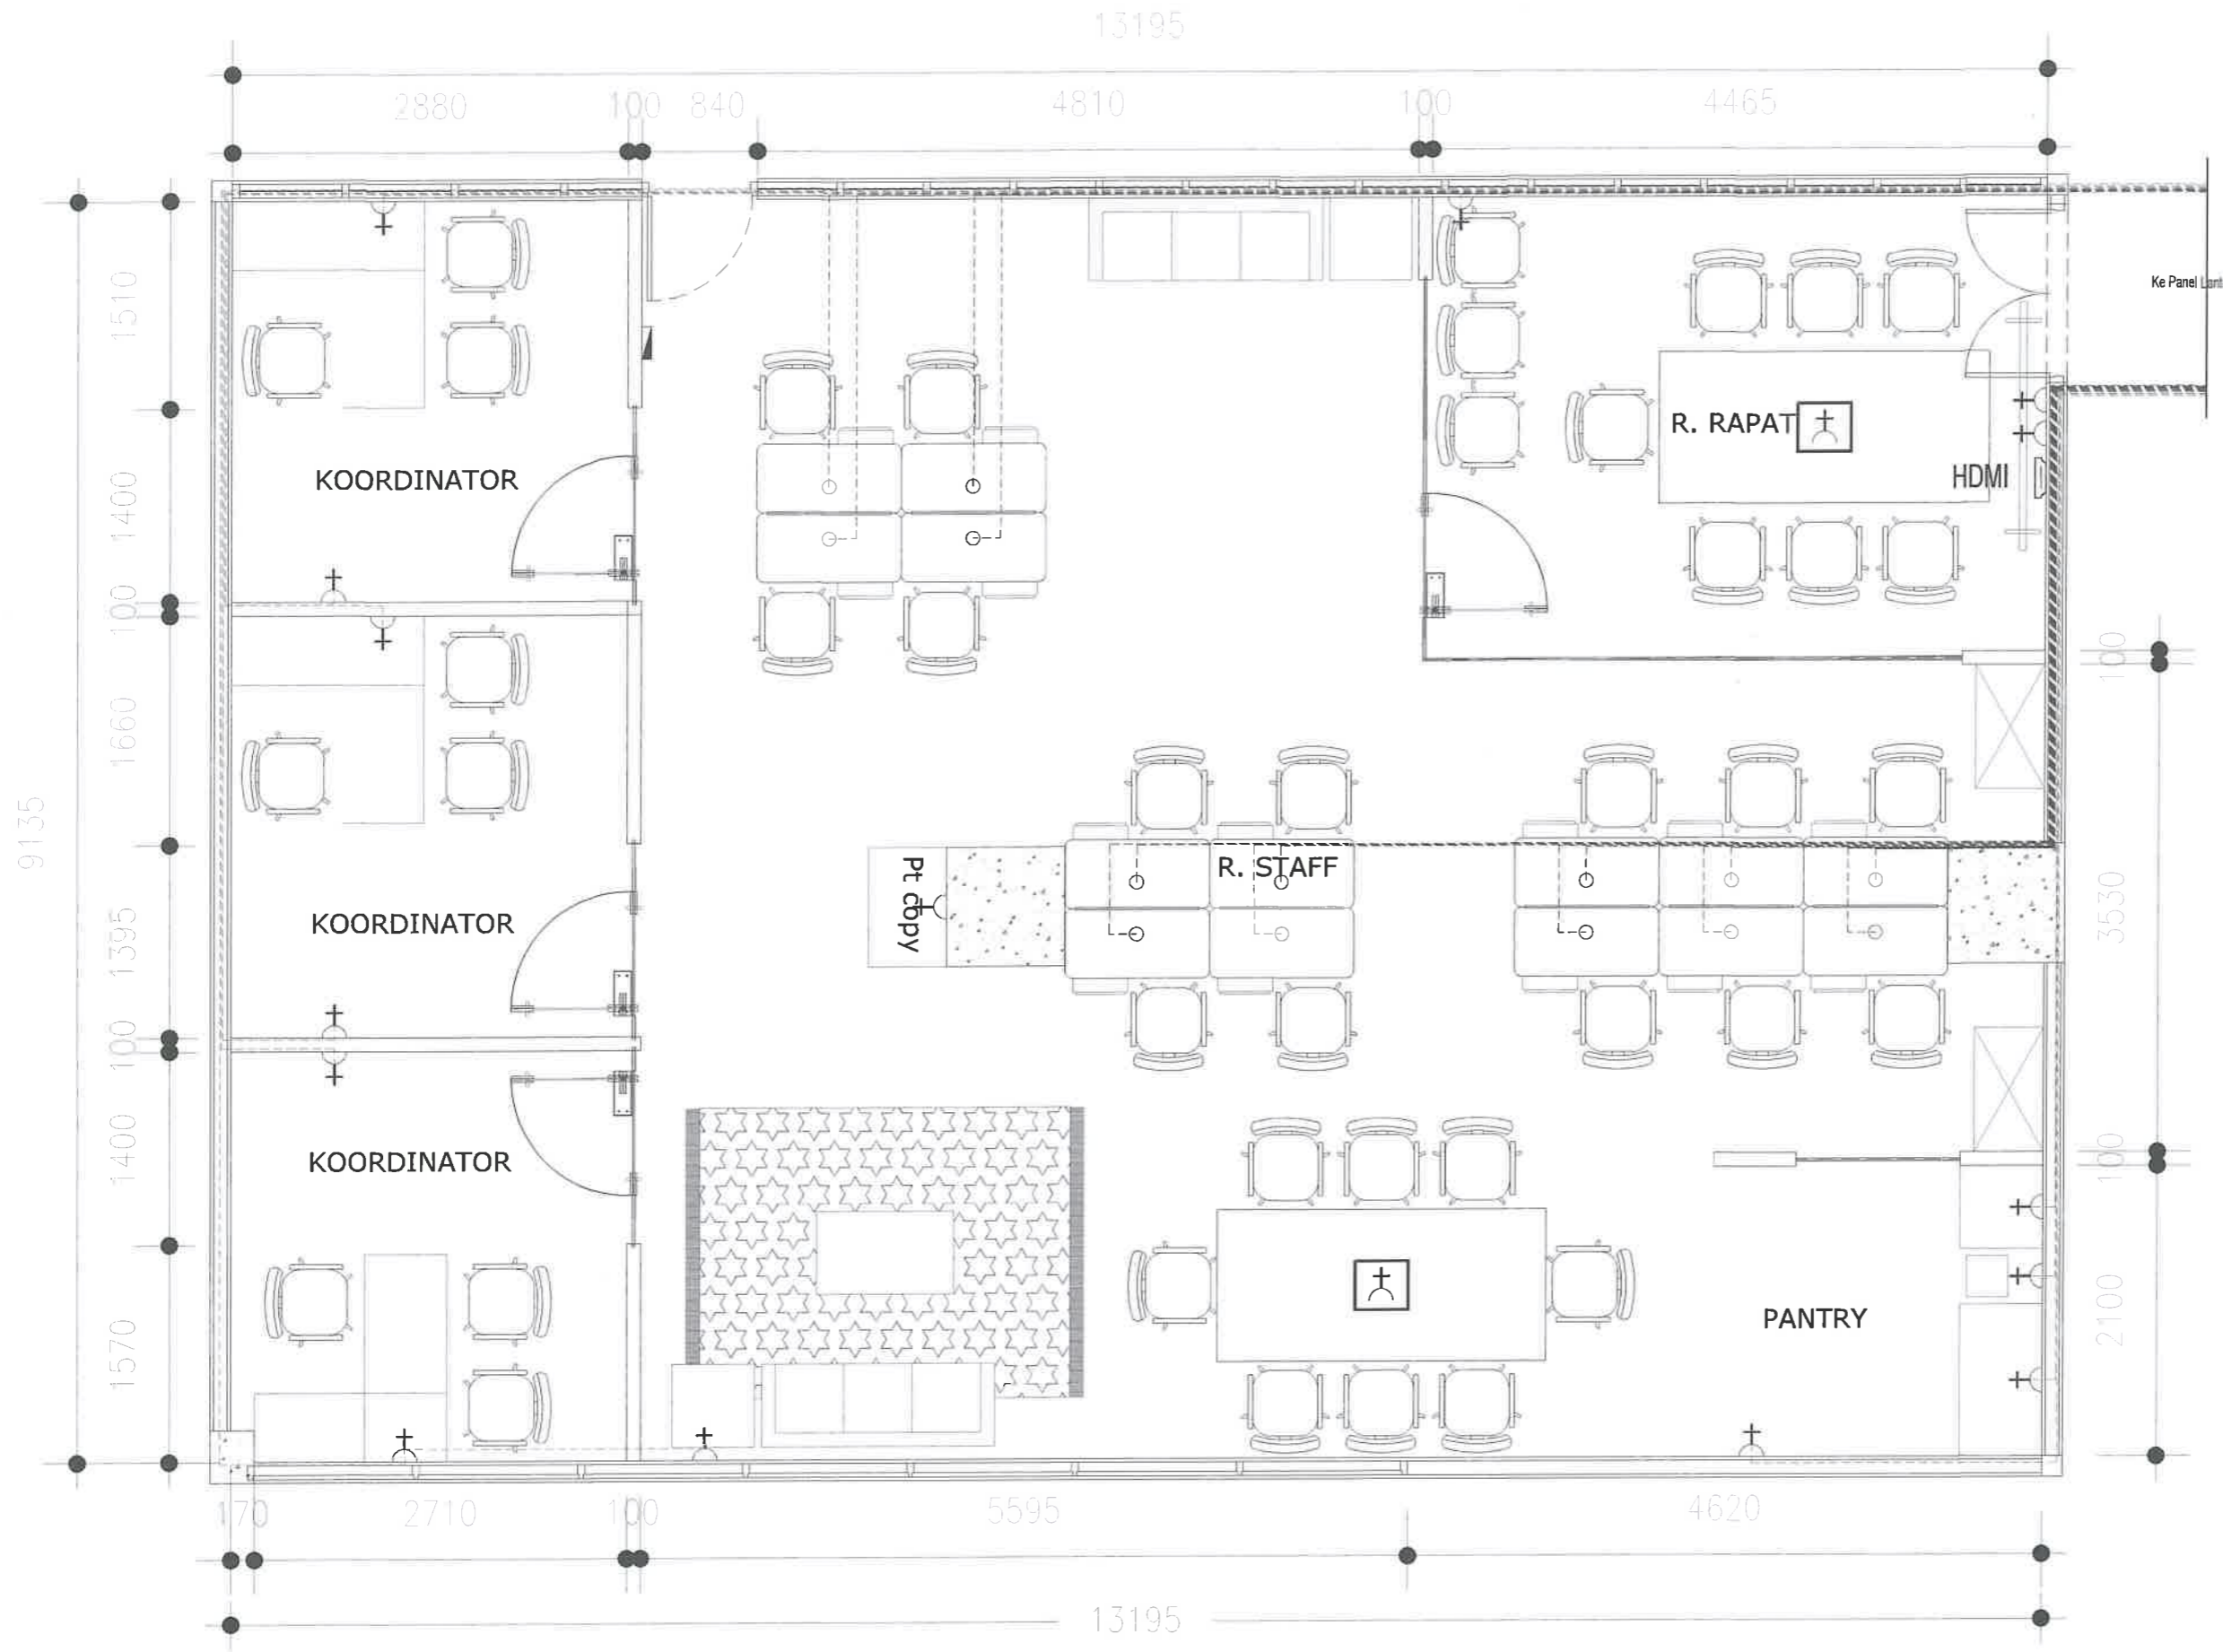

 **DENAH TITIK STOP KONTAK**
SKALA 1 : 50

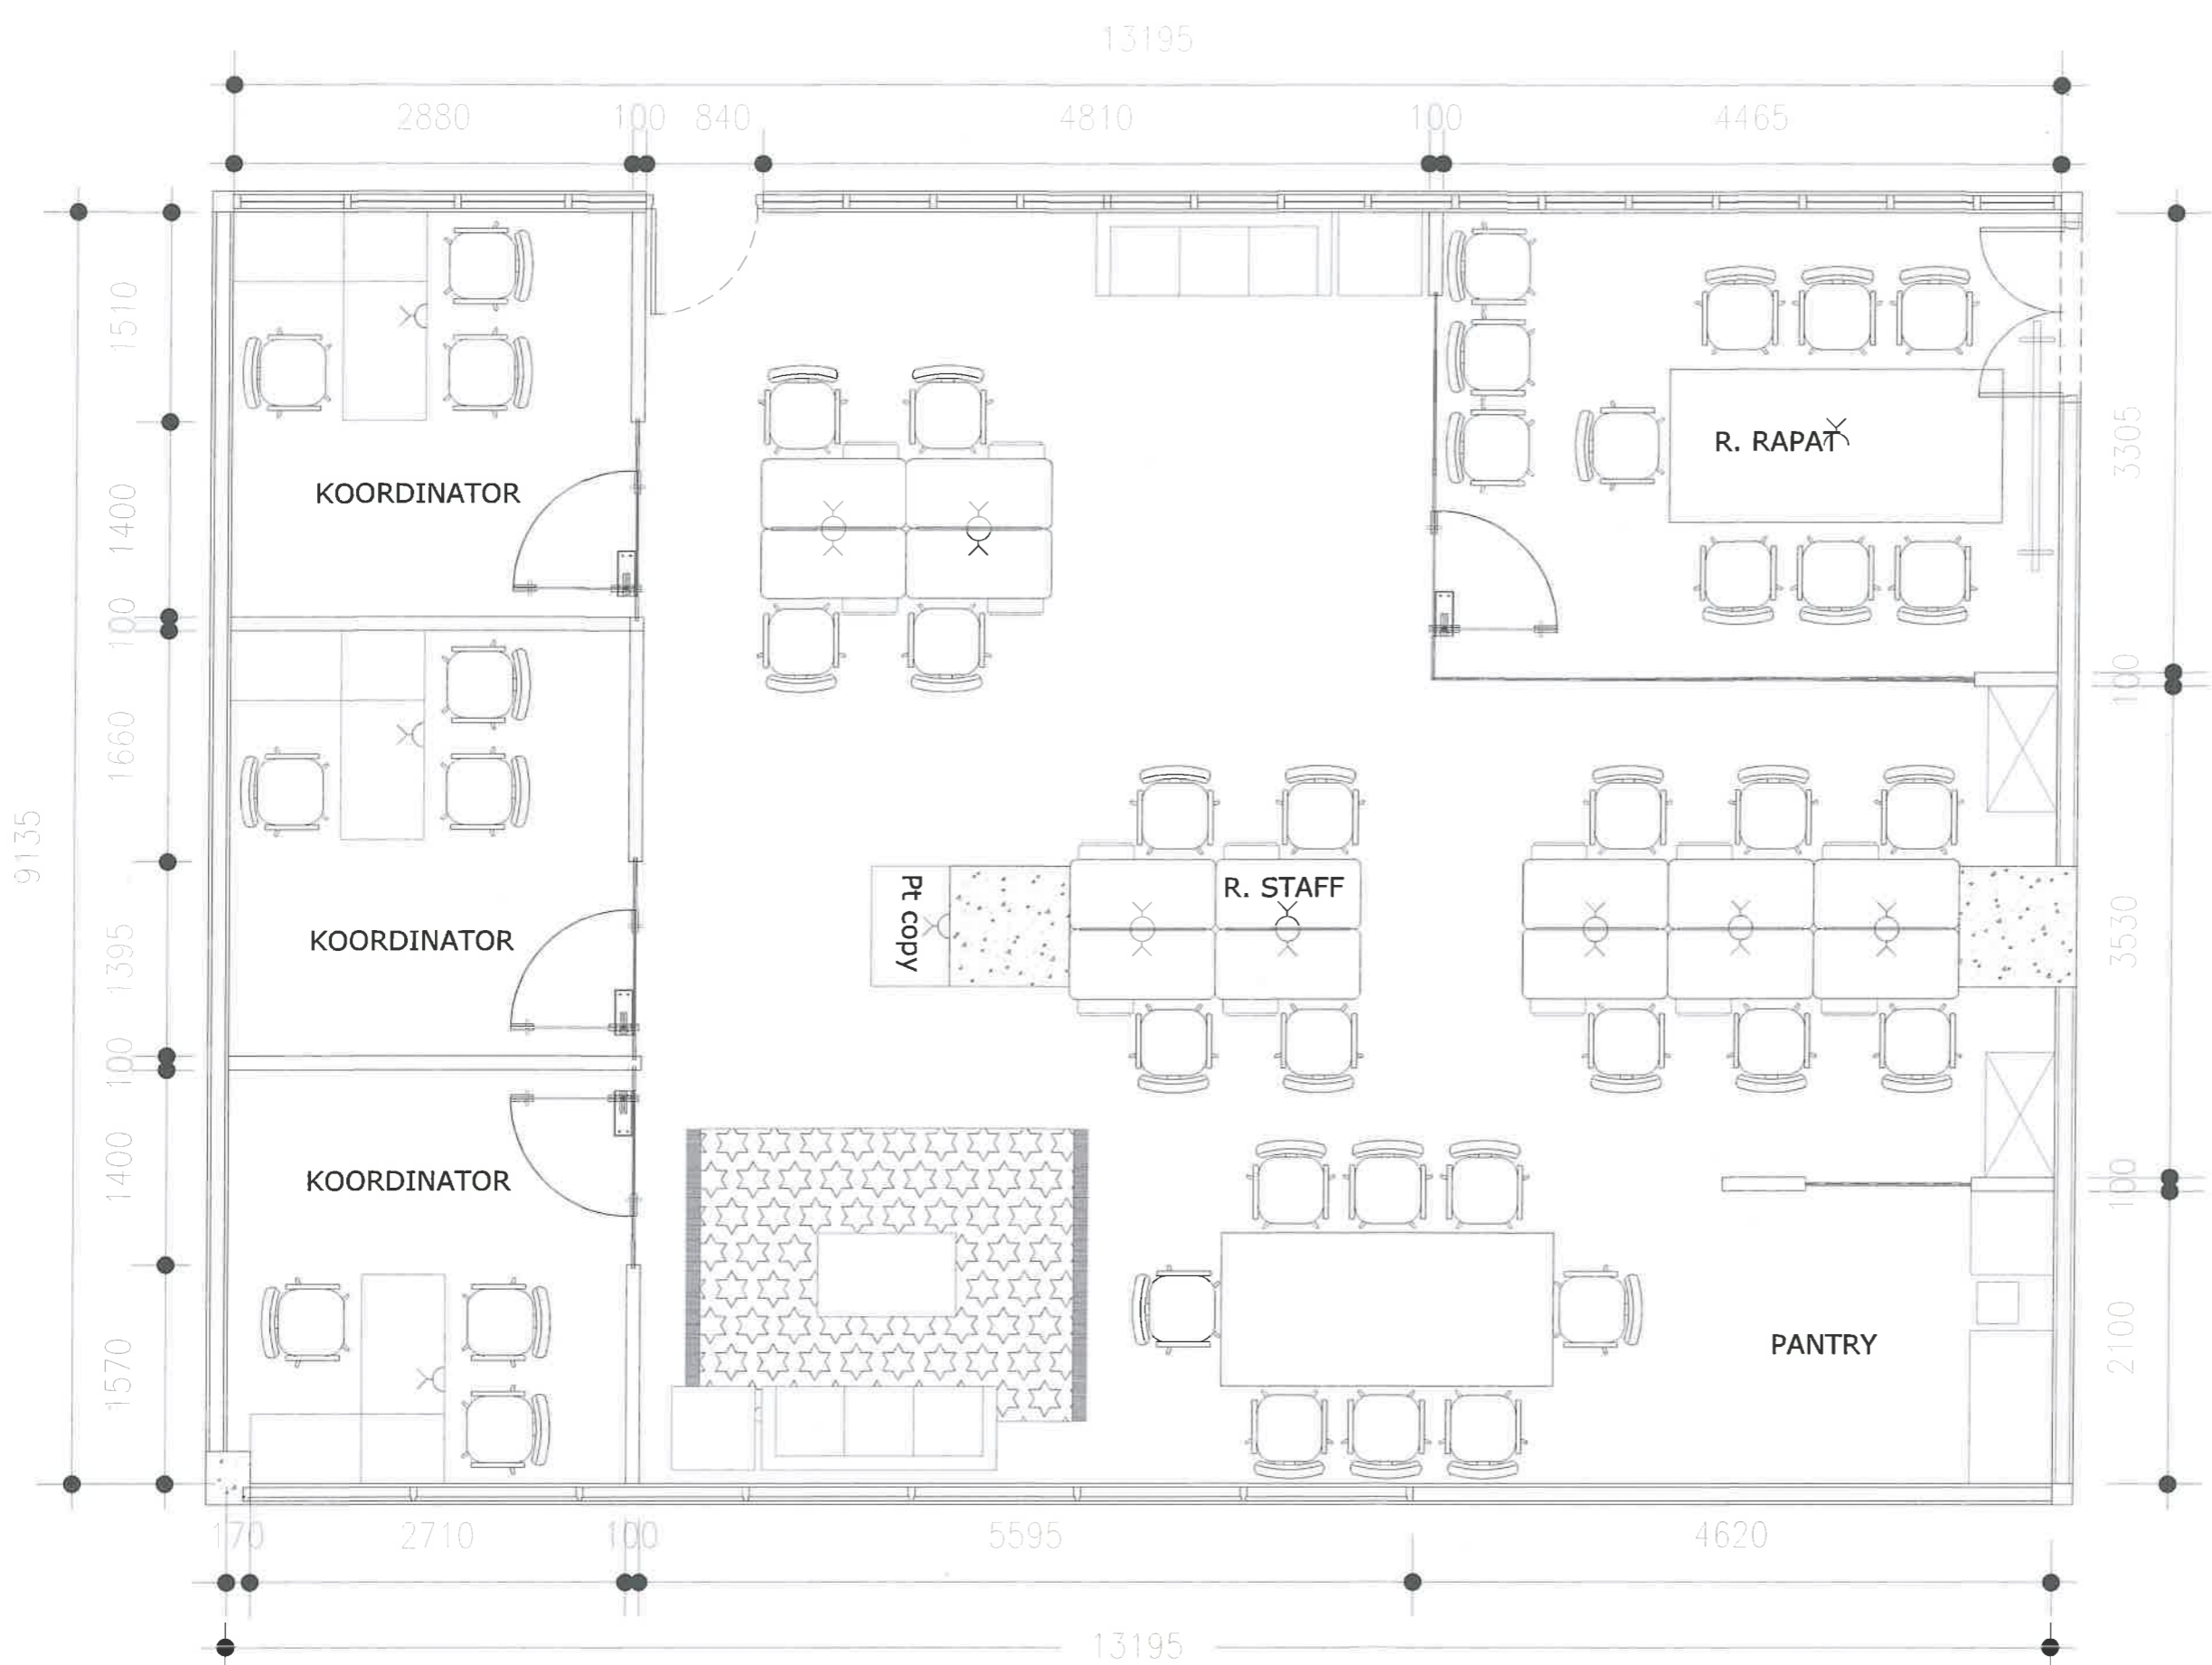

— DENAH TITIK DATA
 - SKALA 1 : 50

AS BUILT DRAWING

KETERANGAN/CATATAN

- : SwitchHub 24 Port Baru
- : Outlet Data Dinding
- : Kabel UTP Data Socket RJ 45 - 4 Pair

NAMA PEKERJAAN

REHABILITASI GEDUNG KANTOR RUANG KERJA STAF DIREKTORAT APARATUR NEGARA DAN TRANSFORMASI BIROKRASI GEDUNG SALEH AFIF

TAHUN ANGGARAN 2024

PEMBERI TUGAS



Kementerian PPN/
Bappenas
Jl. Taman Seropti No 2 Menteng, Jakarta Pusat

DISETUJUI

Pejabat Pembuat Komitmen
Program Dukungan Manajemen V



NURPI
NIP. 19850504 2008031 002

DIPERIKSA TENAGA AHLI PENGAWAS

Sipil/Arsitektur



RUDI SAHUSILAWANE.S.T.

PENYEDIA JASA KONTRUKSI



CV. AZAM PUTRA AMPERA
www.azamputraampere.com

PENANGGUNG JAWAB



HAR IZHAR
DIREKTUR

PENYUSUN GAMBAR	JABATAN	PARAF	TANGGAL
DIGAMBAR : ESTER	DRAFTER		
DIPERIKSA ANHAR	PELAKSANA SIPIL		
DIPERIKSA : ASEP	PELAKSANA ELEKTRIKAL		
DIKETAHUI : SEPTIANDY	PROJECT MANAGER		

JUJUDUL GAMBAR :

DENAH TITIK DATA



TANGGAL : 4 AGUSTUS 2024

SKALA : 1 : 50 SATUAN : mm

LAYER	KODE KERJA	JML. LMBR	NO. LEMBAR
A3	MEP	-	15

AS BUILT DRAWING

KETERANGAN/CATATAN

-  : Diffuser AC
-  : Riten AC

NAMA PEKERJAAN

REHABILITASI GEDUNG KANTOR RUANG KERJA STAF DIREKTORAT APARATUR NEGARA DAN TRANSFORMASI BIROKRASI GEDUNG SALEH AFIF

TAHUN ANGGARAN 2024

PEMBERI TUGAS



DISETUJUI

Pejabat Pembuat Komitmen Program Dukungan Manajemen V



NURPI
NIP. 19850504 2008031 002

DIPERIKSA TENAGA AHLI PENGAWAS

Sipil/Arsitektur



RUDI SAHUSILAWANE.S.T.

PENYEDIA JASA KONTRUKSI



PENANGGUNG JAWAB



HAR IZHAR
DIREKTUR

PENYUSUN GAMBAR	JABATAN	PARAF	TANGGAL
DIGAMBAR : ESTER	DRAFTER		
DIPERIKSA : ANHAR	PELAKSANA SIPIL		
DIPERIKSA : ASEP	PELAKSANA ELEKTRIKAL		
DIKETAHUI : SEPTANDY	PROJECT MANAGER		

JUDUL GAMBAR :


DENAH INSTALASI AC CENTRAL

TANGGAL : 4 AGUSTUS 2024

SKALA : 1 : 50

SATUAN : mm

LAYER	KODE KERJA	JML. LMBR	NO. LEMBAR
A3	MEP	-	16

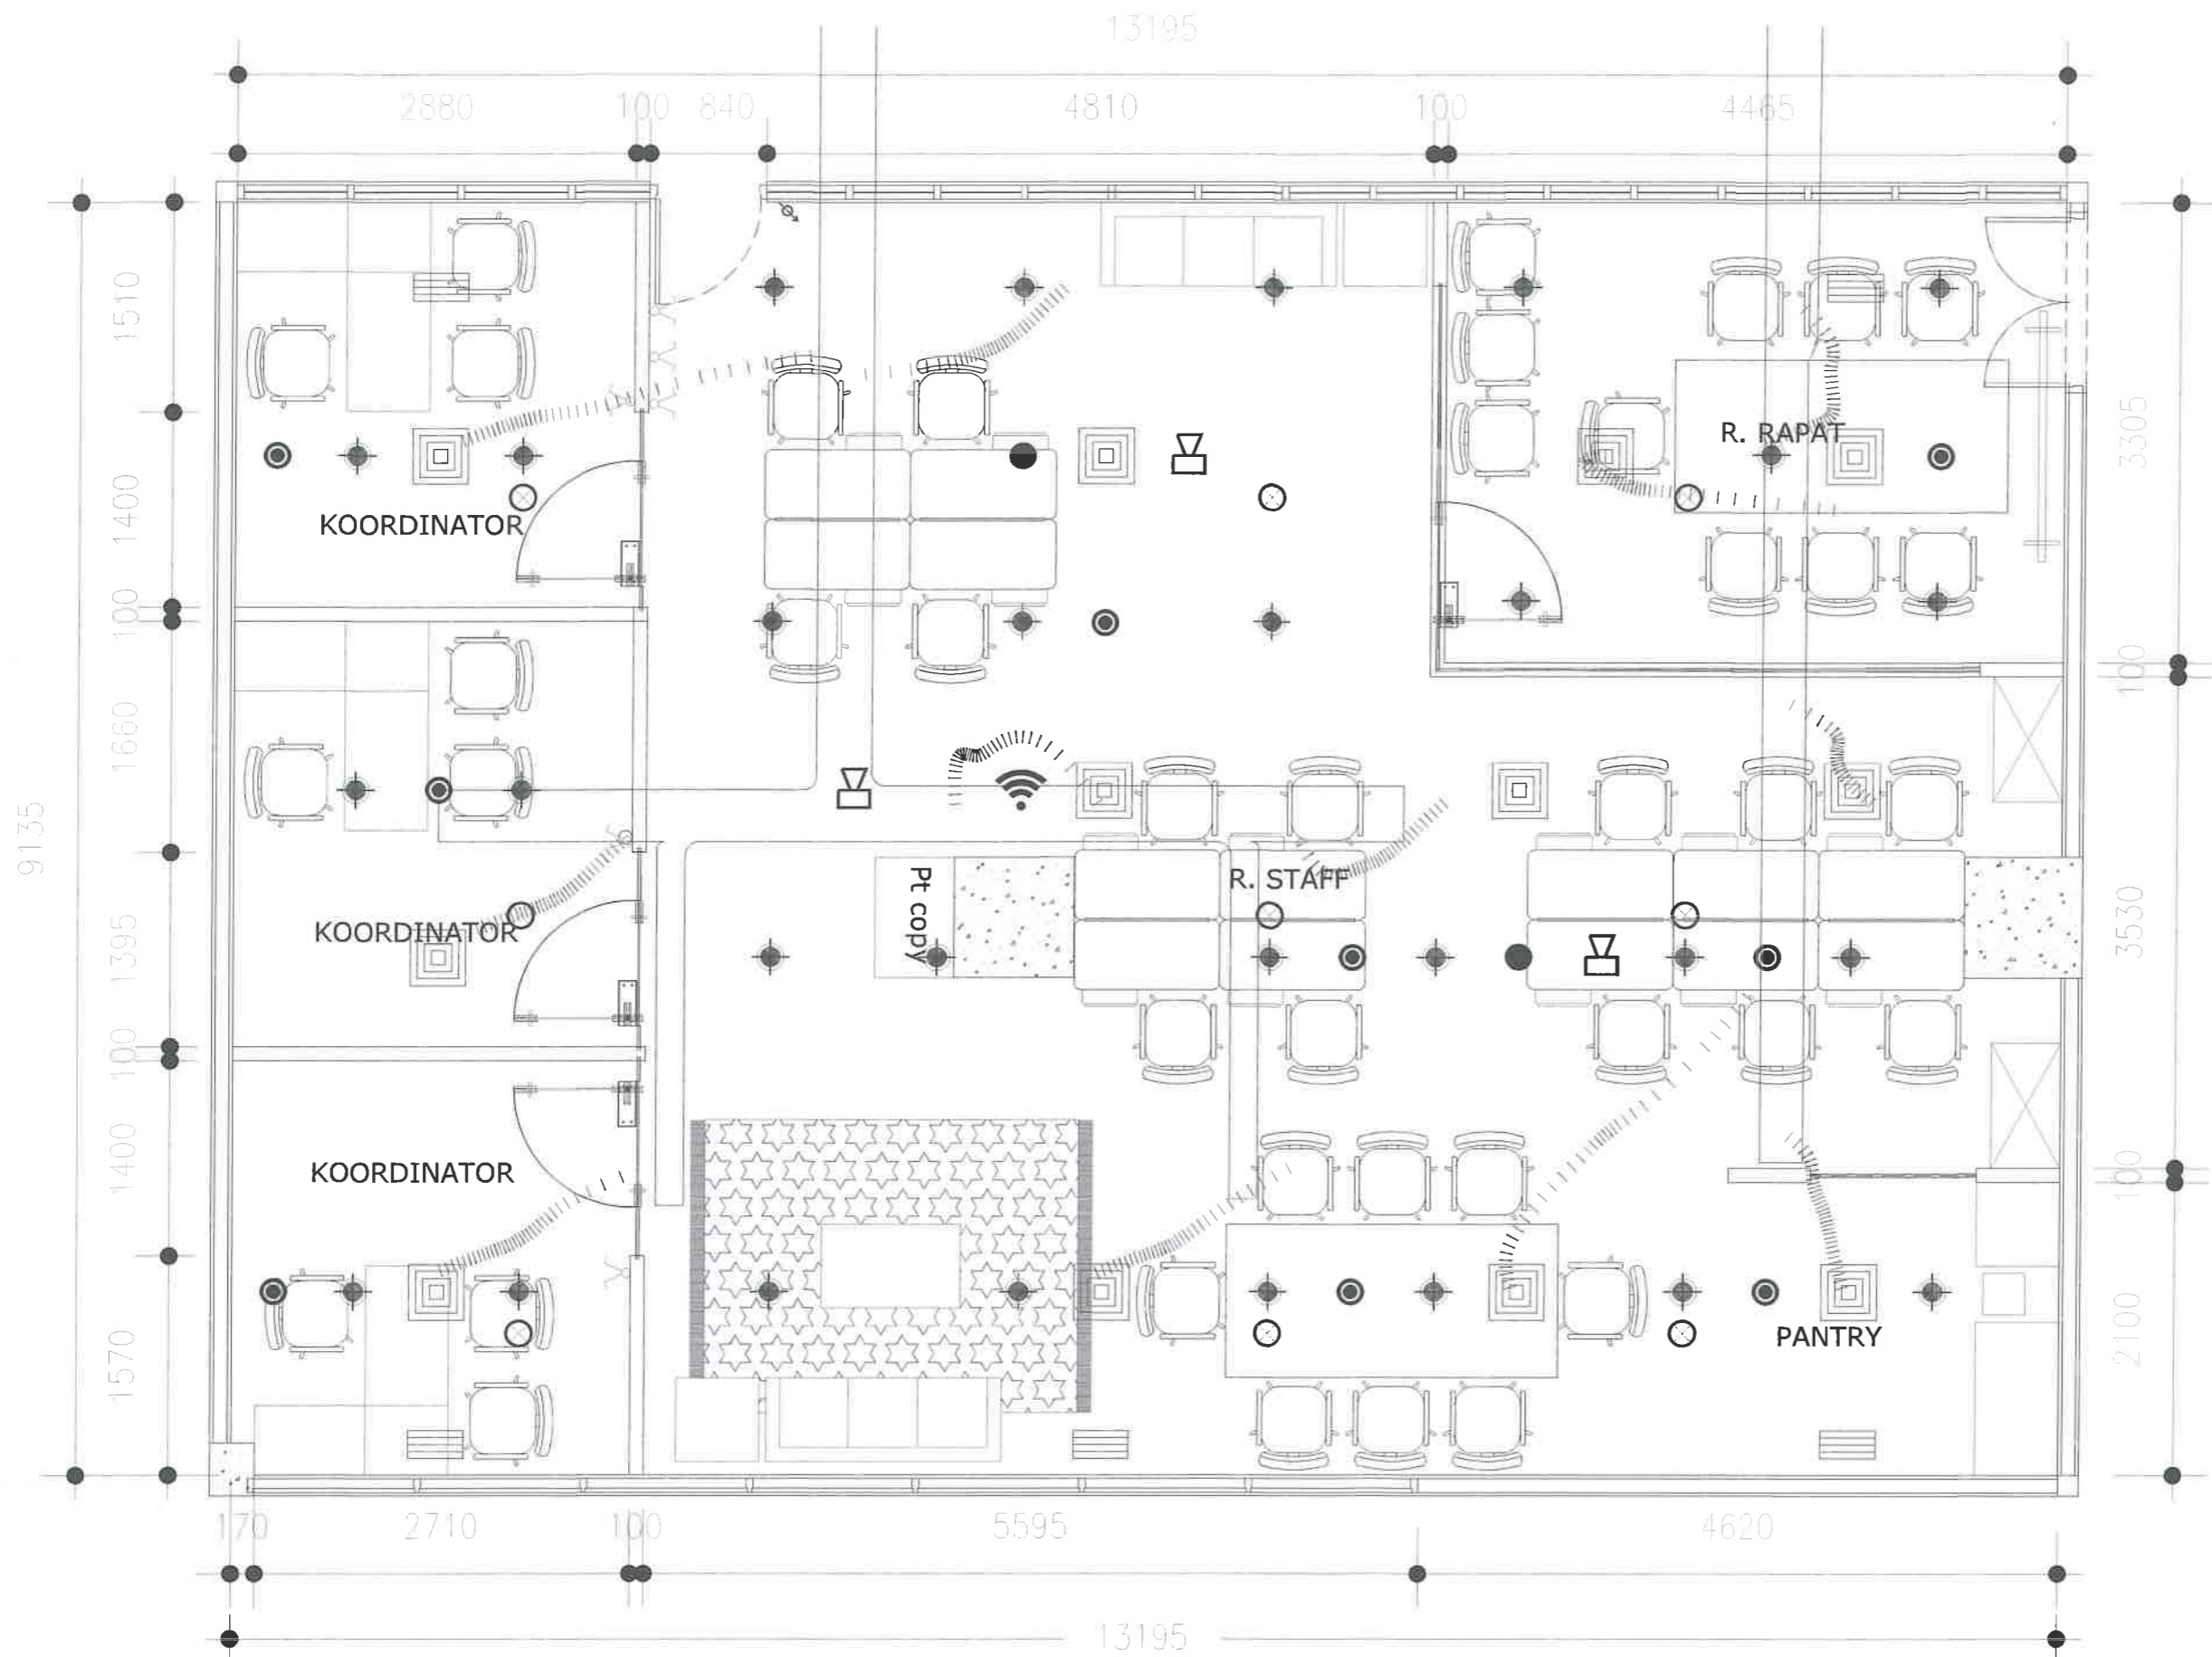

 DENAH INSTALASI AC CENTRAL
 SKALA 1 : 50

○ : Sprinkler

REHABILITASI GEDUNG KANTOR RUANG KERJA STAF DIREKTORAT APARATUR NEGARA DAN TRANSFORMASI BIROKRASI GEDUNG SALEH AFIF

TAHUN ANGGARAN 2024

PEMBERI TUGAS



Kementerian PPN/Bappenas

Jl. Taman Suroptani No 2 Menteng, Jakarta Pusat

DISETUJUI

Pejabat Pembuat Komitmen Program Dukungan Manajemen V

NURPI

NIP. 19850504 2008031 002

DIPERIKSA TENAGA AHLI PENGAWAS

Sipil/Arsitektur

RUDI SAHUSILAWANE,S.T.

PENYEDIA JASA KONTRUKSI



CV. AZAM PUTRA AMPERA

www.azamputraampere.com

PENANGGUNG JAWAB

HAR IZHAR

DIREKTUR

PENYUSUN GAMBAR	JABATAN	PARAF	TANGGAL
DIGAMBAR : ESTER	DRAFTER		
DIPERIKSA : ANHAK	PELAKSANA SIPIL		
DIPERIKSA : ASEP	PELAKSANA ELEKTRIKAL		
DIKETAHUI : SEPTIANDY	PROJECT MANAGER		

JUDUL GAMBAR :


DENAH INSTALASI SPRINKLER

TANGGAL : 4 AGUSTUS 2024

SKALA : 1 : 50

SATUAN : mm

LAYER	KODE KERJA	JML. LMBR	NO. LEMBAR
A3	MEP	-	17

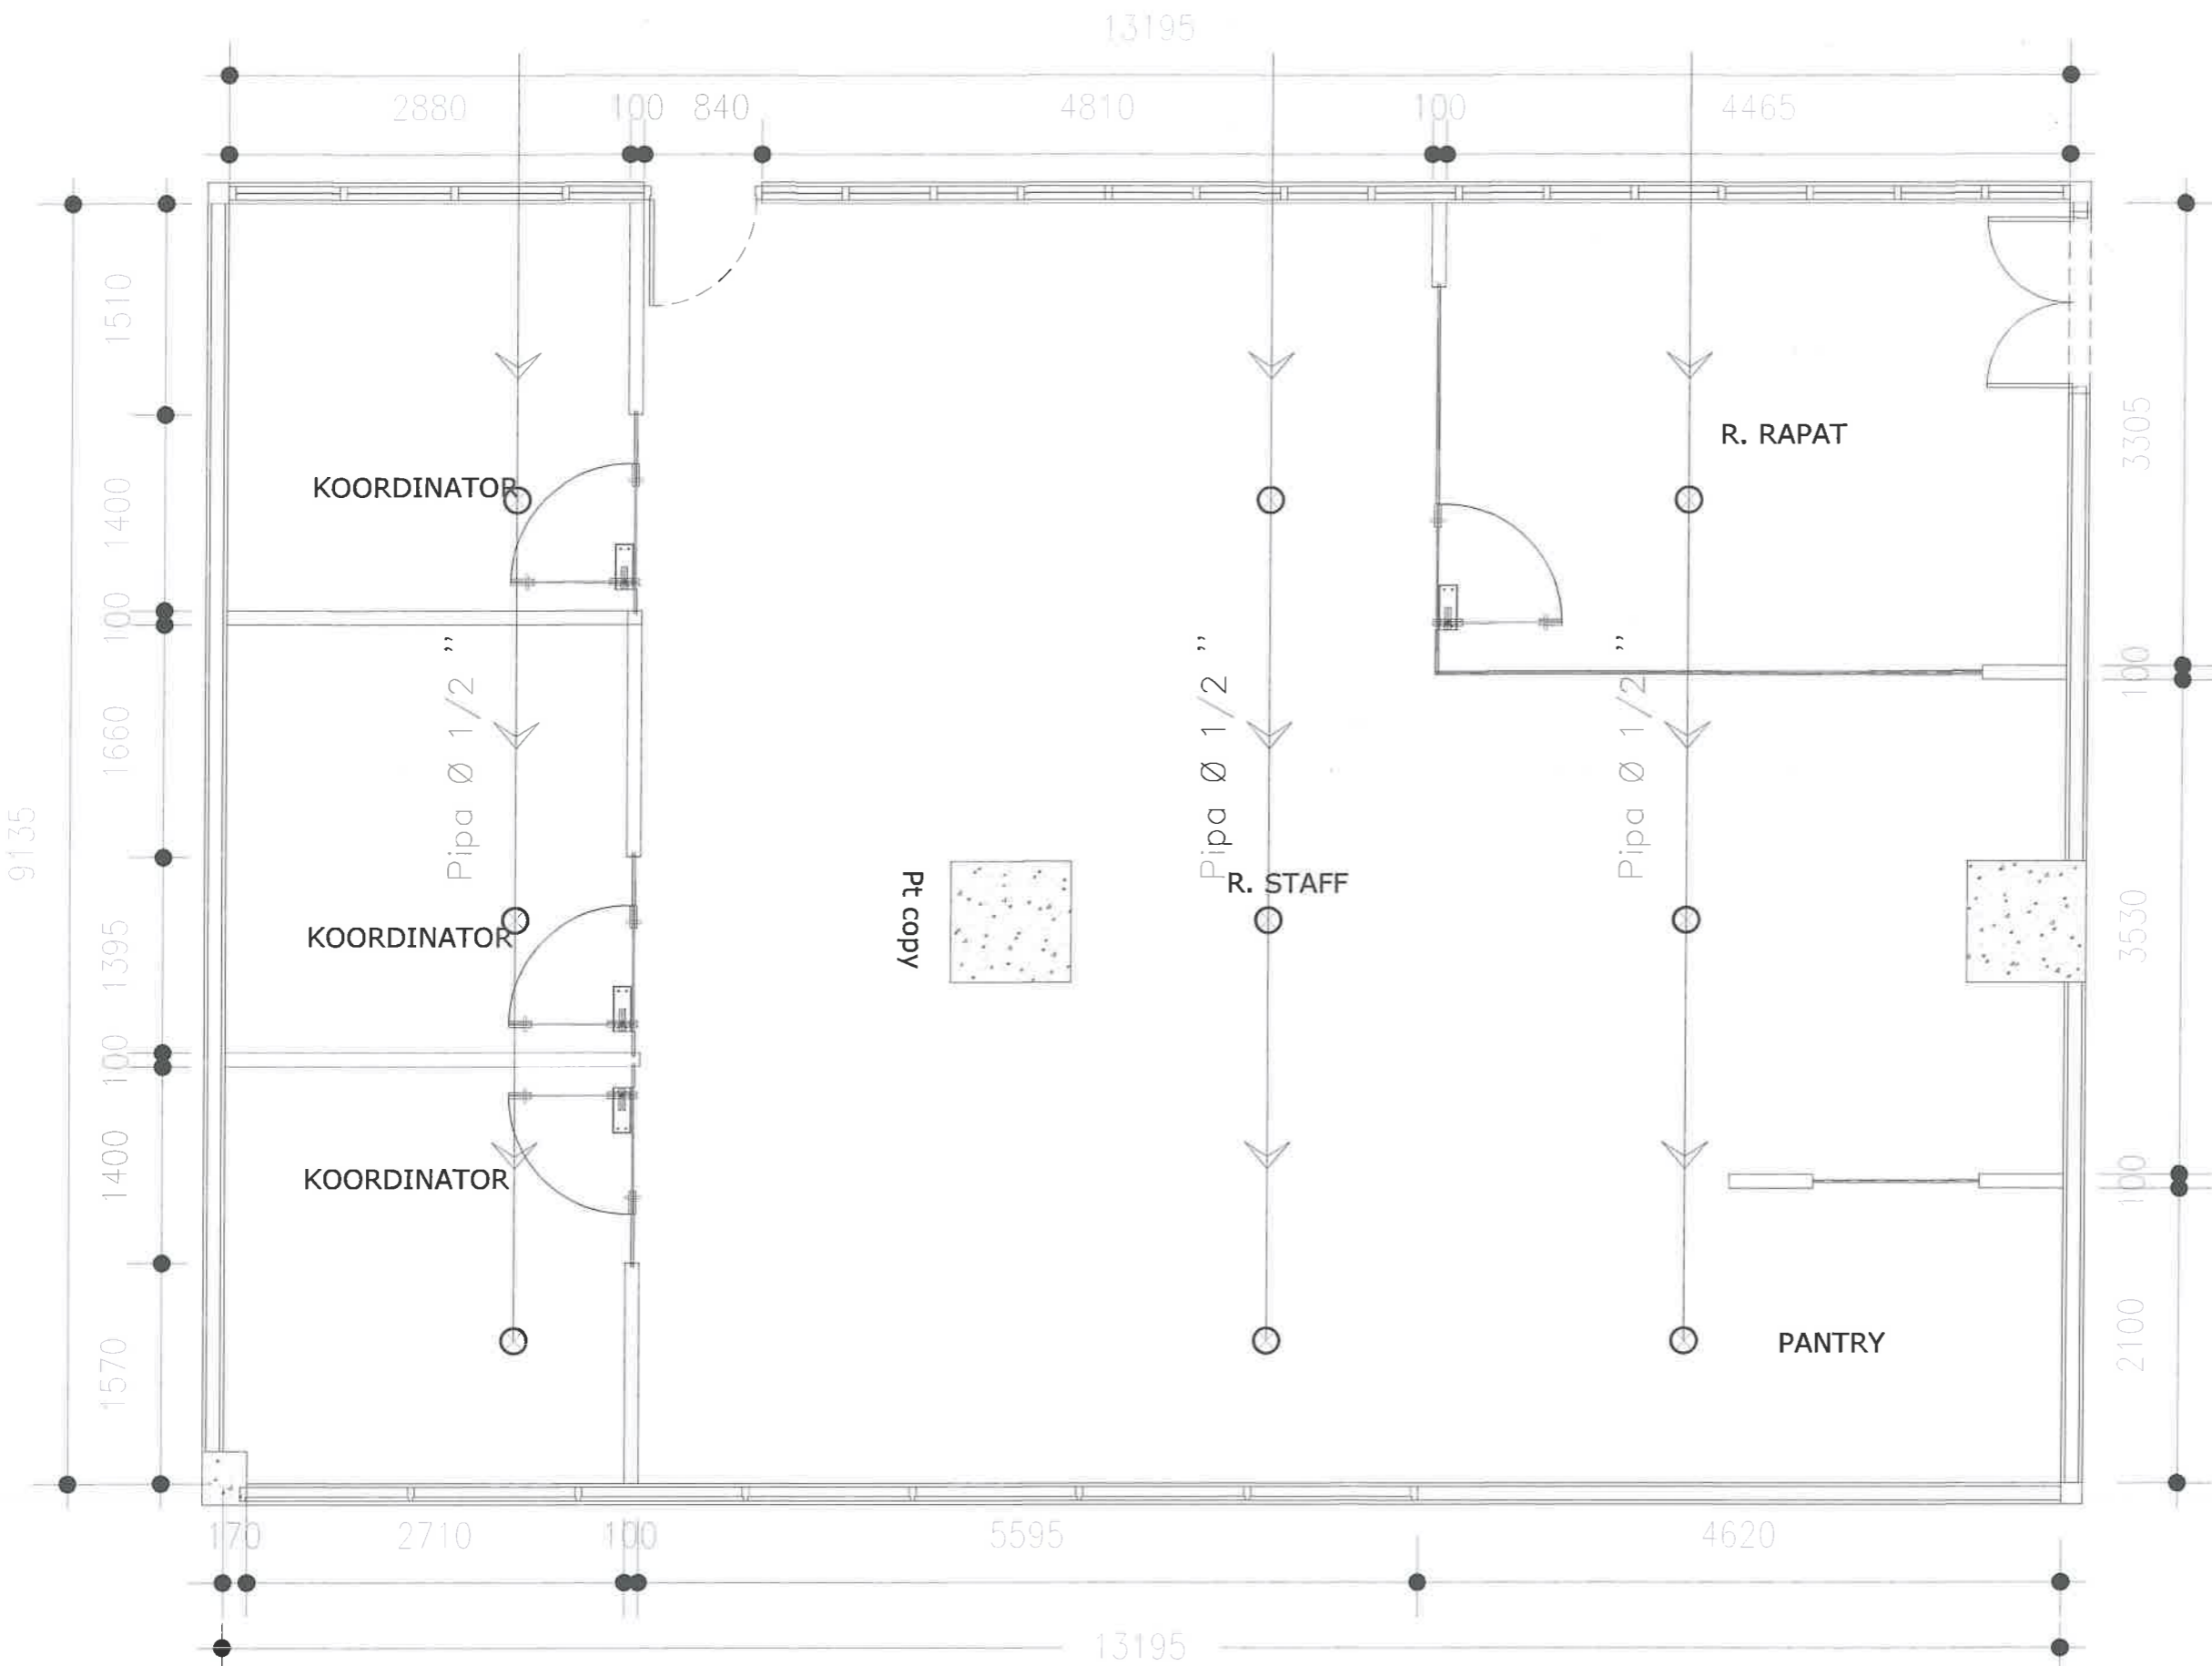

○ DENAH INSTALASI SPRINKLER
 - SKALA 1 : 50

