

Pada Paket Pekerjaan Rehabilitasi Gedung Kantor Pekerjaan Ruang Kerja Direktur KKSDA dan Direktur PTI, Laporan Penyelesaian Pekerjaan disusun per minggu. Terlampir Laporan Penyelesaian Minggu IX (Minggu terakhir) dengan progres pekerjaan 100%.



BAPPENAS



2024

**KEMENTERIAN PERENCANA
PEMBANGUNAN NASIONAL /
BADAN PERENCANAAN PEMBANGUNAN
NASIONAL**

LAPORAN MINGGU IX

**REHABILITASI GEDUNG KANTOR
RUNG KERJA DIREKTUR KKSDA DAN DIREKTUR PTI
KEMENTERIAN PPN/BAPPENAS**



**ANTARA
PEJABAT PEMBUAT
KOMITMEN PROGRAM
DUKUNGAN MENEJEMEN V**

DAN

PT. ALTA BANGUN MANDIRI

**SPK: 89/SPK/01.05-
BAPPENAS/05/2024**

LAPORAN MINGGU IX

PEKERJAAN REHABILITASI GEDUNG KANTOR
RUANG KERJA DIREKTUR KKSDA DAN DIREKTUR PTI
KEMENTERIAN PPN/BAPPENAS

DAFTAR ISI :

1. KURVA S
2. LAPORAN BOBOT IX
3. LAPORAN MINGGU IX
4. LAPORAN HARIAN
5. DUKUMENTASI FOTO PROYEK

PELAKSANA :

PT. ALTA BANGUN MANDIRI



BAPPENAS
Kementerian Perencanaan Pembangunan Nasional/
Badan Perencanaan Pembangunan Nasional

REHABILITASI GEDUNG KANTOR
PEKERJAAN RUANG KERJA DIREKTUR KKSDA DAN DIREKTUR PTI
(INTERIOR) KEMENTERIAN PPN/BAPPENAS
Tahun 2024



PT. ALTA BANGUN MANDIRI

JADWAL PELAKSANAAN

MINGGU KE 9

Waktu Pelaksanaan 60 hari kalender

PERIODE 17 - 19 Juli 2024

(sampai dengan PHO)

No.	URAIAN PEKERJAAN	VOL.	SAT	BOBOT %	MEI 2024		JUNI 2024				JULI 2024					
					22-28	29-04	05-11	12-18	19-25	26-02	03-09	10-16	17-19			
I PEKERJAAN PENDAHULUAN																
1	Persiapan dan Perapihan (meliputi Pembersihan Area Kerja & Pembongkaran)	1,00	ls	0,21%	0,07%	0,07%	0,07%									
2	Shop Drawing dan as Builk Drawing	1,00	ls	0,55%			0,27%									0,27%
3	Dokumentasi 0%, 50% dan 100%	3,00	Set	0,20%	0,07%						0,07%					0,07%
4	Angkutan material ex. Bongkaran ± 30 km	1,00	ls	0,46%		0,15%			0,15%					0,15%		0,15%
II DIREKTUR KEHUTANAN DAN KONSERVASI SUMBER DAYA AIR																
PEKERJAAN INTERIOR																
Pek. Bongkaran																
1	Pek. Bongkar Plafond eksisting	51,00	m2	0,33%		0,33%										
2	Bongkar dinding partisi/pintu eksisting	21,73	m2	0,16%		0,16%										
3	Pek. Kupas wallpaper+perapihan	56,70	m2	0,18%		0,18%										
4	Pek. Bongkar lantai	51,00	m2	0,60%		0,20%	0,20%	0,20%								
Pek. Interior																
1	Plafond akustik tile 60x120, berikut rangka d	51,00	m2	4,66%				1,55%	1,55%	1,55%						
2	Lantai Homogeneous tile 60x60 Polished	51,00	m2	5,53%			1,11%	1,11%	1,11%	1,11%	1,11%					
3	Pek. Partisi kaca tempered tebal 12mm	3,80	m2	0,98%							0,33%	0,33%				0,33%
4	Pintu kaca tempered t.12mm dgn aksesoris	2,00	unit	1,85%								0,93%	0,93%			0,93%
5	Pek. Cutting Stiker Sanblast	5,88	m2	0,14%										0,07%		0,07%
6	Pek. Rangka metal furing C75.75 SNI	14,17	m2	0,47%							0,47%					
7	Pek. Pasang dinding gypsum t. 9mm	28,33	m2	0,46%							0,46%					
8	Pek. Cat dinding interior baru	85,03	m2	1,00%								0,33%	0,33%			0,33%
9	Pek. Plint kayu solid fin. Cat	28,20	m'	0,96%								0,48%	0,48%			
10	Pek. Rak Parapet Built-in	1,00	set	2,18%							0,73%	0,73%	0,73%			
Pek. Elektrikal																
1	Pek. Bongkar instalasi+outlet (listrik, data, dan telepon)	15,00	titik	0,08%		0,08%										
2	Pek. Bongkar instalasi ME plafond (lampu, heat detektor, Difuser, return, dll)	16,00	titik	0,09%		0,09%										
3	Instalasi Grouping titik lampu (NYM 3x2,5 n	6,00	group	0,66%				0,17%	0,17%	0,17%	0,17%					
4	Lampu Downlight LED DN027B 14 Watt	13,00	bh	0,69%												0,69%
5	Pek. Pemasangan saklar Double	3,00	bh	0,05%												0,05%
6	Pek. Instalasi stop kontak (NYM 3x2,5 mm)	10,00	titik	1,11%					0,28%	0,28%	0,28%	0,28%				0,28%
7	Pemasangan stop kontak CP dinding 1 lubar	10,00	bh	0,10%												0,10%
8	Pek. Instalasi data baru	5,00	titik	0,53%												0,26%
9	Pek. Pemasangan outlet Data dinding	3,00	bh	0,05%												0,05%
10	Pek. Instalasi Telepon	4,00	titik	0,25%						0,08%	0,08%	0,08%	0,08%			
11	Pemasangan outlet Double (Data+Telepon)	2,00	bh	0,08%												0,08%
12	Pek. Pemasangan outlet Telepon	2,00	bh	0,04%												0,04%
13	Pemasangan kembali Smoke Detector eksist	3,00	bh	0,04%												0,04%
14	Pek. Pemasangan kembali Speaker	2,00	bh	0,02%												0,02%
15	Pemasangan Kembali Volume Control	1,00	bh	0,01%												0,01%
III 03- DIREKTUR PENDIDIKAN TINGGI DAN IPTEK																
PEKERJAAN INTERIOR																
Pek. Bongkaran																
1	Pek. Bongkar Plafond eksisting	108,50	m2	0,71%	0,71%											
2	Bongkar dinding partisi/pintu eksisting	62,56	m2	0,46%	0,46%											
3	Pek. Kupas wallpaper+perapihan	69,39	m2	0,22%	0,11%	0,11%										
4	Pek. Bongkar Lemari Built-in	11,07	m2	0,07%		0,07%										
5	Pek. Bongkar lantai	108,50	m2	1,28%	0,64%	0,64%										
Pek. Interior																
1	Plafond akustik tile 60x120, berikut rangka d	108,50	m2	9,91%			2,48%	2,48%	2,48%	2,48%						
2	Lantai Homogeneous tile 60x60 Polished	108,50	m2	11,77%			2,35%	2,35%	2,35%	2,35%	2,35%					

3	Pek. Partisi kaca tempered tebal 12mm	14,33	m2	3,70%						0,92%	0,92%	0,92%	0,92%
4	Pintu kaca tempered t.12mm dgn aksesoris	2,00	unit	1,85%						0,93%	0,93%		
5	Pek. Pintu Folding Kaca Tempered t.12mm b	1,00	unit	6,40%				1,60%	1,60%	1,60%	1,60%		
6	Pintu Sliding Kaca Tempered t.12mm dgn ak	1,00	unit	0,87%								0,43%	0,43%
7	Pek. Pintu Kaca Tempered 12mm dan	1,00	unit	1,77%						0,59%	0,59%	0,59%	
8	Pek. Pintu Kaca Tempered 12mm dan	1,00	unit	2,90%							0,97%	0,97%	0,97%
9	Pek. Pintu Kaca Tempered 12mm dan	1,00	unit	2,62%						0,87%	0,87%	0,87%	
10	Pek. Stiker Kaca One Way	18,65	m2	0,30%								0,15%	0,15%
11	Pek. Cutting Stiker Sanblast	4,90	m2	0,12%								0,06%	0,06%
12	Pek. Rangka metal furing C75.75 SNI	20,21	m2	0,67%			0,34%	0,34%					
13	Pek. Pasang dinding gypsum t. 9mm (1 sisi)	40,43	m2	0,66%				0,33%	0,33%				
14	Pek. Cat dinding interior baru	109,82	m2	1,30%					0,43%	0,43%	0,43%		
15	Pek. Plint kayu solid fin. cat	38,80	m'	1,32%					0,66%	0,66%			
16	Pek. Modifikasi lemari Built-in	1,00	set	3,21%				0,80%	0,80%	0,80%	0,80%		
17	Pek. Lemari Built-in	1,00	set	4,34%					1,08%	1,08%	1,08%	1,08%	
18	Pek. Rak Parapet Built-in (tipe 1)	1,00	set	2,39%					0,80%	0,80%	0,80%		
19	Pek. Rak Parapet Built-in (tipe 2)	1,00	set	2,07%			0,69%	0,69%	0,69%				
20	Pek. Kabinet Penyekat Kisi-Kisi	1,00	set	4,59%							1,53%	1,53%	1,53%
Pek. Elektrikal													
1	Bongkar instalasi+outlet (listrik, data, telepo	22,00	titik	0,12%	0,06%	0,06%							
2	Pek. Bongkar instalasi ME plafond (lampu, heat detektor, Difuser, return, dll)	22,00	titik	0,12%	0,06%	0,06%							
3	Instalasi Grouping titik lampu (NYM 3x2,5 n	10,00	group	1,11%			0,28%	0,28%	0,28%	0,28%			
4	Lampu Downlight LED DN027B 14 Watt	28,00	bh	1,48%								0,74%	0,74%
5	Pek. Pemasangan saklar Double	5,00	bh	0,09%								0,09%	
6	Pek. Instalasi stop kontak (NYM 3x2,5 mm)	13,00	titik	1,44%				0,36%	0,36%	0,36%	0,36%		
7	Pemasangan stop kontak CP dinding 1 lubar	8,00	bh	0,08%								0,08%	
8	Pek. Instalasi data baru	17,00	titik	1,79%				0,45%	0,45%	0,45%	0,45%		
9	Pek. Pemasangan outlet Data dinding	2,00	bh	0,04%								0,04%	
10	Pek. Instalasi Telepon	8,00	titik	0,50%					0,12%	0,12%	0,12%	0,12%	
11	Pek. Pemasangan kembali Smoke Detector e	6,00	bh	0,07%								0,07%	
12	Pek. Pemasangan kembali Speaker	3,00	bh	0,04%								0,04%	
13	Pek. Pemasangan Kembali Volume Control	2,00	bh	0,02%								0,02%	
14	Instalasi Stop kontak AC (NYM 3x2,5 mm)	7,00	titik	0,78%			0,19%	0,19%	0,19%	0,19%			
15	Pek. Pemasangan stop kontak AC	7,00	bh	0,15%								0,15%	
16	Pipa pembuang AC 1/2", termasuk penyamb	28,00	m'	0,29%		0,10%	0,10%	0,10%					
17	Pek. Instalasi Pipa Refrigerant AC 2 PK	20,00	m'	1,15%			0,38%	0,38%	0,38%				
18	Relokasi AC (bongkar dan pasang kembali + Freon)	4,00	unit	0,51%							0,26%	0,26%	
RENCANA MINGGUAN				100,00%	2,05%	2,21%	6,70%	9,83%	15,12%	21,56%	19,62%	15,57%	7,32%
KUMULATIF RENCANA					2,05%	4,26%	10,96%	20,80%	35,92%	57,49%	77,11%	92,68%	100,00%
AKTUAL MINGGUAN					5,39%	15,57%	14,51%	6,62%	8,10%	16,41%	14,52%	15,48%	3,41%
KUMULATIF AKTUAL					5,39%	20,96%	35,47%	42,09%	50,19%	66,60%	81,12%	96,59%	100,00%
DEVIASI					3,33%	16,69%	24,50%	21,29%	14,27%	9,11%	4,01%	3,91%	0,00%

Diperiksa :
Tim Teknis DM V



Parjiyana



Rudy S

Diketahui :
Pejabat Pembuat Komitmen
Dukung Manajemen V



Nurpi, SE
NIP. 1971088211998021001

Jakarta, 21 Juli 2024
Diajukan :
PT Alta Bangun Mandiri



Pahala Pardede
Direktur

PROGRES REHABILITASI GEDUNG KANTOR
PEKERJAAN RUANG KERJA DIREKTUR KKSDA DAN DIREKTUR PTI (INTERIOR)
KEMENTERIAN PPN/BAPPENAS
TAHUN 2024

				MINGGU IX									
				PERIODE 17 JULI S/D 22 JULI 2024				REALISASI		PRESTASI S/D MINGGU INI			
No.	URAIAN PEKERJAAN	ADDENDUM			PESTASI MG LALU		PESTASI MG INI		VOL TERPASA NG	SATUAN	PRESTASI S/D MINGGU INI		
		VOLUME	SAT	BOBOT	PRESTASI	BOBOT	PRESTASI	BOBOT			PRESTASI	BOBOT	
1	2												
I PEKERJAAN PENDAHULUAN													
1	Persiapan dan Perapihan (meliputi Pembersihan Area Kerja & Pembongkaran)	1,00	ls	0,193	100%	0,193	0%	0,000	0,00	ls	100%	0,193	
2	Shop Drawing dan as Buik Drawing	1,00	ls	0,506	100%	0,506	0%	0,000		ls	100%	0,506	
3	Dokumentasi 0%, 50% dan 100%	3,00	Set	0,188	98%	0,184	2%	0,004	0,06	Set	100%	0,188	
4	Angkutan material ex. Bongkaran ± 30 km	1,00	ls	0,421	90%	0,379	10%	0,042	0,10	ls	100%	0,421	
III DIREKTUR KEHUTANAN DAN KONSERVASI SUMBER DAYA AIR													
PEKERJAAN INTERIOR													
Pek. Bongkaran													
1	Pek. Bongkar Plafond eksisting	53,07	m2	0,319	100%	0,319	0%	0,000		m2	100%	0,319	
2	Pek. Bongkar dinding partisi/pintu eksisting	19,15	m2	0,129	100%	0,129	0%	0,000		m2	100%	0,129	
3	Pek. Kupas wallpaper+perapihan	49,13	m2	0,142	100%	0,142	0%	0,000		m2	100%	0,142	
4	Pek. Bongkar lantai	53,07	m2	0,575	100%	0,575	0%	0,000		m2	100%	0,575	
a	Pemindahan keluar ruangan dan pembongkaran kursi,meja dan work Station	1,00	ls	0,126	100%	0,126	0%	0,000		ls	100%	0,126	
b	Pek. Bongkar plint lantai eksisting	18,54	m2	0,018	100%	0,018	0%	0,000		m2	100%	0,018	
c	Pek. Bongkar lemari existing	10,69	m2	0,103	100%	0,103	0%	0,000		m2	100%	0,103	
d	Pengantiang dinding partisi gipsum eksisting yang rusak	4,32	m2	0,065	100%	0,065	0%	0,000		m2	100%	0,065	
Pek. Interior													
1	Pek. Plafond akustik tile 60x120, berikut rangka dan suspensionrod	53,07	m2	4,459	100%	4,459	0%	0,000		m2	100%	4,459	
2	Pek. Lantai Homogeneous tile 60x60 Polished	53,07	m2	5,297	100%	5,297	0%	0,000		m2	100%	5,297	
3	Pek. Partisi kaca tempered tebal 12mm	3,64	m2	0,864	100%	0,864	0%	0,000		m2	100%	0,864	
4	Pek. Pintu kaca tempered t.12mm berikut aksesoris	2,00	unit	1,703	100%	1,703	0%	0,000		unit	100%	1,703	
5	Pek. Cutting Stiker sanblast	5,60	m2	0,123	100%	0,123	0%	0,000		m2	100%	0,123	
6	Pek. Rangka metal furing C75.75 SNI	13,14	m2	0,403	100%	0,403	0%	0,000		m2	100%	0,403	
7	Pek. Pasang dinding gypsum t. 9mm	26,28	m2	0,393	100%	0,393	0%	0,000		m2	100%	0,393	
8	Pek. Cat dinding interior baru	75,41	m2	0,820	100%	0,820	0%	0,000		m2	100%	0,820	
9	Pek. Plint kayu solid fin. Cat	28,20	m'	0,882	100%	0,882	0%	0,000		m'	100%	0,882	
10	Pek. Rak Parapet Built-in	1,00	set	2,008	100%	2,008	0%	0,000		set	100%	2,008	
Pek. Elektrikal													
1	Pek. Bongkar instalasi+outlet (listrik, data, dan telepon)	15,00	titik	0,077	100%	0,077	0%	0,000		titik	100%	0,077	
2	Pek. Bongkar instalasi ME plafond (lampu, heat detektor, Difuser, return, dll)	16,00	titik	0,083	100%	0,083	0%	0,000		titik	100%	0,083	
3	Pek. Instalasi Grouping titik lampu (NYM 3x2,5 mm)	6,00	group	0,612	100%	0,612	0%	0,000		group	100%	0,612	
4	Pek. Lampu Downlight LED DN027B 14 Watt	13,00	bh	0,633	100%	0,633	0%	0,000		bh	100%	0,633	
5	Pek. Pemasangan saklar Double	3,00	bh	0,048	100%	0,048	0%	0,000		bh	100%	0,048	
6	Pek. Instalasi stop kontak (NYM 3x2,5 mm)	10,00	titik	1,019	100%	1,019	0%	0,000		titik	100%	1,019	
7	Pek. Pemasangan stop kontak CP dinding 1 lubang	10,00	bh	0,093	100%	0,093	0%	0,000		bh	100%	0,093	
8	Pek. Instalasi data baru	5,00	titik	0,483	100%	0,483	0%	0,000		titik	100%	0,483	
9	Pek. Pemasangan outlet Data dinding	3,00	bh	0,049	100%	0,049	0%	0,000		bh	100%	0,049	
10	Pek. Instalasi Telepon	4,00	titik	0,228	100%	0,228	0%	0,000		titik	100%	0,228	
11	Pek. Pemasangan outlet Double (Data+Telepon) dinding	2,00	bh	0,077	100%	0,077	0%	0,000		bh	100%	0,077	
12	Pek. Pemasangan outlet Telepon	2,00	bh	0,033	100%	0,033	0%	0,000		bh	100%	0,033	
13	Pek. Pemasangan kembali Smoke Detector eksisting	3,00	bh	0,034	100%	0,034	0%	0,000		bh	100%	0,034	
14	Pek. Pemasangan kembali Speaker	2,00	bh	0,023	100%	0,023	0%	0,000		bh	100%	0,023	
15	Pek. Pemasangan Kembali Volume Control	2,00	bh	0,023	100%	0,023	0%	0,000		bh	100%	0,023	
a	Pek. Outlate lantai eks Panasonic isi power,data,dan telepon	1,00	bh	0,358	0%	0,000	100%	0,358	1,00	bh	100%	0,358	
b	Pek. Outlate lantai eks Panasonic isi power dan data	1,00	bh	0,278	0%	0,000	100%	0,278	1,00	bh	100%	0,278	
c	Pek. Box Panel Hager 8 grup(isi MCB 20A, 1 pcs,MCB 16A 3 pcs, MCB 6A, 2 Pcs)	1,00	set	0,903	0%	0,000	100%	0,903	1,00	set	100%	0,903	
d	Kabel Tufur NYY 4x6 mm, Pipa conduit dan accessories	12,00	m1	0,260	0%	0,000	100%	0,260	12,00	m1	100%	0,260	
e	Kabel grounding NNYA 1x6 mm, Pipa conduit dan accessories	12,00	m1	0,078	100%	0,078	0%	0,000		m1	100%	0,078	
III 03- DIREKTUR PENDIDIKAN TINGGI DAN IPTEK													
PEKERJAAN INTERIOR													
Pek. Bongkaran													
1	Pek. Bongkar Plafond eksisting	110,24	m2	0,664	100%	0,664	0%	0,000		m2	100%	0,664	
2	Pek. Bongkar dinding partisi/pintu eksisting	81,68	m2	0,551	100%	0,551	0%	0,000		m2	100%	0,551	
3	Pek. Kupas wallpaper+perapihan	65,07	m2	0,188	100%	0,188	0%	0,000		m2	100%	0,188	
4	Pek. Bongkar Lemari Built-in	10,38	m2	0,062	100%	0,062	0%	0,000		m2	100%	0,062	
5	Pek. Bongkar lantai	108,50	m2	1,176	100%	1,176	0%	0,000		m2	100%	1,176	
a	Pembongkaran partisi dan meja kerja	1,00	ls	0,289	100%	0,289	0%	0,000		ls	100%	0,289	
b	Pek. Bongkar plint lantai eksisting	22,90	m1	0,022	100%	0,022	0%	0,000		m1	100%	0,022	
c	Pengantian dinding gypsum eksisting yang rusak	5,76	m2	0,083	100%	0,083	0%	0,000		m2	100%	0,083	
Pek. Interior													
1	Pek. Plafond akustik tile 60x120, berikut rangka dan suspensionrod	110,24	m2	9,262	100%	9,262	0%	0,000		m2	100%	9,262	
2	Pek. Lantai Homogeneous tile 60x60 Polished	110,24	m2	11,002	100%	11,002	0%	0,000		m2	100%	11,002	
3	Pek. Partisi kaca tempered tebal 12mm	14,61	m2	3,469	100%	3,469	0%	0,000		m2	100%	3,469	
4	Pek. Pintu kaca tempered t.12mm berikut aksesoris aksesoris	2,00	unit	1,703	100%	1,703	0%	0,000		unit	100%	1,703	
5	Pek. Pintu Folding Kaca Tempered t.12mm berikut aksesoris	1,00	unit	5,891	100%	5,891	0%	0,000		unit	100%	5,891	
6	Pek. Pintu Sliding Kaca Tempered t.12mm berikut aksesoris	1,00	unit	0,800	100%	0,800	0%	0,000		unit	100%	0,800	
7	Pek. Pintu Kaca Tempered 12mm dan Jendela Aluminium kaca t.6mm berikut aksesoris (tipe 1)	1,00	unit	1,630	100%	1,630	0%	0,000		unit	100%	1,630	
8	Pek. Pintu Kaca Tempered 12mm dan Jendela Aluminium kaca t.6mm berikut aksesoris (tipe 2)	1,00	unit	2,667	100%	2,667	0%	0,000		unit	100%	2,667	
9	Pek. Pintu Kaca Tempered 12mm dan Jendela Aluminium kaca t.6mm berikut aksesoris (tipe 3)	1,00	unit	2,410	100%	2,410	0%	0,000		unit	100%	2,410	
10	Pek. Stiker Kaca One Way	24,14	m2	0,361	100%	0,361	0%	0,000		m2	100%	0,361	
11	Pek. Cutting Stiker sanblast	3,74	m2	0,082	100%	0,082	0%	0,000		m2	100%	0,082	
12	Pek. Rangka metal furing C75.75 SNI	30,57	m2	0,938	100%	0,938	0%	0,000		m2	100%	0,938	
13	Pek. Pasang dinding gypsum t. 9mm (1 sisi)	47,59	m2	0,712	100%	0,712	0%	0,000		m2	100%	0,712	
a	Pek. Rangka besi untuk gantungan Pintu lipat	1,00	ls	1,083	100%	1,083	0%	0,000		ls	100%	1,083	
b	Pek. Perkuatan besi untuk pegangan partisi kaca	9,00	m1	0,325	100%	0,325	0%	0,000		m1	100%	0,325	
14	Pek. Cat dinding interior baru	109,82	m2	1,194	100%	1,194	0%	0,000		m2	100%	1,194	
15	Pek. Plint kayu solid fin. cat	36,64	m'	1,146	100%	1,146	0%	0,000		m'	100%	1,146	

16	Pek. Modifikasi lemari Built-in	1,00	set	2,956	100%	2,956	0%	0,000		set	100%	2,956
17	Pek. Lemari Built-in	1,00	set	3,993	100%	3,993	0%	0,000		set	100%	3,993
18	Pek. Rak Parapet Built-in (tipe 1)	1,00	set	2,197	100%	2,197	0%	0,000		set	100%	2,197
19	Pek. Rak Parapet Built-in (tipe 2)	1,00	set	1,908	100%	1,908	0%	0,000		set	100%	1,908
20	Pek. Kabinet Penyekat Kisi-Kisi	1,00	set	4,225	100%	4,225	0%	0,000		set	100%	4,225
Pek. Elektrikal												
1	Pek. Bongkar instalasi+outlet (listrik, data, dan telepon)	22,00	titik	0,114	100%	0,114	0%	0,000		titik	100%	0,114
2	Pek. Bongkar instalasi ME plafond (lampu, heat detektor, Difuser, return, dll)	22,00	titik	0,114	100%	0,114	0%	0,000		titik	100%	0,114
3	Pek. Instalasi Grouping titik lampu (NYM 3x2,5 mm)	8,00	group	0,815	100%	0,815	0%	0,000		group	100%	0,815
4	Pek. Lampu Downlight LED DN027B 14 Watt	28,00	bh	1,364	100%	1,364	0%	0,000		bh	100%	1,364
5	Pek. Pemasangan saklar Double	4,00	bh	0,064	100%	0,064	0%	0,000		bh	100%	0,064
6	Pek. Instalasi stop kontak (NYM 3x2,5 mm)	13,00	titik	1,325	100%	1,325	0%	0,000		titik	100%	1,325
7	Pek. Pemasangan stop kontak CP dinding 1 lubang	7,00	bh	0,065	100%	0,065	0%	0,000		bh	100%	0,065
6,3	8 Pek. Instalasi data baru	18,00	titik	1,740	100%	1,740	0%	0,000		titik	100%	1,740
9	Pek. Pemasangan outlet Data dinding	2,00	bh	0,033	100%	0,033	0%	0,000		bh	100%	0,033
10	Pek. Instalasi Telepon	8,00	titik	0,456	100%	0,456	0%	0,000		titik	100%	0,456
11	Pek. Pemasangan kembali Smoke Detector eksisting	6,00	bh	0,068	100%	0,068	0%	0,000		bh	100%	0,068
12	Pek. Pemasangan kembali Speaker	1,00	bh	0,011	100%	0,011	0%	0,000		bh	100%	0,011
13	Pek. Pemasangan Kembali Volume Control	2,00	bh	0,023	100%	0,023	0%	0,000		bh	100%	0,023
14	Pek. Instalasi Stop kontak AC (NYM 3x2,5 mm)	4,00	titik	0,408	100%	0,408	0%	0,000		titik	100%	0,408
15	Pek. Pemasangan stop kontak AC	4,00	bh	0,080	100%	0,080	0%	0,000		bh	100%	0,080
16	Pek. Pipa pembuang AC 1/2", termasuk penyambungan	28,00	m'	0,263	100%	0,263	0%	0,000		m'	100%	0,263
17	Pek. Instalasi Pipa Refrigerant AC 2 PK	45,00	m'	2,384	100%	2,384	0%	0,000		m'	100%	2,384
18	Pek. Relokasi AC (bongkar dan pasang kembali + Freon)	4,00	unit	0,378	100%	0,378	0%	0,000		unit	100%	0,378
a	Pek. Outlate lantai eks Panasonic isi power dan data	1,00	bh	0,278	100%	0,278	0%	0,000		bh	100%	0,278
b	Pek. Box Panel Hager 24 group(isi MCB 3P 32A, 1 pcs,MCB 16A 12 pcs, MCB 6A, 8 Pcs)	1,00	set	1,565	0%	0,000	100%	1,565	1,00	set	100%	1,565
c	Kabel Tufur NYY 4x6 mm, Pipa conduit dan accessories	12,00	m1	0,260	100%	0,260	0%	0,000		m1	100%	0,260
d	Kabel grounding NYA 1x6 mm, Pipa conduit dan accessories	12,00	m1	0,078	100%	0,078	0%	0,000		m1	100%	0,078
Jumlah Bobot				100,000								
Jumlah Bobot Aktual						96,590		3,410				100,000

Mengetahui/Menyetujui
Pejabat Pembuat Komitmen
Program Dukungan Manajemen V



Nurpi
NIP. 19710821199802 1 001

Diperiksa
Pengawas Program Dukungan
Manajemen V



Rudy s / Ari Radityo
Tenaga Ahli

Jakarta, Juli 2024
PT. Alfa Bangun Mandiri



Pahala Pardede
Pelaksana



Parjyana
Pengawas

LAPORAN MINGGUAN

Tanggal : 17 Juli 5/D 22 Juli 2024

Minggu ke: IX

Nama Proyek : Rehabilitasi Gedung Kantor

Pekerjaan Ruang Kerja Staf Direktur KKSDA dan Direktur PTI

PENGGUNA JASA :



PPK Dukungan Manajemen V dan Pelaksana Tugas Teknik Lainnya

KONSULTAN PENGAWAS :


KONTRAKTOR PELAKSANA: PT. ALTA BANGUN MANDIRI

Uraian Tenaga	Jumlah	Bahan/Alat	Jumlah	Pekerjaan yg dilaksanakan	Volume
Pengawas	1	cert late	3 bh	- pasang cert late lantai	2 bh
Kep. Tukang	1	kabel	12 m	- isi power dan data	
Tukang	2	Box panel	2 SET	- pasang outlet Lantai	
Pekerja	3	Tangga	1 db	isi kabel, data, telepon	1 db
		slot listrik	1 SET	- pasang Box panel	
				Moger 8 Group	1 SET
				- pasang kabel tukur	
				NY 4x6 mm	12 m
				- pasang MCB	2 SET
				- pengawatan power	
				Listrik	1 LS
				- dokumentasi	1 LS
				- kebersihan area kerja	1 LS

CATATAN INSTRUKSI/TEGURAN :

Pengawas Ahli
PPK DM V

(Rudy. S/Ari Raditiyo)

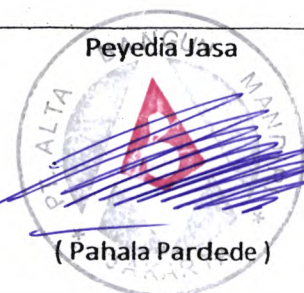

(Pahala Pardede)

LAPORAN HARIAN

Tanggal : 17 Juli 2024

Waktu kerja : 19⁰⁰ s/d 02⁰⁰ WIB

Nama Proyek : Rehabilitasi Gedung Kantor

Pekerjaan Ruang Kerja Staf Direktur KKSDA dan Direktur PTI

PENGGUNA JASA :



PPK Program Dukungan manajemen V dan Pelaksanan Tugas Teknik Lainnya

KONSULTAN PENGAWAS :

KONTRAKTOR PELAKSANA : PT. ALTA BANGUN MANDIRI

Uraian Tenaga	Jumlah	Bahan/Alat	Jumlah	Pekerjaan yg dilaksanakan	Volume
Pengawas	1	out let	2 bh	- pasang out let 201cc	2 bh
Kep. Tukang	1	HOKER	1 SET	- pasang BOX HOKER PTI	1 SET
Tukang	2	Tonggo	1 bh	- dokumentasi	1 LS
Pekerja	3	dot listrik	1 SET		

CATATAN INSTRUKSI/TEGURAN :

Pengawas Lapangan
PPK DM V

(Parjiyana)

PT. ALTA BANGUN MANDIRI
Peyedia Jasa
(Pahala Pardede)

LAPORAN HARIAN

Tanggal : 18 Juni 2024

Waktu kerja : 19 s/d 03 WIB

Nama Proyek : Rehabilitasi Gedung Kantor

Pekerjaan Ruang Kerja Staf Direktur KKSDA dan Direktur PTI

PENGGUNA JASA :




PPK Program Dukungan manajemen V dan Pelaksanan Tugas Teknik Lainnya


KONSULTAN PENGAWAS :

KONTRAKTOR PELAKSANA : PT. ALTA BANGUN MANDIRI

Uraian Tenaga	Jumlah	Bahan/Alat	Jumlah	Pekerjaan yg dilaksanakan	Volume
Pengawas	1	Bok panel	1 set	- pasang Bok panel	
Kep. Tukang	1	Topong	1 bh	Ruang KKSDA	1 set
Tukang	2	alat listrik	1 set	- Dukungan	1 LS
Pekerja	3				

CATATAN INSTRUKSI/TEGURAN :

Pengawas Lapangan
PPK DM V

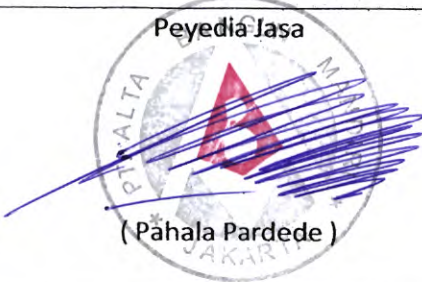(Parjiyana)

Peyedia Jasa

(Pahala Pardede)

LAPORAN HARIAN

Tanggal : 21 Juli 2024

Waktu kerja : 09 s/d 03 WIB

Nama Proyek : Rehabilitasi Gedung Kantor

Pekerjaan Ruang Kerja Staf Direktur KKSDA dan Direktur PTI

PENGGUNA JASA :



PPK Program Dukungan manajemen V dan Pelaksanan Tugas Teknik Lainnya

KONSULTAN PENGAWAS :

KONTRAKTOR PELAKSANA : PT. ALTA BANGUN MANDIRI

Uraian Tenaga	Jumlah	Bahan/Alat	Jumlah	Pekerjaan yg dilaksanakan	Volume
Pengawas	1	RKB	1 SET	- pasang MCB RUCONG	
Kep. Tukang	1	wat Listrik	1 SET	KKSDA dan penyambungan	
Tukang	2	TONGKA	1 bh	power listrik	1 SET
Pekerja	3			- Rekoneksi	1 SET

CATATAN INSTRUKSI/TEGURAN :

Pengawas Lapangan
PPK DM V

(Parjiyana)

Peyedia Jasa



(Pahala Pardede)

PEMASANGAN STOP KONTAK LANTAI DAN DATA





LAPORAN PROGRESS

PEKERJAAN Rehabilitasi Gedung Kantor Pekerjaan Ruang
Kerja Staf Direktur KKSDA dan Direktur PTI




PEMASANGAN MCB DAN KABEL TUPUR



13 Jul 2024 19:31:45
No.12 Jalan Taman Sunda Kelapa
Kecamatan Menteng
Kota Jakarta Pusat
Daerah Khusus Ibukota Jakarta



13 Jul 2024 11:55:29
No.12 Jalan Taman Sunda Kelapa
Kecamatan Menteng
Kota Jakarta Pusat
Daerah Khusus Ibukota Jakarta

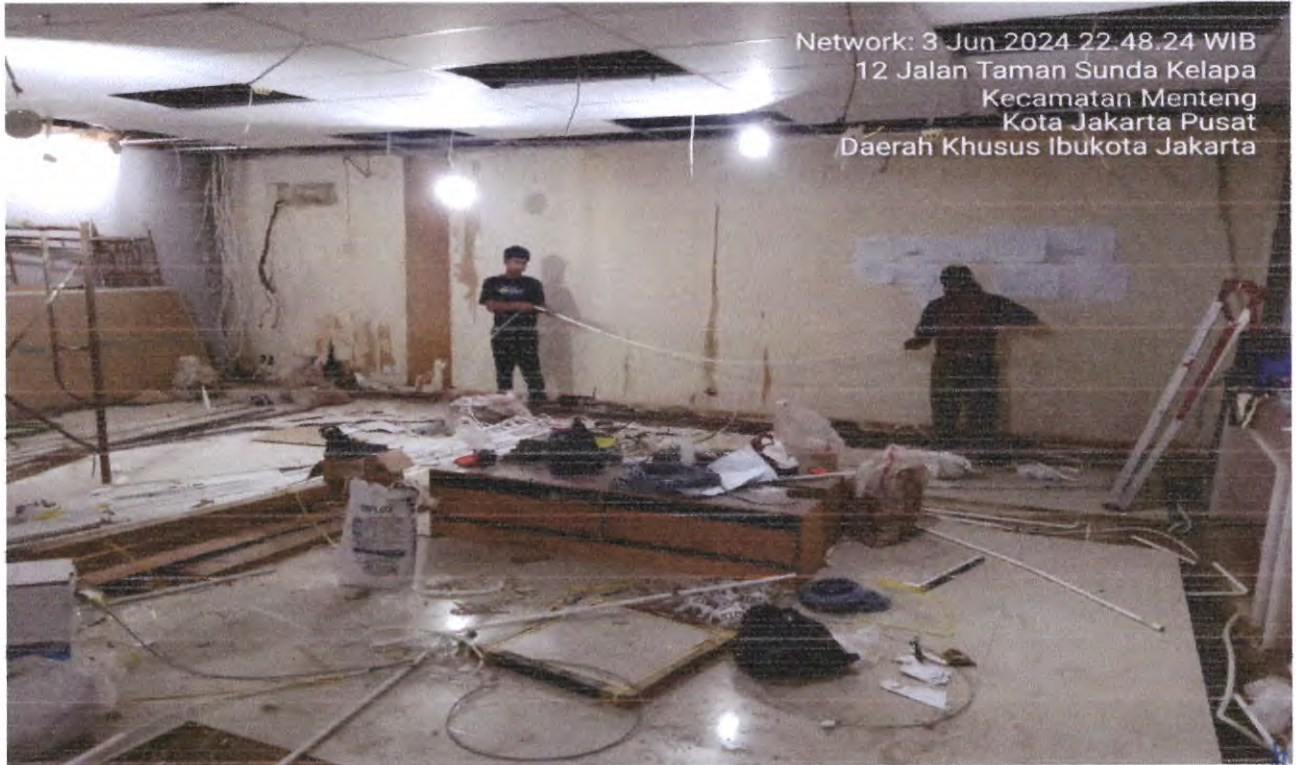

Network: 3 Jun 2024 22:48:24 WIB
12 Jalan Taman Sunda Kelapa
Kecamatan Menteng
Kota Jakarta Pusat
Daerah Khusus Ibukota Jakarta

AS BUILT DRAWING

REHABILITASI GEDUNG KANTOR

.....
PEKERJAAN RUANG KERJA DIREKTUR KKSDA DAN DIREKTUR PTI
KEMENTERIAN PPN/BAPPENAS



**Kementerian PPN/
Bappenas**

JL. TAMAN SUROPATI No.2, MENTENG, JAKARTA PUSAT

PENYEDIA JASA KONSTRUKSI



PT. ALTA BANGUN MANDIRI

**TAHUN ANGGARAN
2024**

AS BUILT DRAWING

KETERANGAN/CATATAN

 AREA REHABILITASI RUANG DIR. KKSDA

NAMA PEKERJAAN

REHABILITASI GEDUNG KANTOR
RUANG KERJA DIREKTUR KKSDA DAN
DIREKTUR PTI

TAHUN ANGGARAN 2024
PEMBERI TUGAS



DISETUJUI

Pejabat Pembuat Komitmen
Program Dukungan Manajemen V



NURPI
NIP. 19850504 200803 1 002

DIPERIKSA TENAGA AHLI PENGAWAS
Sipil/Arsitektur

RUDI SAHUSILAWANE, ST

PENYEDIA JASA KONSTRUKSI



PT. ALTA BANGUN MANDIRI
PENANGGUNG JAWAB


Ir. PAHAL PARDEDE
DIREKTUR UTAMA

PENYUSUN GAMBAR	JABATAN	PARAF	TANGGAL
DIGAMBAR : TRI WIBOWO	DRAFTER		
DIPERIKSA : ERWIN GINANJAR	PELAKSANA		
DIKETAHUI : Ir. PAHAL PARDEDE	PROJECT MANAGER		


JUDUL GAMBAR :
DENAH LOKASI REHAB RUANG
DIT.KKSDA, GD. TS2A-LANTAI 4

TANGGAL : JULI 2024

SKALA : 1 : 100 SATUAN : mm


LAYER KODE KERJA JML. LMBR NO. LEMBAR

A3 01-KKSDA 34 01

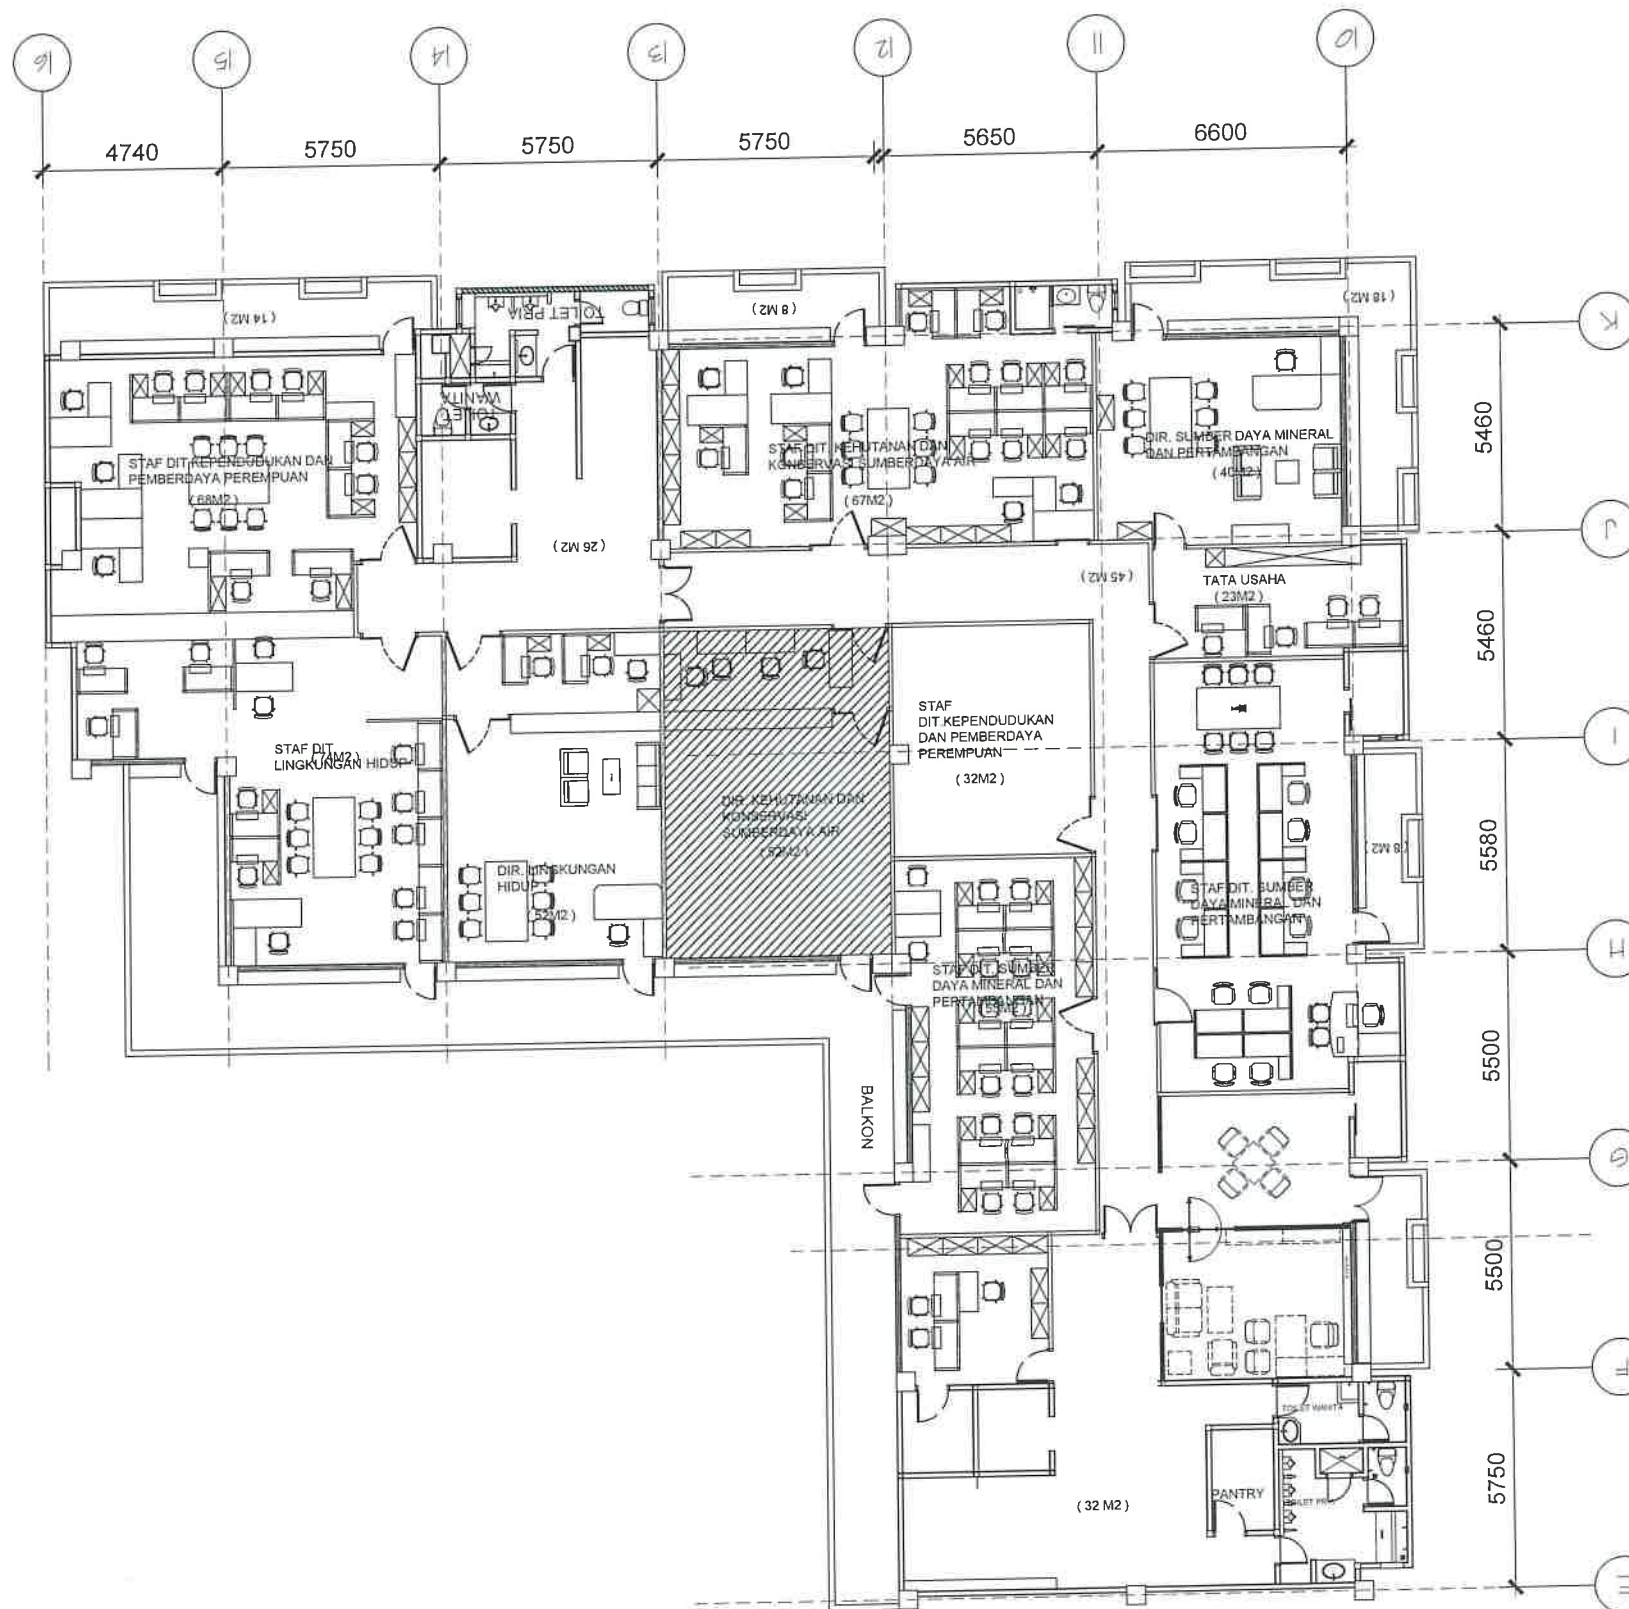


DENAH LOKASI REHAB RUANG DIT.KKSDA, GEDUNG TS2A-LANTAI 4

SKALA 1 : 100

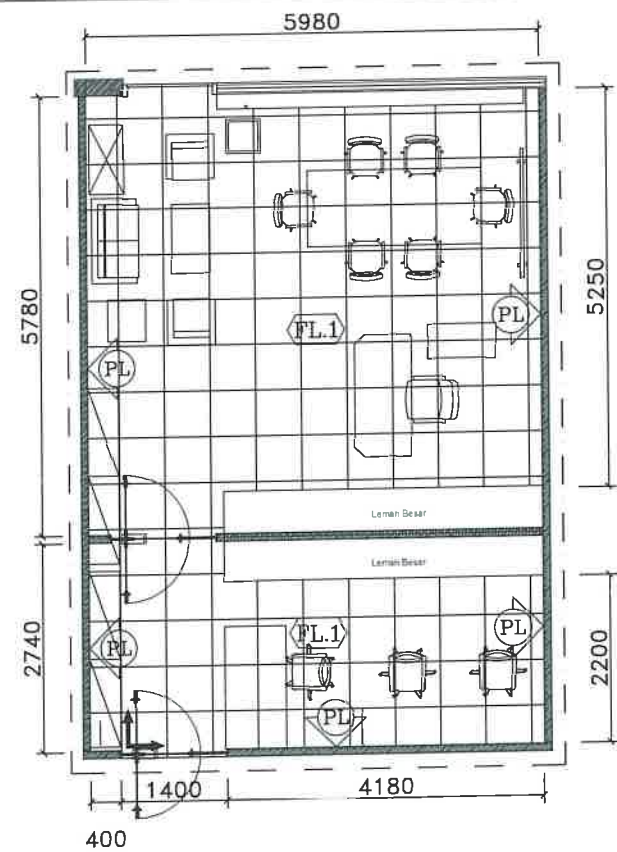


DENAH PEKERJAAN LANTAI

SKALA 1 : 100

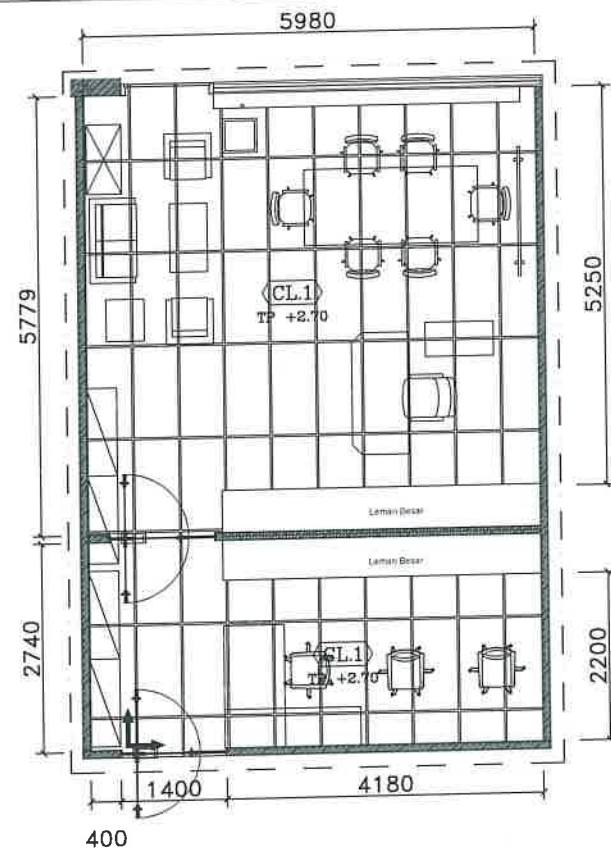


DENAH PEKERJAAN PLAFOND

SKALA 1 : 100

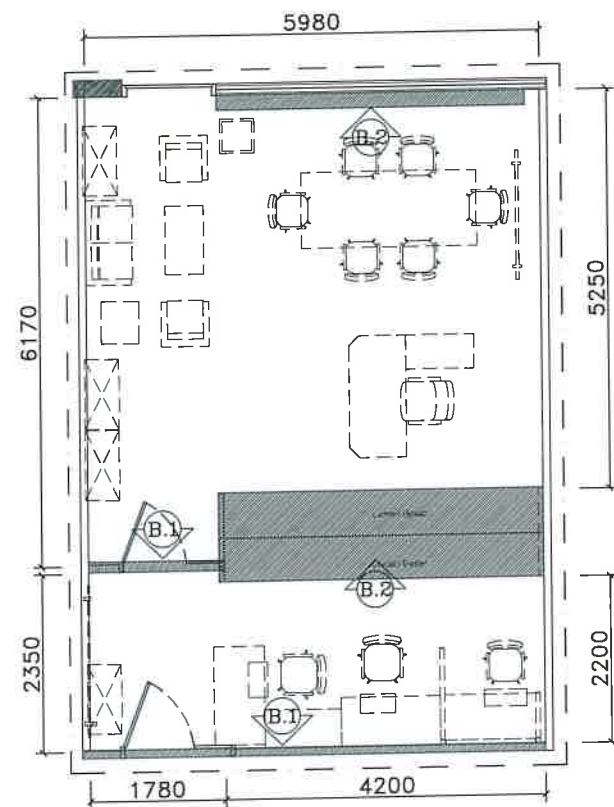

DENAH EKSISTING STAF DIT. KKSDA

SKALA 1 : 100

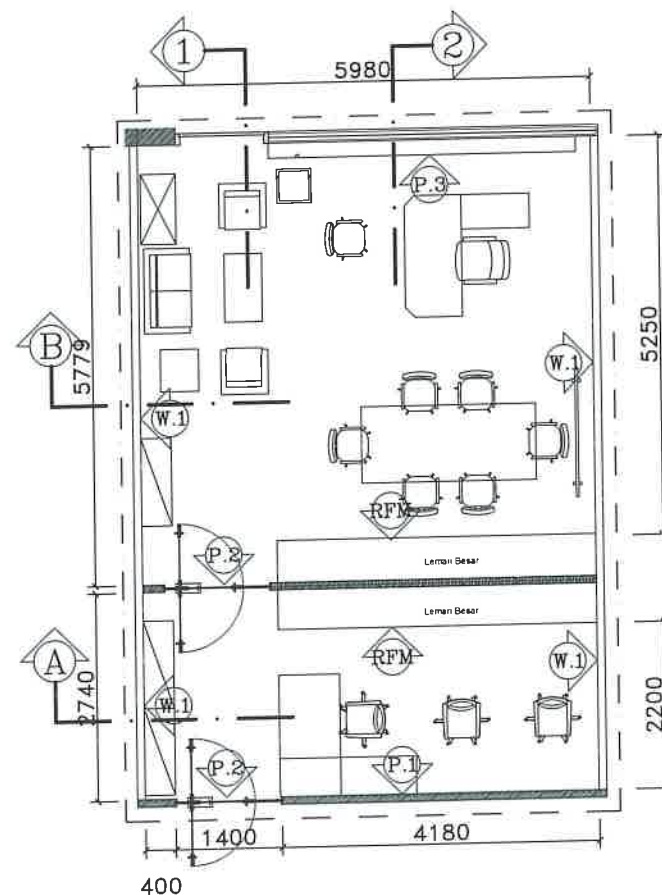

DENAH RENCANA

SKALA 1 : 100

AS BUILT DRAWING

KETERANGAN/CATATAN

- * B.1 : Bongkar Dinding partisi/pintu existing
- * B.2 : Bongkar Lemari Built-in
- * P.1 : Pelayan Dinding Gypsum Rangka Metal Fining C 75 75 SNI Finish Cat Interior
- * P.2 : Pelayan Dinding Kaca Tempered 12mm lapis Cutting Siker Sanitasi
- * P.3 : Pelayan Rak Parapet Built-in
- * W.1 : Kupas Wallpaper Dinding dan Dinding Finish Cat Interior
- * RFM: Refinisi Melamin
- * FL.1 : Homogeneous Tile uk. 60x60 cm polished
note : Start point Nat lantai disesuaikan dengan Nat lantai Koridor
- * Start Point (Seesuaikan dengan Nat Koridor)
- * PL : Plint Lantai Kayu Solid Finish Cat Semprot
- * CL.1 : Plafond Akustik tile 60x120cm berkeri rangka dan suspensi rod

NAMA PEKERJAAN

REHABILITASI GEDUNG KANTOR
RUANG KERJA DIREKTUR KKSDA DAN
DIREKTUR PTI

TAHUN ANGGARAN 2024

PEMBERI TUGAS



Kementerian PPN/
Bappenas

JL. TAMAN SUKOPATI No 2, MENTENG, JAKARTA PUSAT

DISETUJUI

Pejabat Pembuat Komitmen
Program Dukungan Manajemen V

(Signature)

NURPI

NIP. 19850504 200803 1 002

DIPERIKSA TENAGA AHLI PENGAWAS
Sipil/Arsitektur

RUDI SAHUSILAWANE, ST

PENYEDIA JASA KONSTRUKSI



PT. ALTA BANGUN MANDIRI

PENANGGUNG JAWAB

(Signature)

I. PAHAL PARDEDE
DIREKTUR UTAMA

PENYUSUN GAMBAR	JABATAN	PARAF	TANGGAL
DIGAMBAR : TRI WIBOWO	DRAFTER		
DIPERIKSA : ERWIN GINANJAR	PELAKSANA		
DIKETAHUI : Ir. PAHALA PARDEDE	PROJECT MANAGER		

JUDUL GAMBAR :


DENAH EKSISTING

RUANG KERJA DIREKTUR KEHUTANAN DAN KONSERVASI
SUMBER DAYA AIR


TANGGAL : JULI 2024

SKALA : 1 : 50 SATUAN : mm

LAYER	KODE KERJA	JML. LMBR	NO. LEMBAR
A3	01-KKSDA	34	02

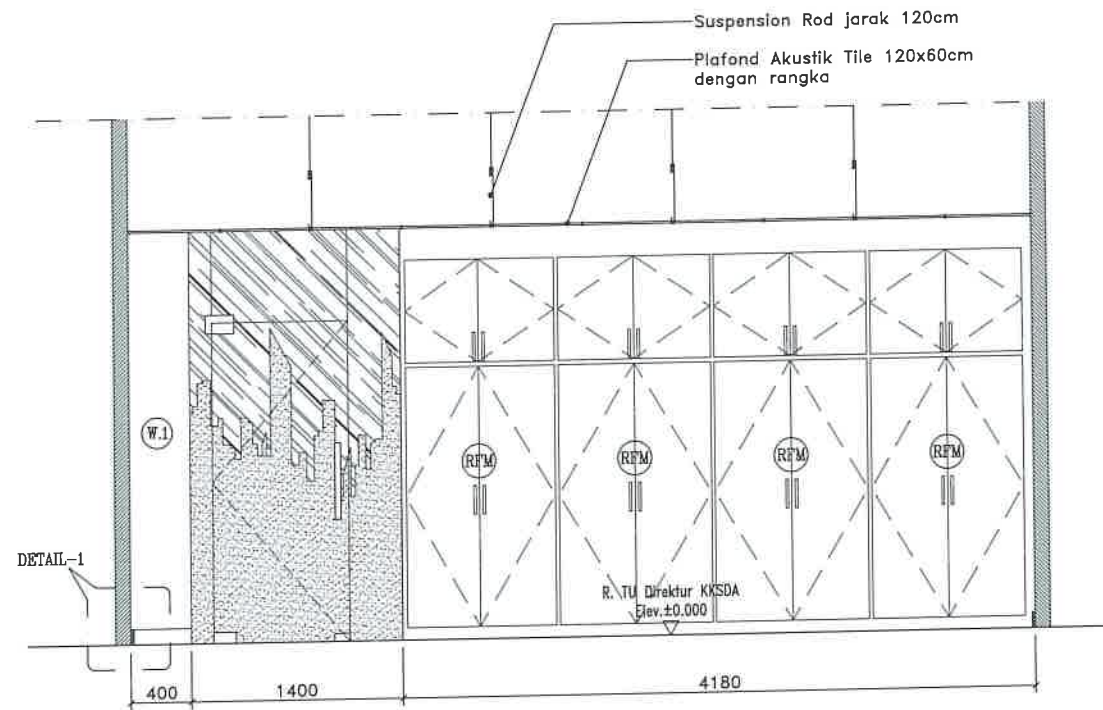

POTONGAN - A
SKALA 1 : 50

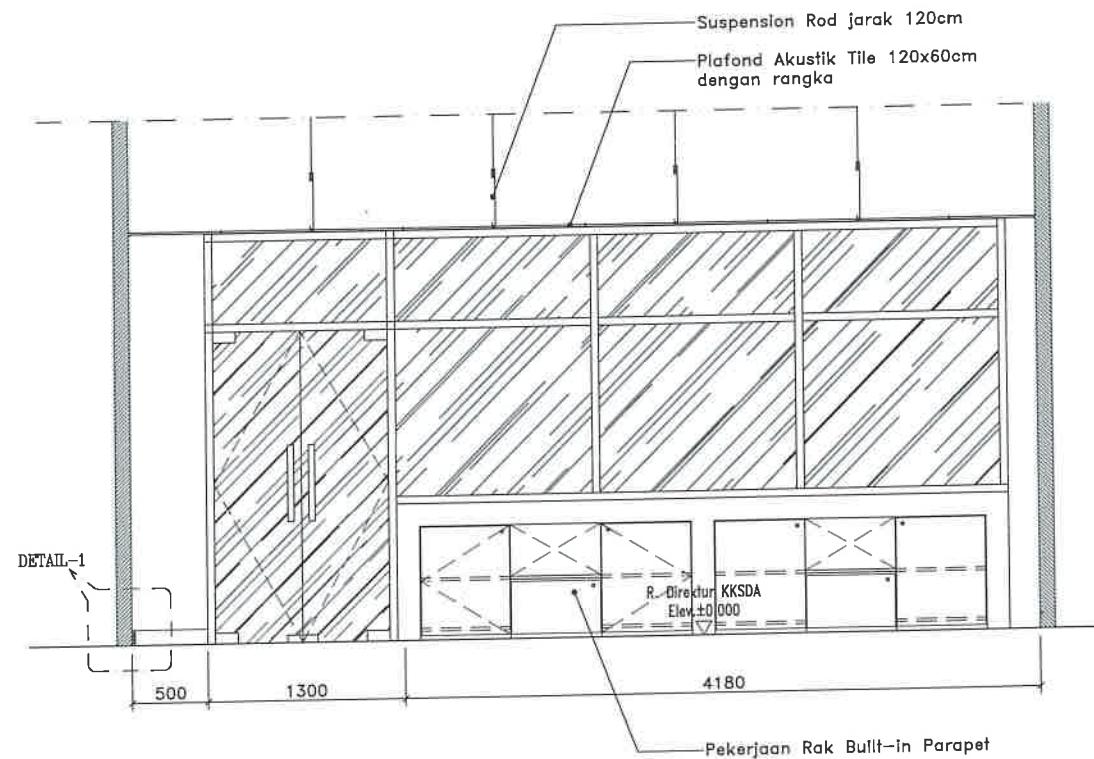

POTONGAN - B
SKALA 1 : 50

AS BUILT DRAWING

KETERANGAN/CATATAN

- W.1 : Dinding Finish Cat Interior
- RFM: Re-Finish Melamik

NAMA PEKERJAAN

REHABILITASI GEDUNG KANTOR
RUANG KERJA DIREKTUR KKSDA DAN
DIREKTUR PTI

TAHUN ANGGARAN 2024

PEMBERI TUGAS



DISETUJUI

Pejabat Pembuat Komitmen
Program Dukungan Manajemen V

(Signature)

NURPI

NIP. 19850504 200803 1 002

DIPERIKSA TENAGA AHLI PENGAWAS
Sipil/Arsitektur

RUDI SAHUSILAWANE, ST

PENYEDIA JASA KONSTRUKSI



PT. ALTA BANGUN MANDIRI

PENANGGUNG JAWAB

(Signature)

Ir. PAHAL PARDEDE
DIREKTUR UTAMA

PENYUSUN GAMBAR	JABATAN	PARAF	TANGGAL
DIGAMBAR : TRI WIBOWO	DRAFTER		
DIPERIKSA : ERWIN GINANJAR	PELAKSANA		
DIKETAHUI : Ir. PAHAL PARDEDE	PROJECT MANAGER		

JUDUL GAMBAR :


- * POTONGAN - A
- * POTONGAN - B

RUANG KERJA DIREKTUR KEHUTANAN DAN KONSERVASI
SUMBER DAYA AIR


TANGGAL : JULI 2024

SKALA : 1 : 50 SATUAN : mm


LAYER	KODE KERJA	JML. LMBR	NO. LEMBAR
A3	01-KKSDA	34	03

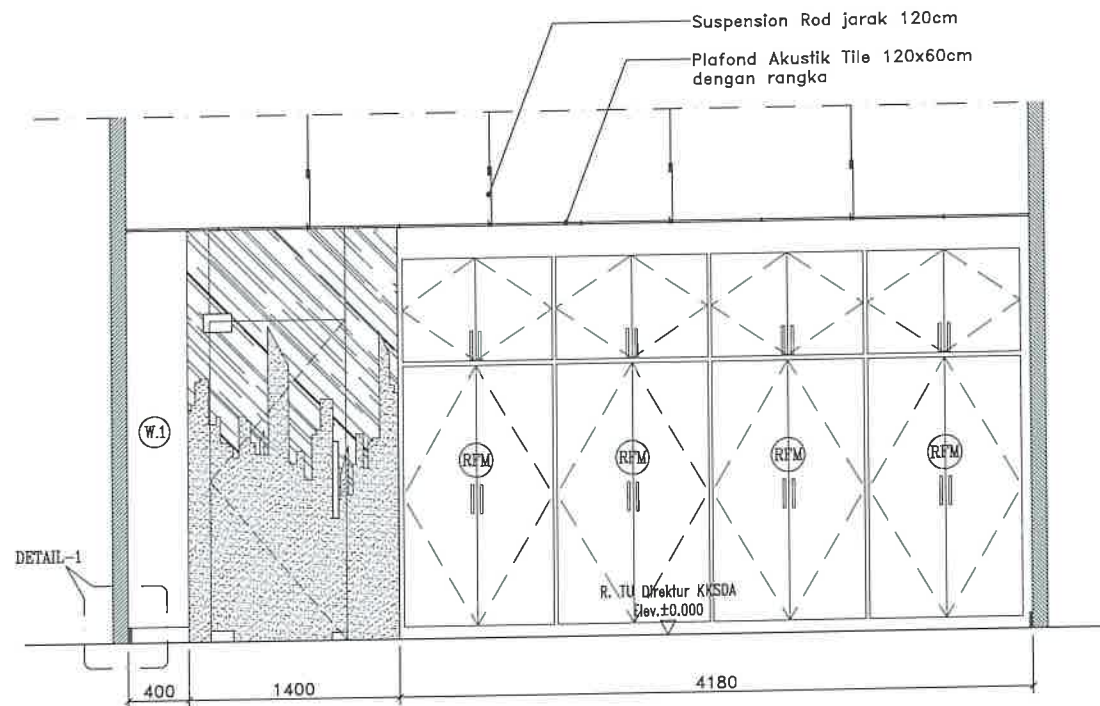

POTONGAN - A
SKALA 1 : 50

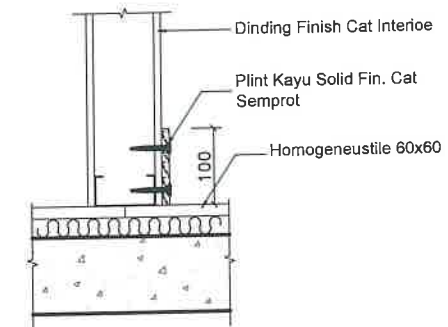

DETAIL - 1
skala 1 : 10

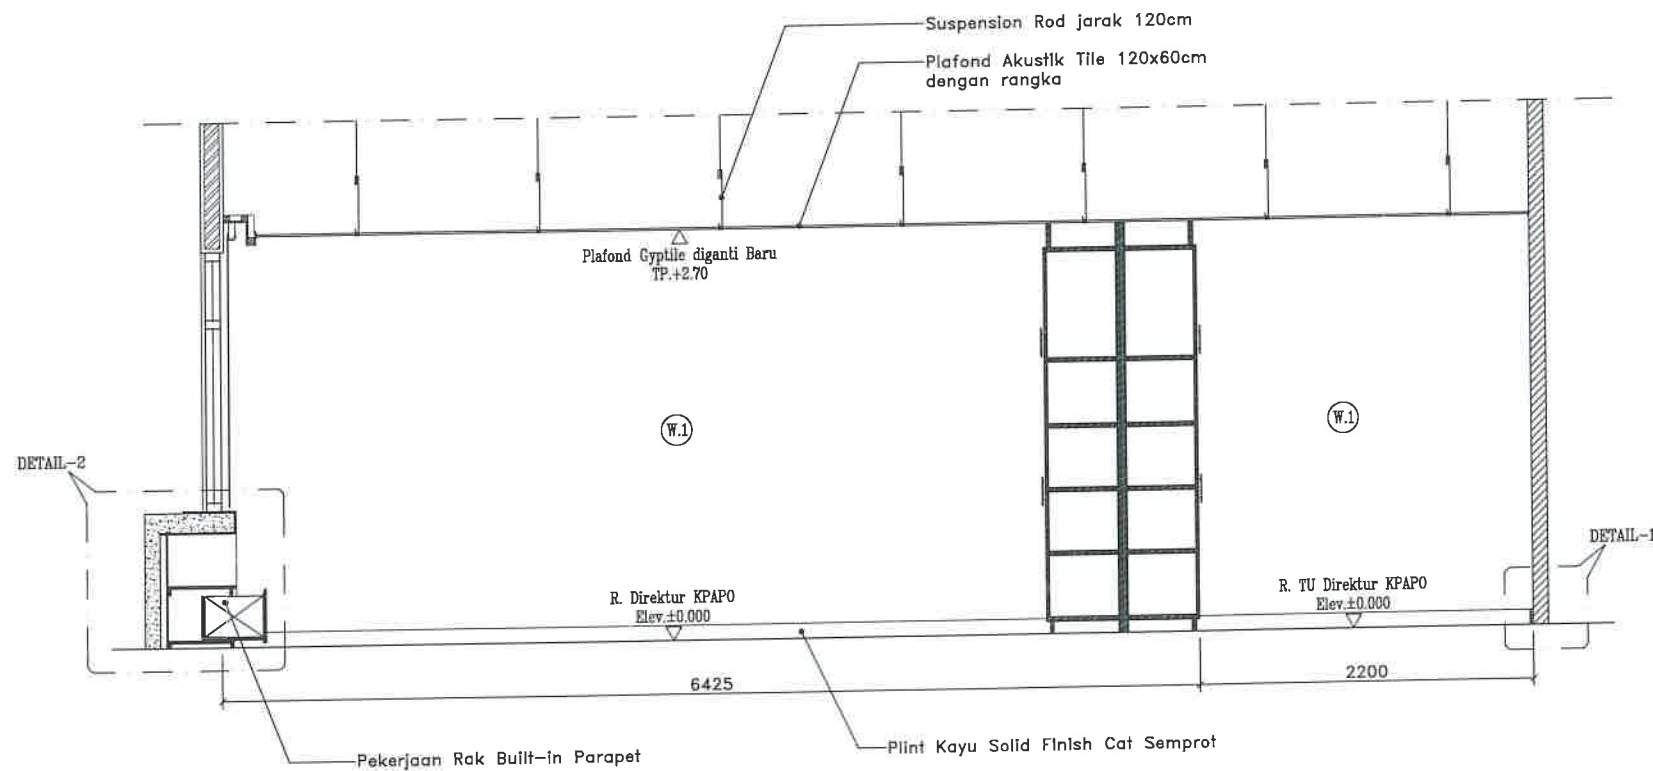

POTONGAN - B
SKALA 1 : 50

AS BUILT DRAWING

KETERANGAN/CATATAN

- * W.1 : Dinding Finish Cat Interior
- * RPM: Re-Finish Melamik

NAMA PEKERJAAN

REHABILITASI GEDUNG KANTOR
RUANG KERJA DIREKTUR KKSDA DAN
DIREKTUR PTI

TAHUN ANGGARAN 2024

PEMBERI TUGAS



DISETUJUI

Pejabat Pembuat Komitmen
Program Dukungan Manajemen V

(Signature)

NURPI

NIP. 19850504 200803 1 002

DIPERIKSA TENAGA AHLI PENGAWAS

Sipil/Arsitektur

RUDI SAHUSILAWANE, ST

PENYEDIA JASA KONSTRUKSI



PT. ALTA BANGUN MANDIRI

PENANGGUNG JAWAB

(Signature)
Ir. PAHAL PARDEDE
DIREKTUR UTAMA

PENYUSUN GAMBAR	JABATAN	PARAF	TANGGAL
DIGAMBAR : TRI WIBOWO	DRAFTER		
DIPERIKSA : ERWIN GINANJAR	PELAKSANA		
DIKETAHUI : Ir. PAHAL PARDEDE	PROJECT MANAGER		

JUDUL GAMBAR :

- * POTONGAN - A
- * POTONGAN - B

RUANG KERJA DIREKTUR KEHUTANAN DAN KONSERVASI
SUMBER DAYA AIR

TANGGAL : JULI 2024

SKALA : 1 : 50 SATUAN : mm

LAYER	KODE KERJA	JML. LMBR	NO. LEMBAR
A3	01-KKSDA	34	04

AS BUILT DRAWING

KETERANGAN/CATATAN

NAMA PEKERJAAN

REHABILITASI GEDUNG KANTOR
RUANG KERJA DIREKTUR KKSDA DAN
DIREKTUR PTI

TAHUN ANGGARAN 2024

PEMBERI TUGAS



DISETUJUI

Pejabat Pembuat Komitmen
Program Dukungan Manajemen V

(Signature)

NURPI

NIP. 19850504 200803 1 002

DIPERIKSA TENAGA AHLI PENGAWAS

Sipil/Arsitektur

RUDI SAHUSILAWANE, ST

PENYEDIA JASA KONSTRUKSI



PT. ALTA BANGUN MANDIRI

PENANGGUNG JAWAB

(Signature)
Ir. PAHAL PARDEDE
DIREKTUR UTAMA

PENYUSUN GAMBAR	JABATAN	PARAF	TANGGAL
DIGAMBAR: TRI WIBOWO	DRAFTER		
DIPERIKSA: ERWIN GINANJAR	PELAKSANA		
DIKETAHUI: Ir. PAHAL PARDEDE	PROJECT MANAGER		

JUDUL GAMBAR :

DETAIL -2
RAK PARAPET


RUANG KERJA DIREKTUR KEHUTANAN DAN KONSERVASI
SUMBER DAYA AIR

TANGGAL : JULI 2024


SKALA : 1 : 25 SATUAN : mm

LAYER KODE KERJA JML. LMBR NO. LEMBAR


A3 01-KKSDA 34 06

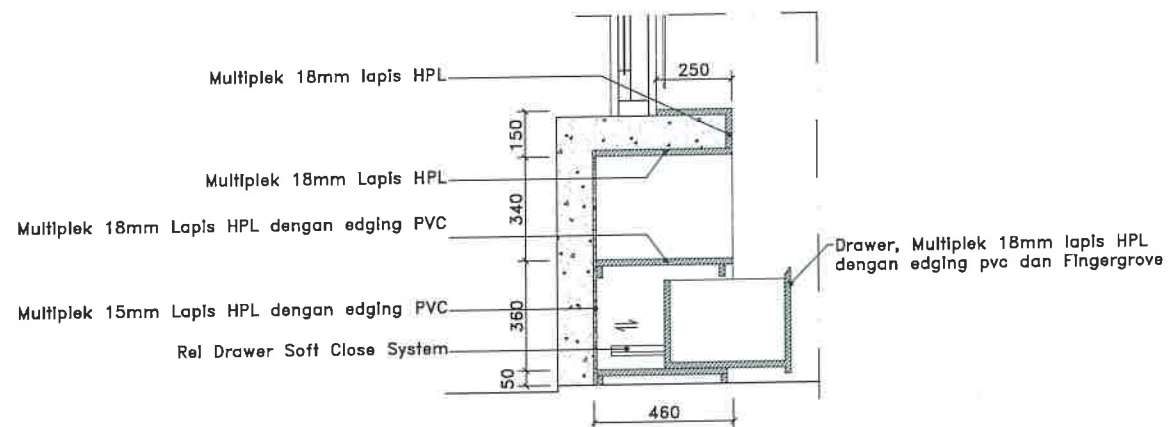

POTONGAN - 1
SKALA 1 : 25

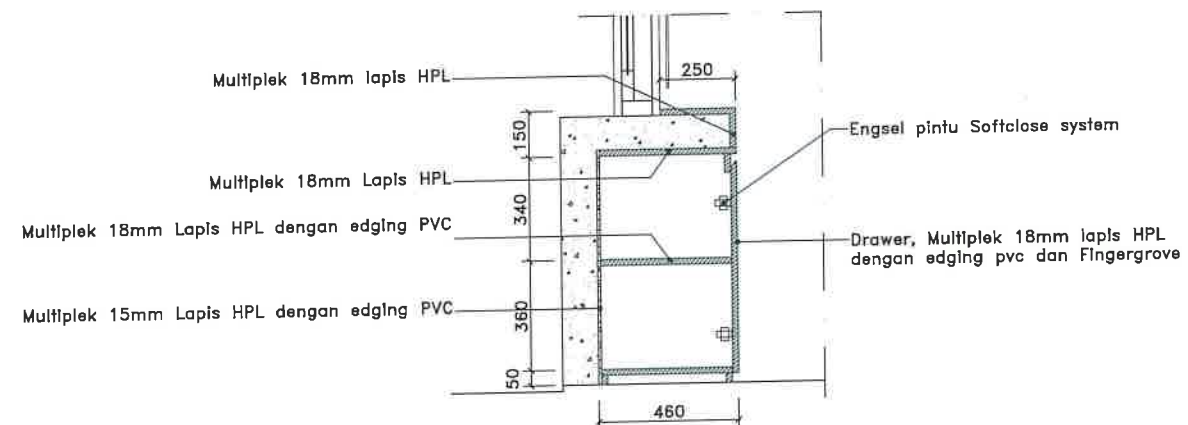


POTONGAN - 1
SKALA 1 : 25

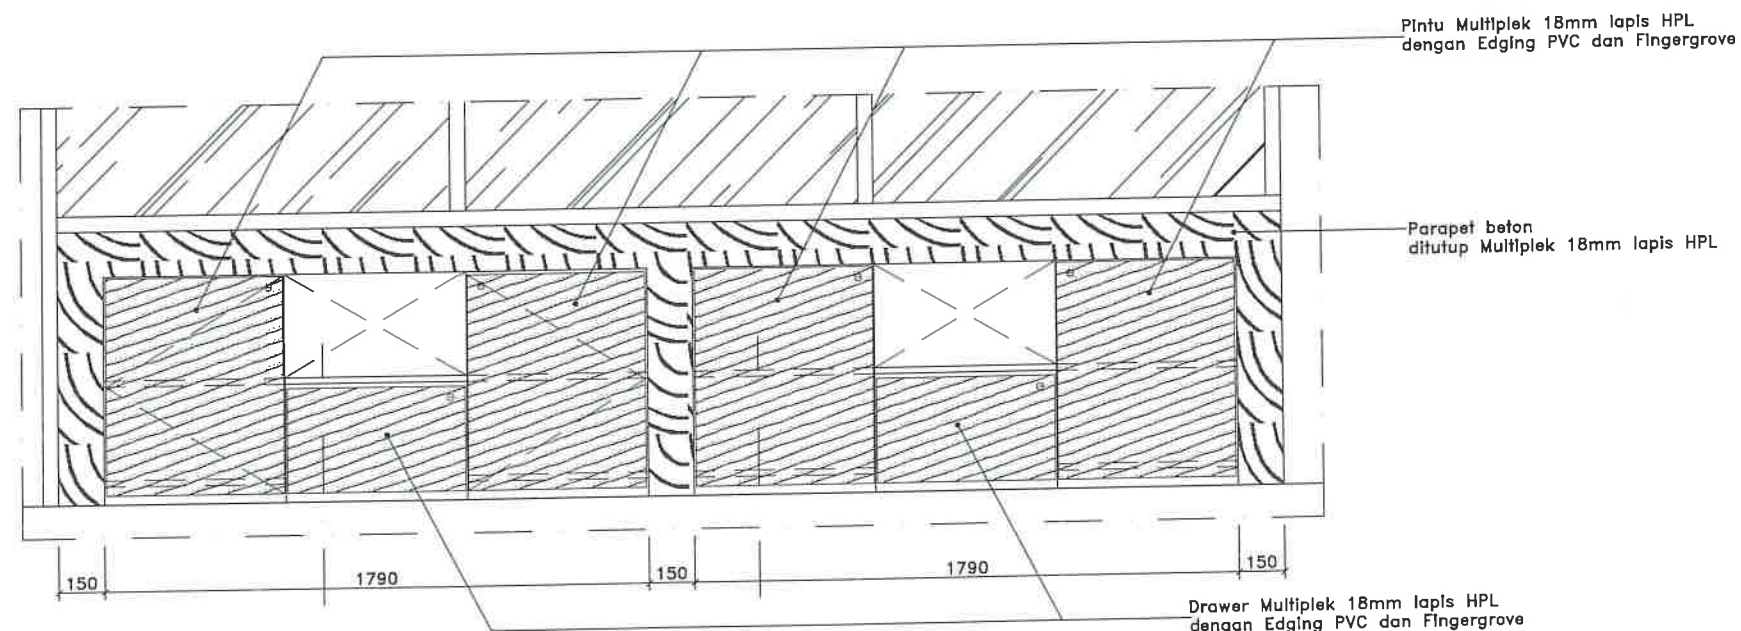


TAMPAK DEPAN
SKALA 1 : 25




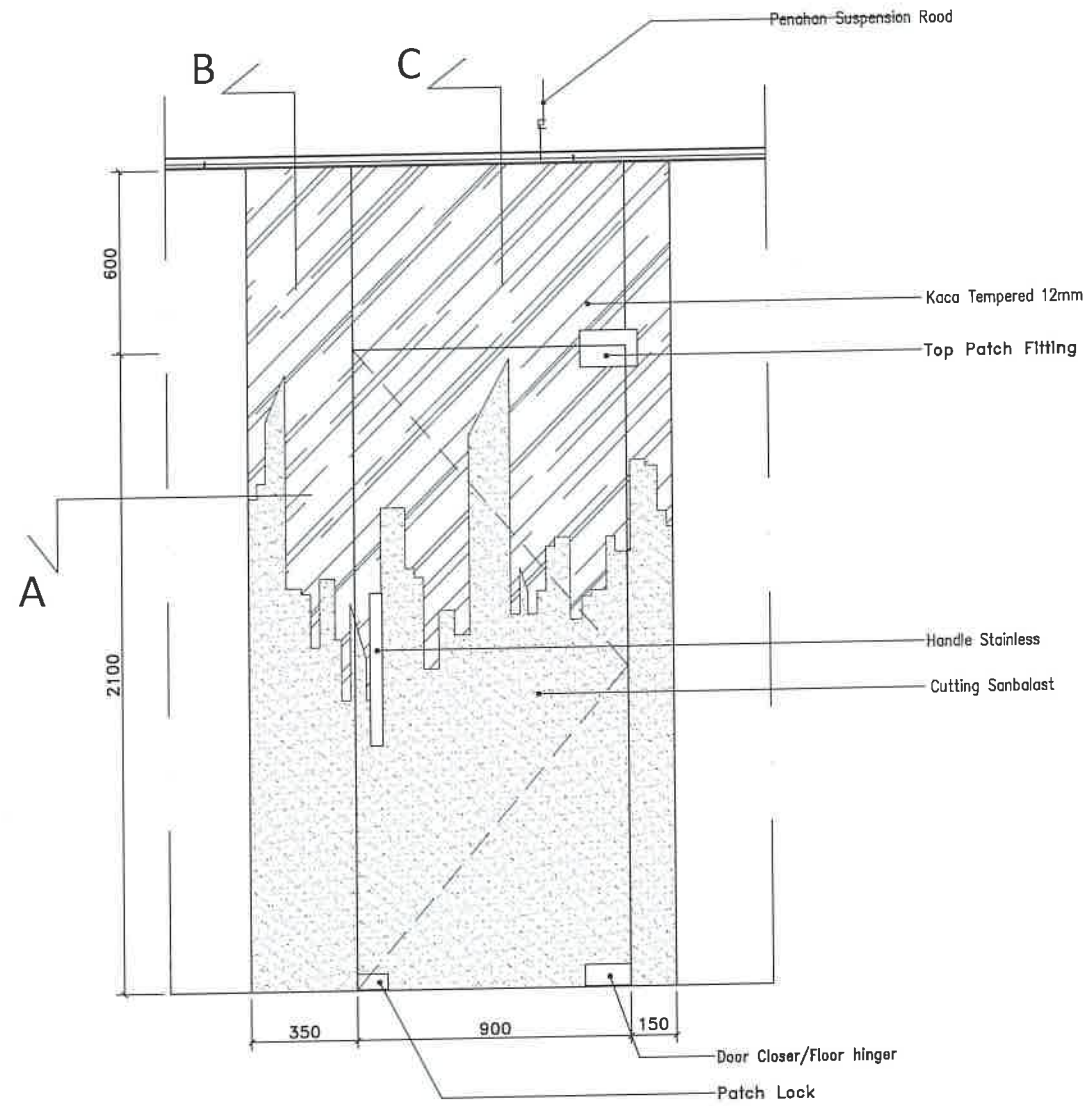


01 TAMPAK DEPAN
SKALA 1 : 25

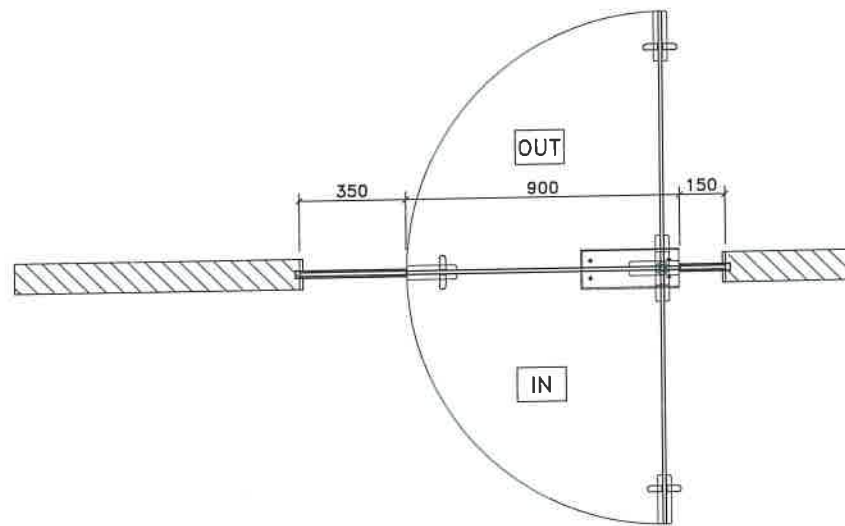

01 POTONGAN - A
SKALA 1 : 25

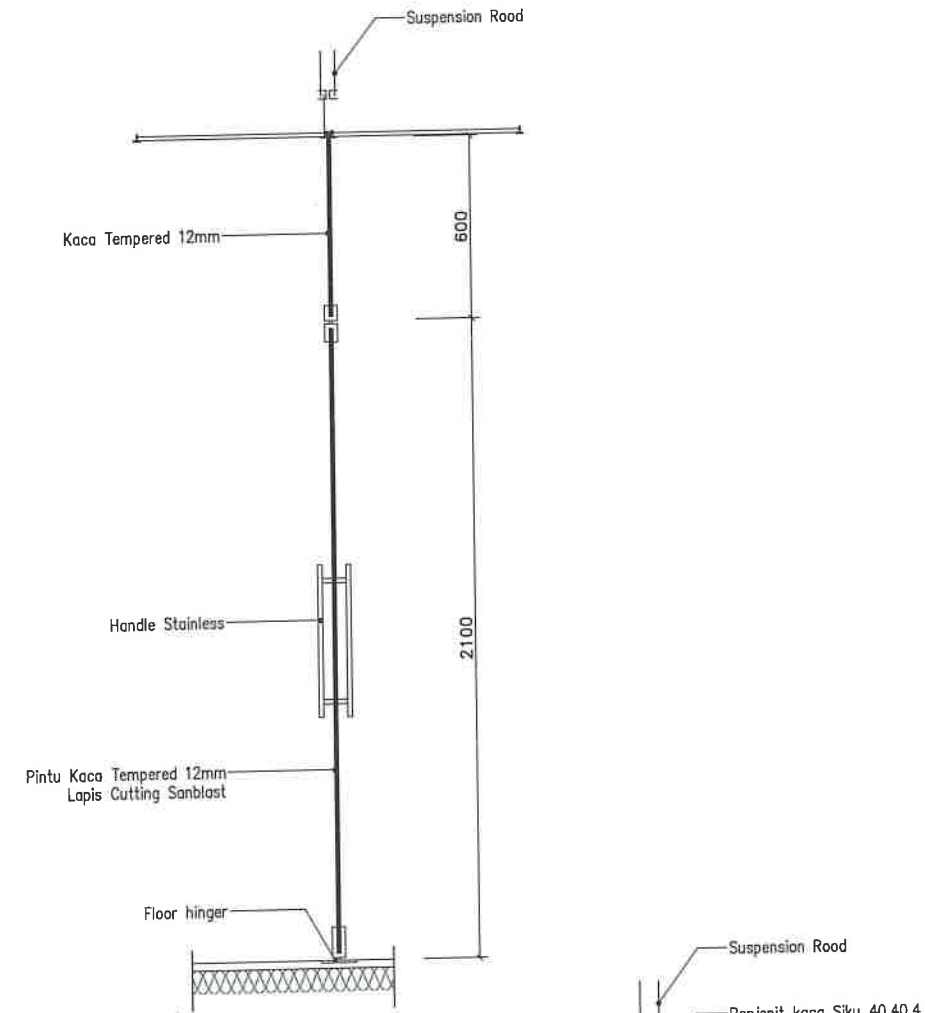

01 POTONGAN - C
SKALA 1 : 25

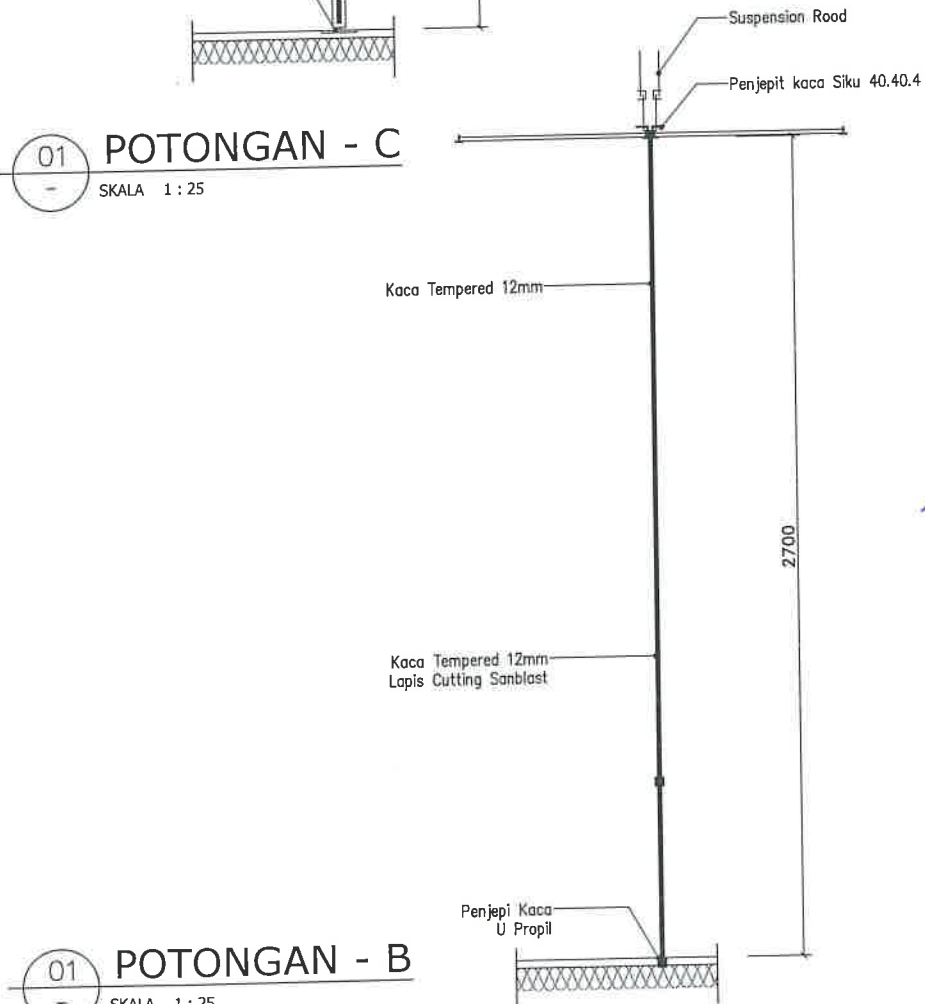

01 POTONGAN - B
SKALA 1 : 25

AS BUILT DRAWING

KETERANGAN/CATATAN

*Perhatikan Arah Bukaannya Pintu

NAMA PEKERJAAN
REHABILITASI GEDUNG KANTOR
RUANG KERJA DIREKTUR KKSDA DAN
DIREKTUR PTI
TAHUN ANGGARAN 2024
PEMBERI TUGAS



DISETUJUI

Pejabat Pembuat Komitmen
Program Dukungan Manajemen V

(Signature)
NURPI

NIP. 19850504 200803 1 002

DIPERIKSA TENAGA AHLI PENGAWAS
Sipil/Arsitekturn

RUDI SAHUSILAWANE, ST

PENYEDIA JASA KONSTRUKSI



PT. ALTA BANGUN MANDIRI
PENANGGUNG JAWAB

(Signature)
Ir. PAHAL PARDEDE
DIREKTUR UTAMA

PENYUSUN GAMBAR	JABATAN	PARAF	TANGGAL
DIGAMBAR : TRI WIBOWO	DRAFTER		
DIPERIKSA : ERWIN GINANJAR	PELAKSANA		
DIKETAHUI : Ir. PAHAL PARDEDE	PROJECT MANAGER		

JUDUL GAMBAR :
* DETAIL PINTU KACA TEMPERED

RUANG KERJA DIREKTUR KEHUTANAN DAN KONSERVASI
SUMBER DAYA AIR









TANGGAL : JULI 2024

SKALA : 1:25 SATUAN : mm

LAYER	KODE KERJA	JML. LMBR	NO. LEMBAR
A3	01-KKSDA	34	05

AS BUILT DRAWING

KETERANGAN/CATATAN

-  : Switcher data Eksisting
-  : Outlet Data
-  : Kabel UTP Data Socket RJ 45 - 4 Pair
-  : Outlet Telepon
-  : Kabel UTP Telepon Socket RJ11 - 2Pair
-  : Outlet Stopkontak
-  : Kabel Power PLN - NYM 3 x 2.5mm
-  : Box Panel

NAMA PEKERJAAN

REHABILITASI GEDUNG KANTOR
RUANG KERJA DIREKTUR KKSDA DAN
DIREKTUR PTI

TAHUN ANGGARAN 2024
PEMBERI TUGAS



DISETUJUI

Pejabat Pembuat Komitmen
Program Dukungan Manajemen V



NURPI

NIP. 19850504 200803 1 002

DIPERIKSA TENAGA AHLI PENGAWAS

Sipil/Arsitektur

RUDI SAHUSILAWANE, ST

PENYEDIA JASA KONSTRUKSI



PT. ALTA BANGUN MANDIRI

PENANGGUNG JAWAB


Ir. PAHAL PARDEDE
DIREKTUR UTAMA

PENYUSUN GAMBAR	JABATAN	PARAF	TANGGAL
DIGAMBAR: TRI WIBOWO	DRAFTER		
DIPERIKSA: ERWIN GINANJAR	PELAKSANA		
DIKETAHUI: Ir. PAHAL PARDEDE	PROJECT MANAGER		

JUDUL GAMBAR :

DENAH EKSISTING


RUANG KERJA STAF DIT. KEHUTANAN DAN KONSERVASI
SUMBER DAYA AIR

TANGGAL : JULI 2024

SKALA : 1 : 50 SATUAN : mm


LAYER KODE KERJA JML. LMBR NO. LEMBAR

A3 01-KKSDA 34 07

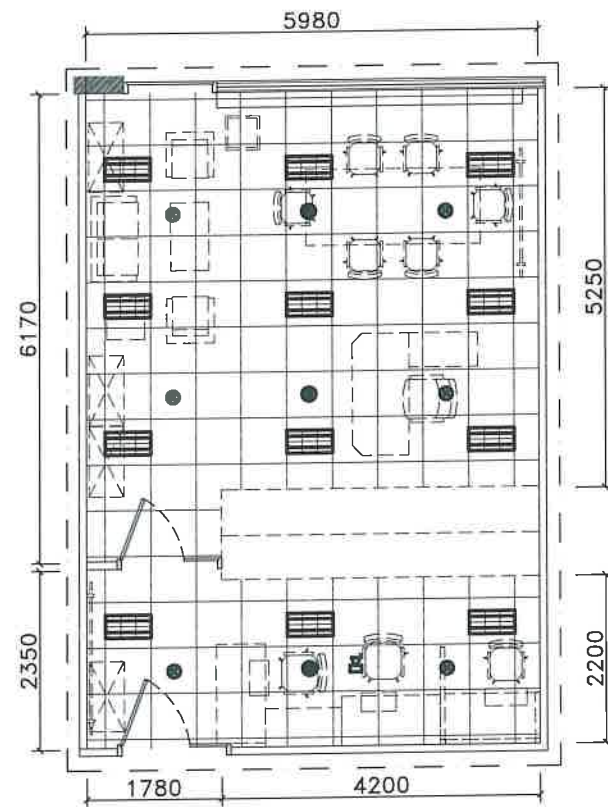

DENAH INSTALASI ME PLAFOND EKSISTING



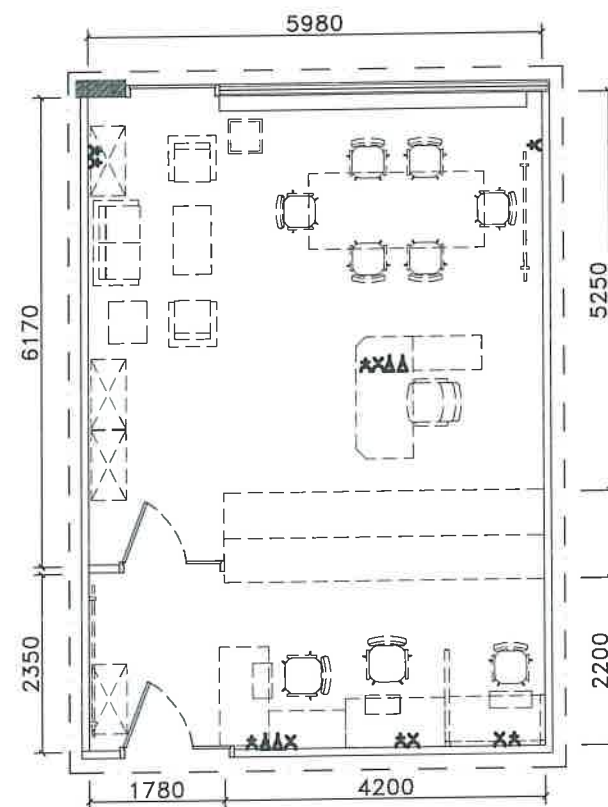


SKALA 1 : 100





DENAH INSTALASI ELEKTRIKAL EKSISTING


SKALA 1 : 100

BONGKAR INSTALASI

-  : Outlet Data
-  : Outlet Telepon
-  : Stop kontak
-  : Lampu RM 2x18Watt
-  : Sprinkler


RELOKASI INSTALASI

-  : Smoke Detector
-  : Speaker

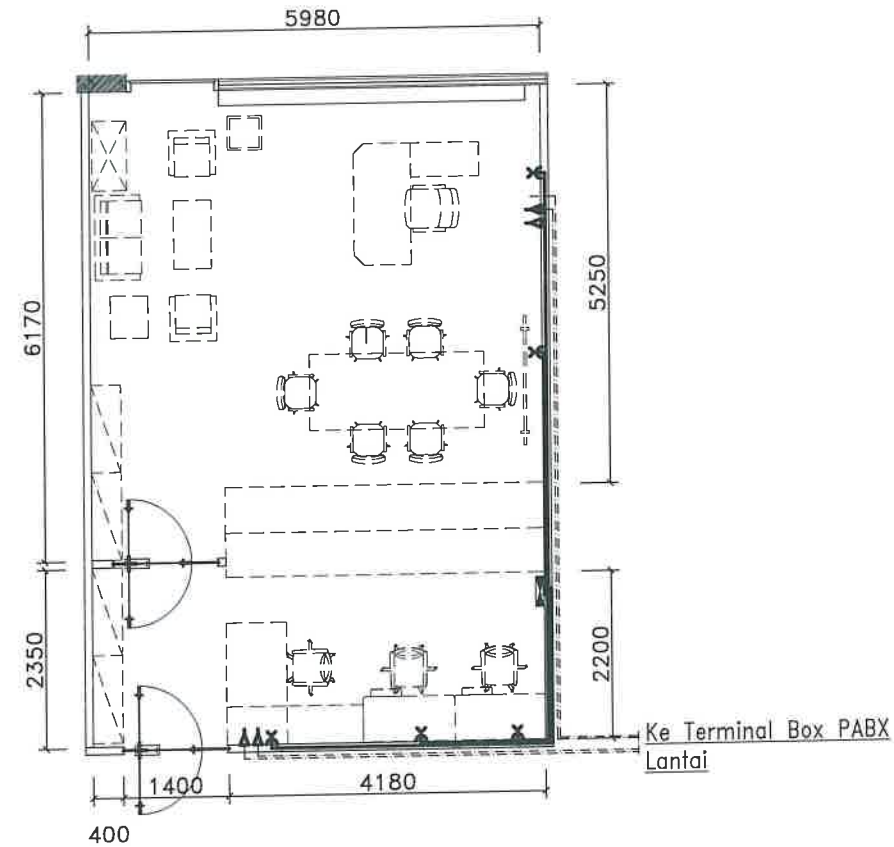

DENAH INSTALASI TITIK DATA DAN TELEPON

SKALA 1 : 100

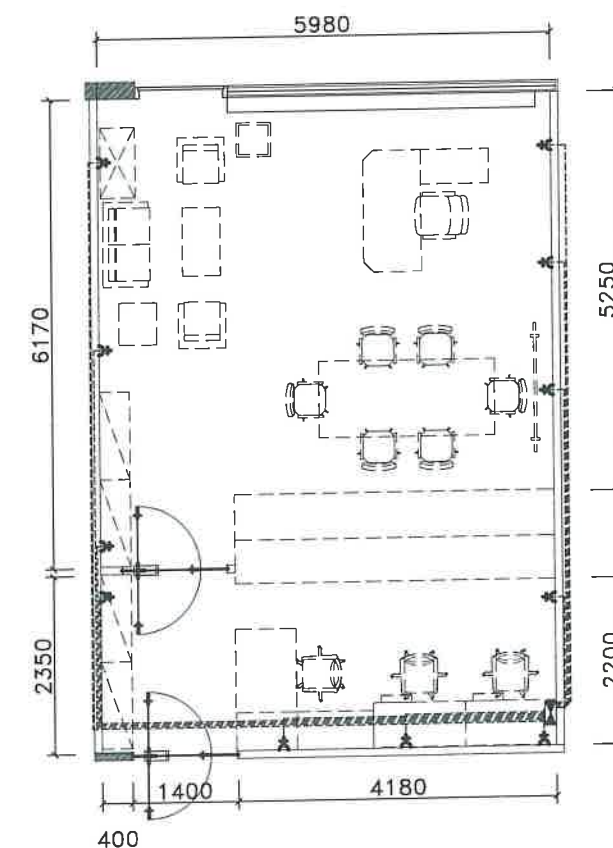

DENAH INSTALASI TITIK STOP KONTAK

SKALA 1 : 100

AS BUILT DRAWING

KETERANGAN/CATATAN

- ◆ : Dowlight LED 14 Watt
- : Saklar Single
- ⊗ : Saklar Double
- : Sprinkler
- ⊞ : Speaker
- : Smoke Detektor

NAMA PEKERJAAN

REHABILITASI GEDUNG KANTOR
RUANG KERJA DIREKTUR KKSDA DAN
DIREKTUR PTI

TAHUN ANGGARAN 2024
PEMBERI TUGAS



DISETUJUI

Pejabat Pembuat Komitmen
Program Dukungan Manajemen V

(Signature)
NURPI
NIP. 19850504 200803 1 002

DIPERIKSA TENAGA AHLI PENGAWAS
Sipil/Arsitektur

RUDI SAHUSILAWANE, ST

PENYEDIA JASA KONSTRUKSI



PT. ALTA BANGUN MANDIRI

PENANGGUNG JAWAB

(Signature)
Ir. PAHAL PARDEDE
DIREKTUR UTAMA


PENYUSUN GAMBAR	JABATAN	PARAF	TANGGAL
DIGAMBAR : TRI WIBOWO	DRAFTER		
DIPERIKSA : ERWIN GINANJAR	PELAKSANA		
DIKETAHUI : Ir. PAHAL PARDEDE	PROJECT MANAGER		

JUDUL GAMBAR :
DENAH EKSISTING
RUANG KERJA STAF DIT. KEHUTANAN DAN KONSERVASI
SUMBER DAYA AIR


TANGGAL : JULI 2024

SKALA : 1 : 50 SATUAN : mm


LAYER	KODE KERJA	JML. LMBR	NO. LEMBAR
A3	01-KKSDA	34	08

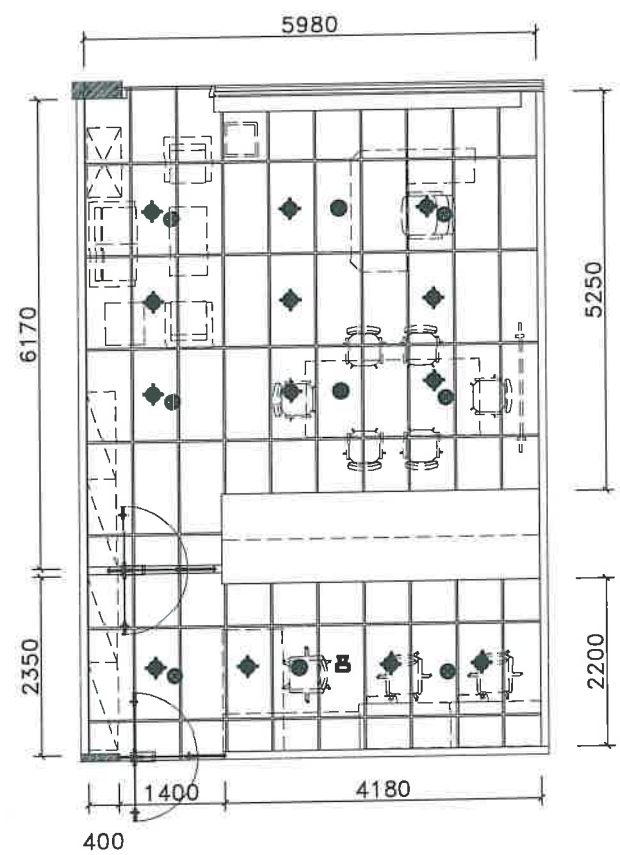

⊕ DENAH TITIK INSTALASI M/E PLAFOND
SKALA 1 : 100

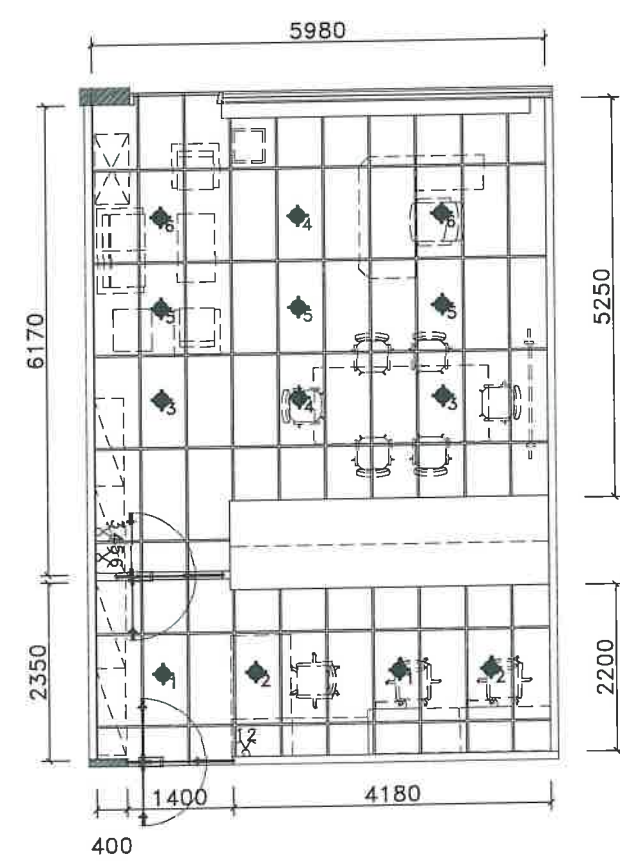

⊕ DENAH INSTALASI TITIK LAMPU
SKALA 1 : 100

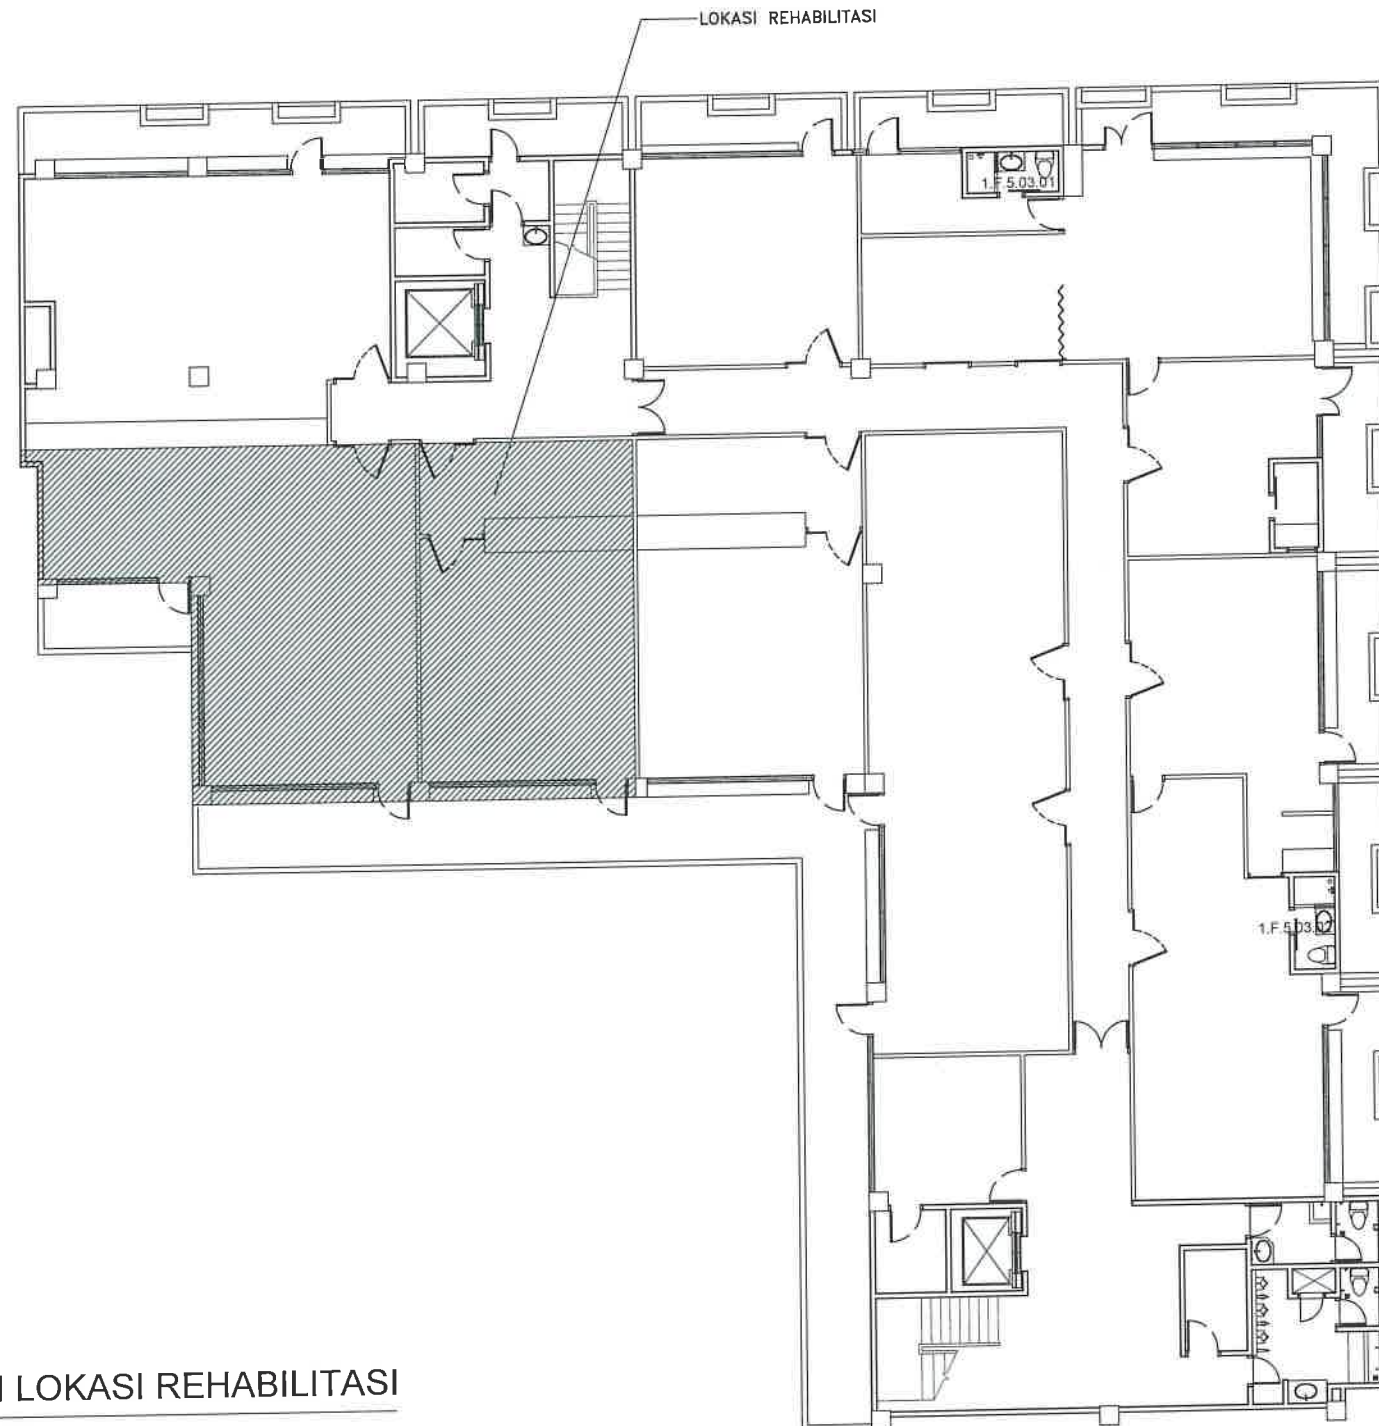


DENAH LOKASI REHABILITASI
 SKALA 1 : 200

AS BUILT DRAWING

KETERANGAN/CATATAN

 : LOKASI REHABILITASI

NAMA PEKERJAAN
**REHABILITASI GEDUNG KANTOR
 RUANG KERJA DIREKTUR KKSDA DAN
 DIREKTUR PTI**

TAHUN ANGGARAN 2024
 PEMBERI TUGAS



DISETUJUI

Pejabat Pembuat Komitmen
 Program Dukungan Manajemen V


 NURPI

NIP. 19850504 200803 1 002

DIPERIKSA TENAGA AHLI PENGAWAS
 Sipil/Arsitektur

RUDI SAHUSILAWANE, ST

PENYEDIA JASA KONSTRUKSI



PT. ALTA BANGUN MANDIRI

PENANGGUNG JAWAB


 Ir. PAHAL PARDEDE
 DIREKTUR UTAMA


PENYUSUN GAMBAR	JABATAN	PARAF	TANGGAL
DIGAMBAR : TRI WIBOWO	DRAFTER		
DIPERIKSA : ERWIN GINANJAR	PELAKSANA		
DIKETAHUI : Ir. PAHAL PARDEDE	PROJECT MANAGER		

JUDUL GAMBAR :
DENAH LOKASI REHABILITASI

TANGGAL : JULI 2024

SKALA : 1 : 50 SATUAN : mm

LAYER	KODE KERJA	JML. LMBR	NO. LEMBAR
A3	02-PTI	34	09

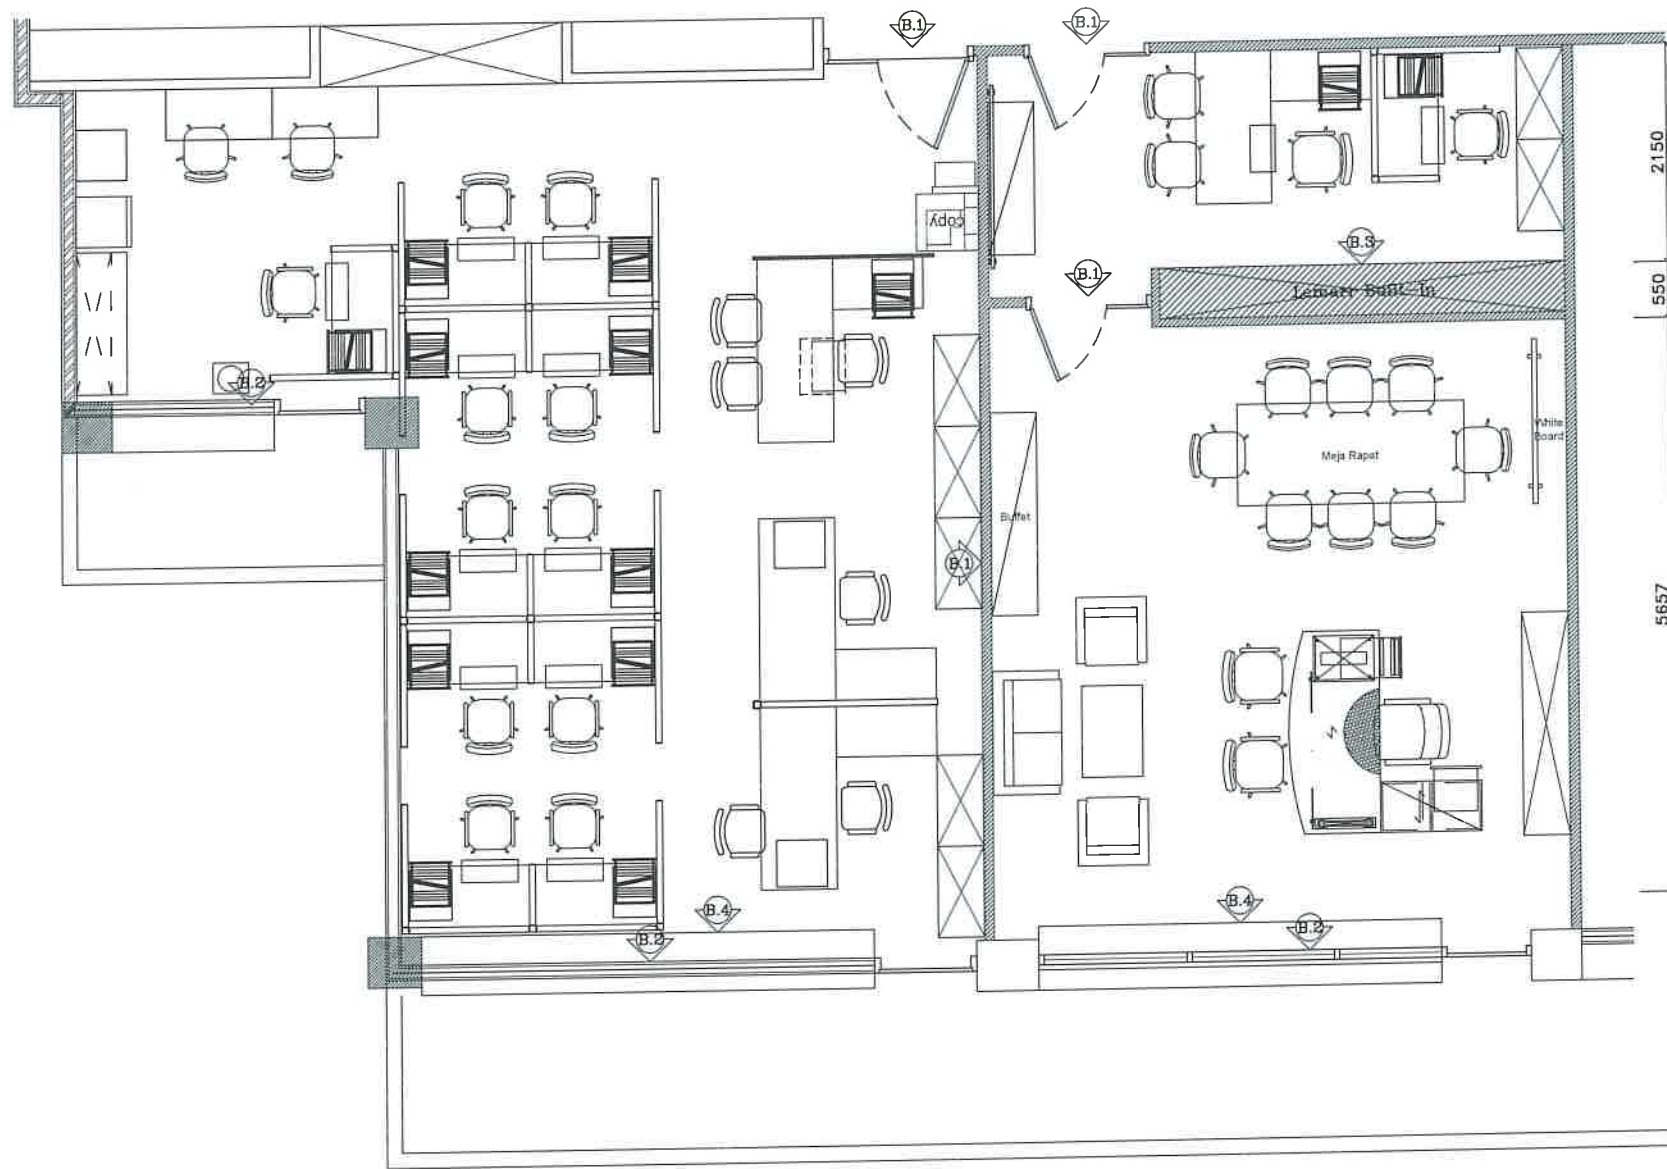

⊕ DENAH EKSISTING
SKALA 1 : 75

AS BUILT DRAWING

KETERANGAN/CATATAN

- * B.1 : Bongkar Dinding partisi/pintu eksisting
- * B.2 : Bongkar Pintu dan jendela aluminium
- * B.3 : Bongkar Rak Parapet Built-in
- * B.4 : Bongkar Lemari Built In

NAMA PEKERJAAN

REHABILITASI GEDUNG KANTOR
RUANG KERJA DIREKTUR KKSDA DAN
DIREKTUR PTI

TAHUN ANGGARAN 2024
PEMBERI TUGAS



DISETUJUI

Pejabat Pembuat Komitmen
Program Dukungan Manajemen V

(Signature)

NURPI
NIP. 19850504 200803 1 002

DIPERIKSA TENAGA AHLI PENGAWAS
Sipil/Arsitektur

RUDI SAHUSILAWANE, ST
PENYEDIA JASA KONSTRUKSI



PT. ALTA BANGUN MANDIRI
PENANGGUNG JAWAB

(Signature)
Ir. PAHAL PARDEDE
DIREKTUR UTAMA

PENYUSUN GAMBAR	JABATAN	PARAF	TANGGAL
DIGAMBAR: TRI WIBOWO	DRAFTER		
DIPERIKSA: ERWIN GINANJAR	PELAKSANA		
DIKETAHUI: Ir. PAHAL PARDEDE	PROJECT MANAGER		

JUDUL GAMBAR :
DENAH EKSISTING

TANGGAL :	JULI 2024		
SKALA :	1:75		
SATUAN :	mm		
LAYER	KODE KERJA	JML. LMBR	NO. LEMBAR
A3	02-PTI	34	10

AS BUILT DRAWING

KETERANGAN/CATATAN

- P.1 : Pekerjaan Dinding Gypsum Rangka Metal Furing C 75,75 SNI Finish. Cat Interlar
- P.2 : Pekerjaan Dinding Kaca Tempered 12mm lapis Cutting Stiker Sambasat
- P.3 : Pekerjaan Pintu Kaca Tempered 12mm
- P.4 : Pekerjaan Pintu Lipat Kaca Tempered 12 mm
- P.5 : Pekerjaan Pintu Sliding Kaca Tempered 12 m
- P.6A : Pekerjaan Parapet Built-in (type A)
- P.6B : Pekerjaan Parapet Built-in (type b)
- P.7 : Pekerjaan Lemari Built-in Pakolan dan rak kayu finish HPL
- P.8 : Pekerjaan Modifikasi Lemari Built-in finish HPL
- P.9 : Pekerjaan Kabinet Kial-Kial WPC
- W.1 : Dinding Finis Cat Interlar
- PJ.1 : Pintu Kaca Tempered 12mm dengan Jendela Kaca 1.6mm dengan Rangka Aluminium 4" (Tipe 1)
- PJ.2 : Pintu Kaca Tempered 12mm dengan Jendela Kaca 1.6mm dengan Rangka Aluminium 4" (Tipe 2)
- PJ.3 : Pintu Kaca Tempered 12mm dengan Jendela Kaca 1.6mm dengan Rangka Aluminium 4" (Tipe 3)

NAMA PEKERJAAN

REHABILITASI GEDUNG KANTOR
RUANG KERJA DIREKTUR KKSDA DAN
DIREKTUR PTI

TAHUN ANGGARAN 2024
PEMBERI TUGAS



DISETUJUI

Pejabat Pembuat Komitmen
Program Dukungan Manajemen V

(Signature)

NURPI

NIP. 19850504 200803 1 002

DIPERIKSA TENAGA AHLI PENGAWAS
Sipil/Arsitektur

RUDI SAHUSILAWANE, ST

PENYEDIA JASA KONSTRUKSI



PT. ALTA BANGUN MANDIRI

PENANGGUNG JAWAB

(Signature)
Ir. PAHAL PARDEDE
DIREKTUR UTAMA

PENYUSUN GAMBAR	JABATAN	PARAF	TANGGAL
DIGAMBAR : TRI WIBOWO	DRAFTER		
DIPERIKSA : ERWIN GINANJAR	PELAKSANA		
DIKETAHUI : Ir. PAHAL PARDEDE	PROJECT MANAGER		

JUDUL GAMBAR :


DENAH RENCANA

TANGGAL : JULI 2024

SKALA : 1:75 SATUAN : mm

LAYER KODE KERJA JML. LMBR NO. LEMBAR

A3 02-PTI 34 11

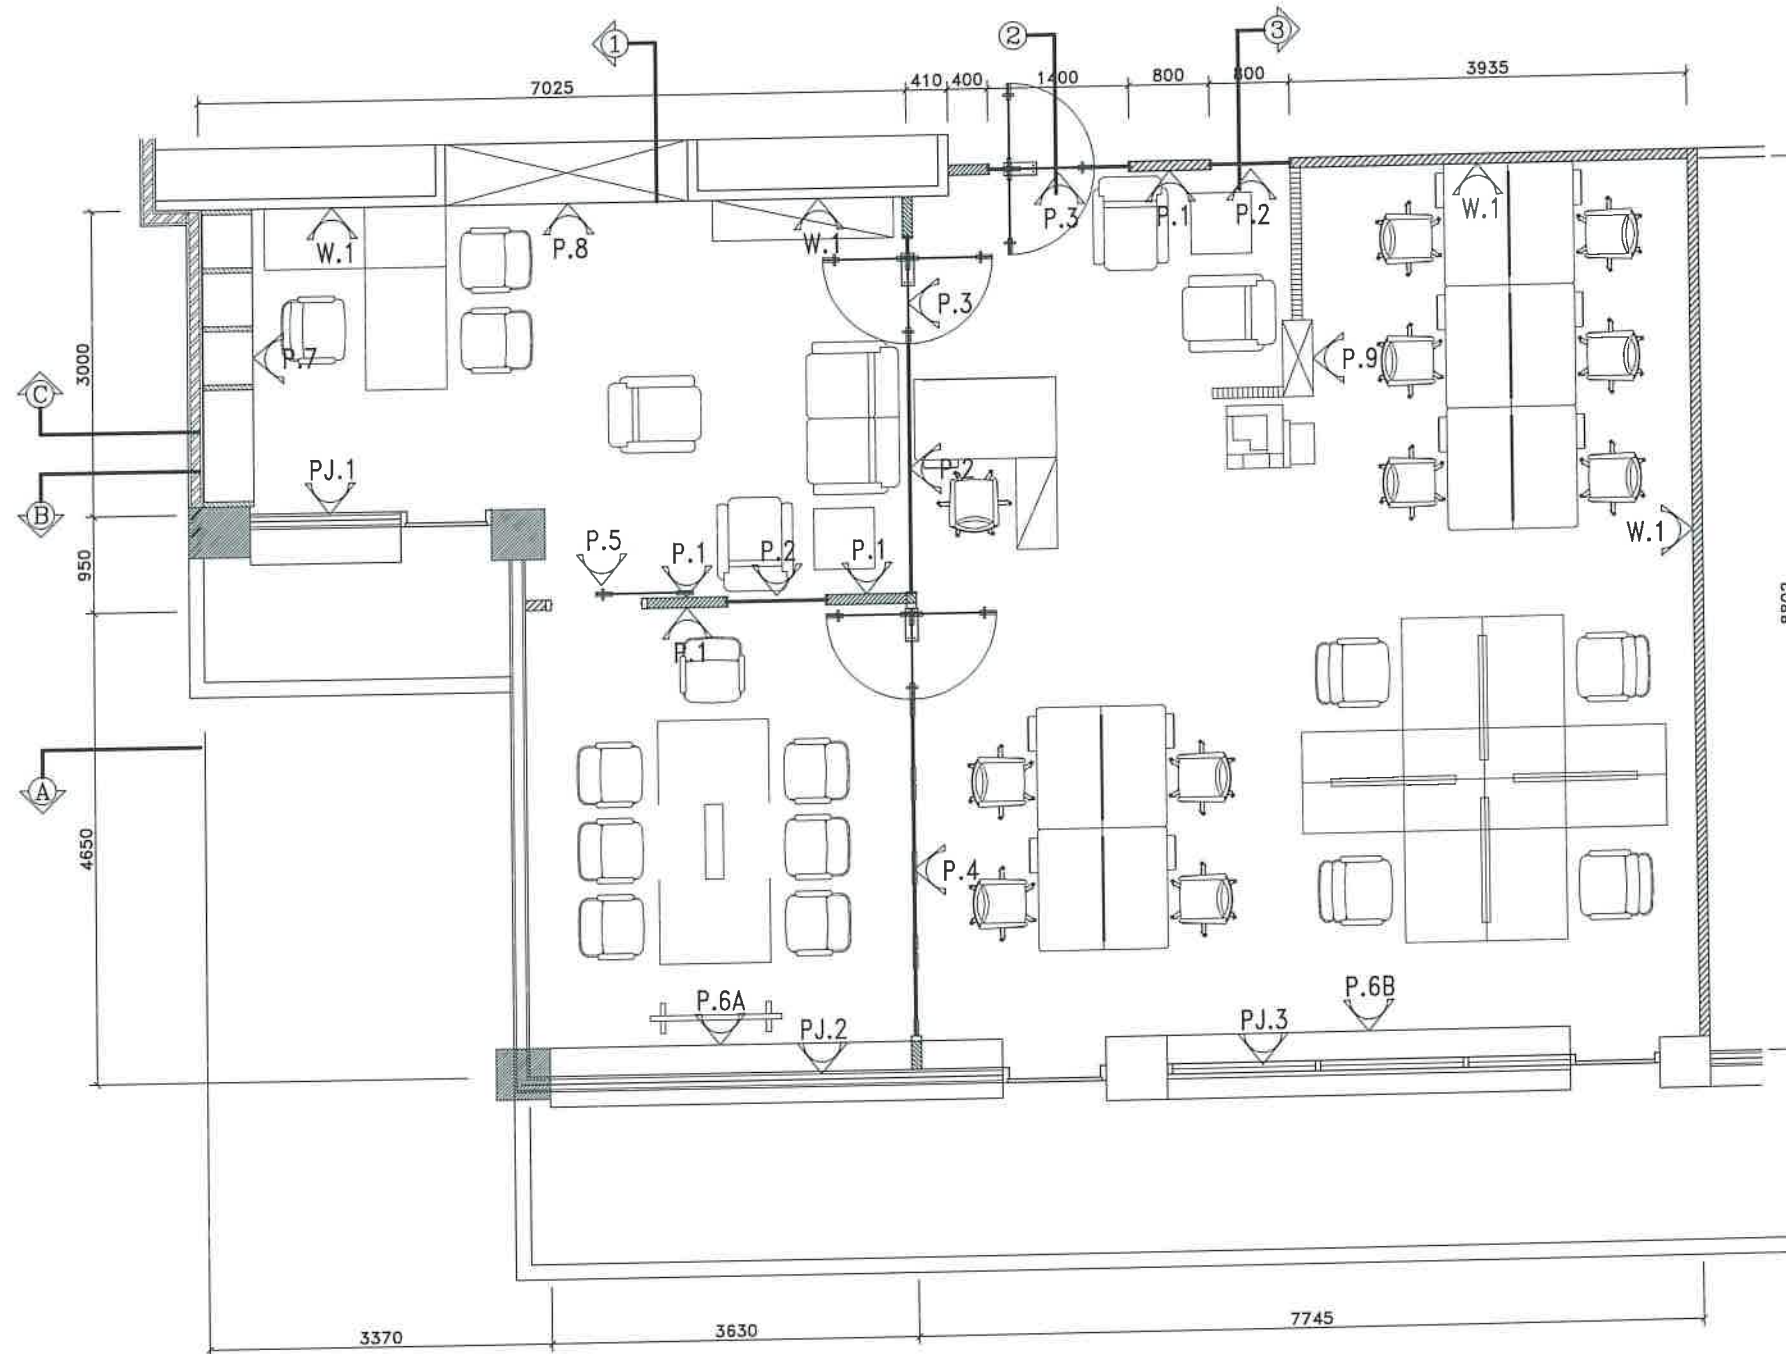

DENAH RENCANA
SKALA 1 : 75


AS BUILT DRAWING

KETERANGAN/CATATAN

• FL.1 : Homogeneous Tile uk. 60x60 cm polished
note : Star point Nat lantai disesuaikan dengan Nat lantai Koridor

↖ : Start Point (Sesuaikan dengan Nat Koridor)

• PL : Plint Lantai Kayu Solid Finleh Cat Semprot

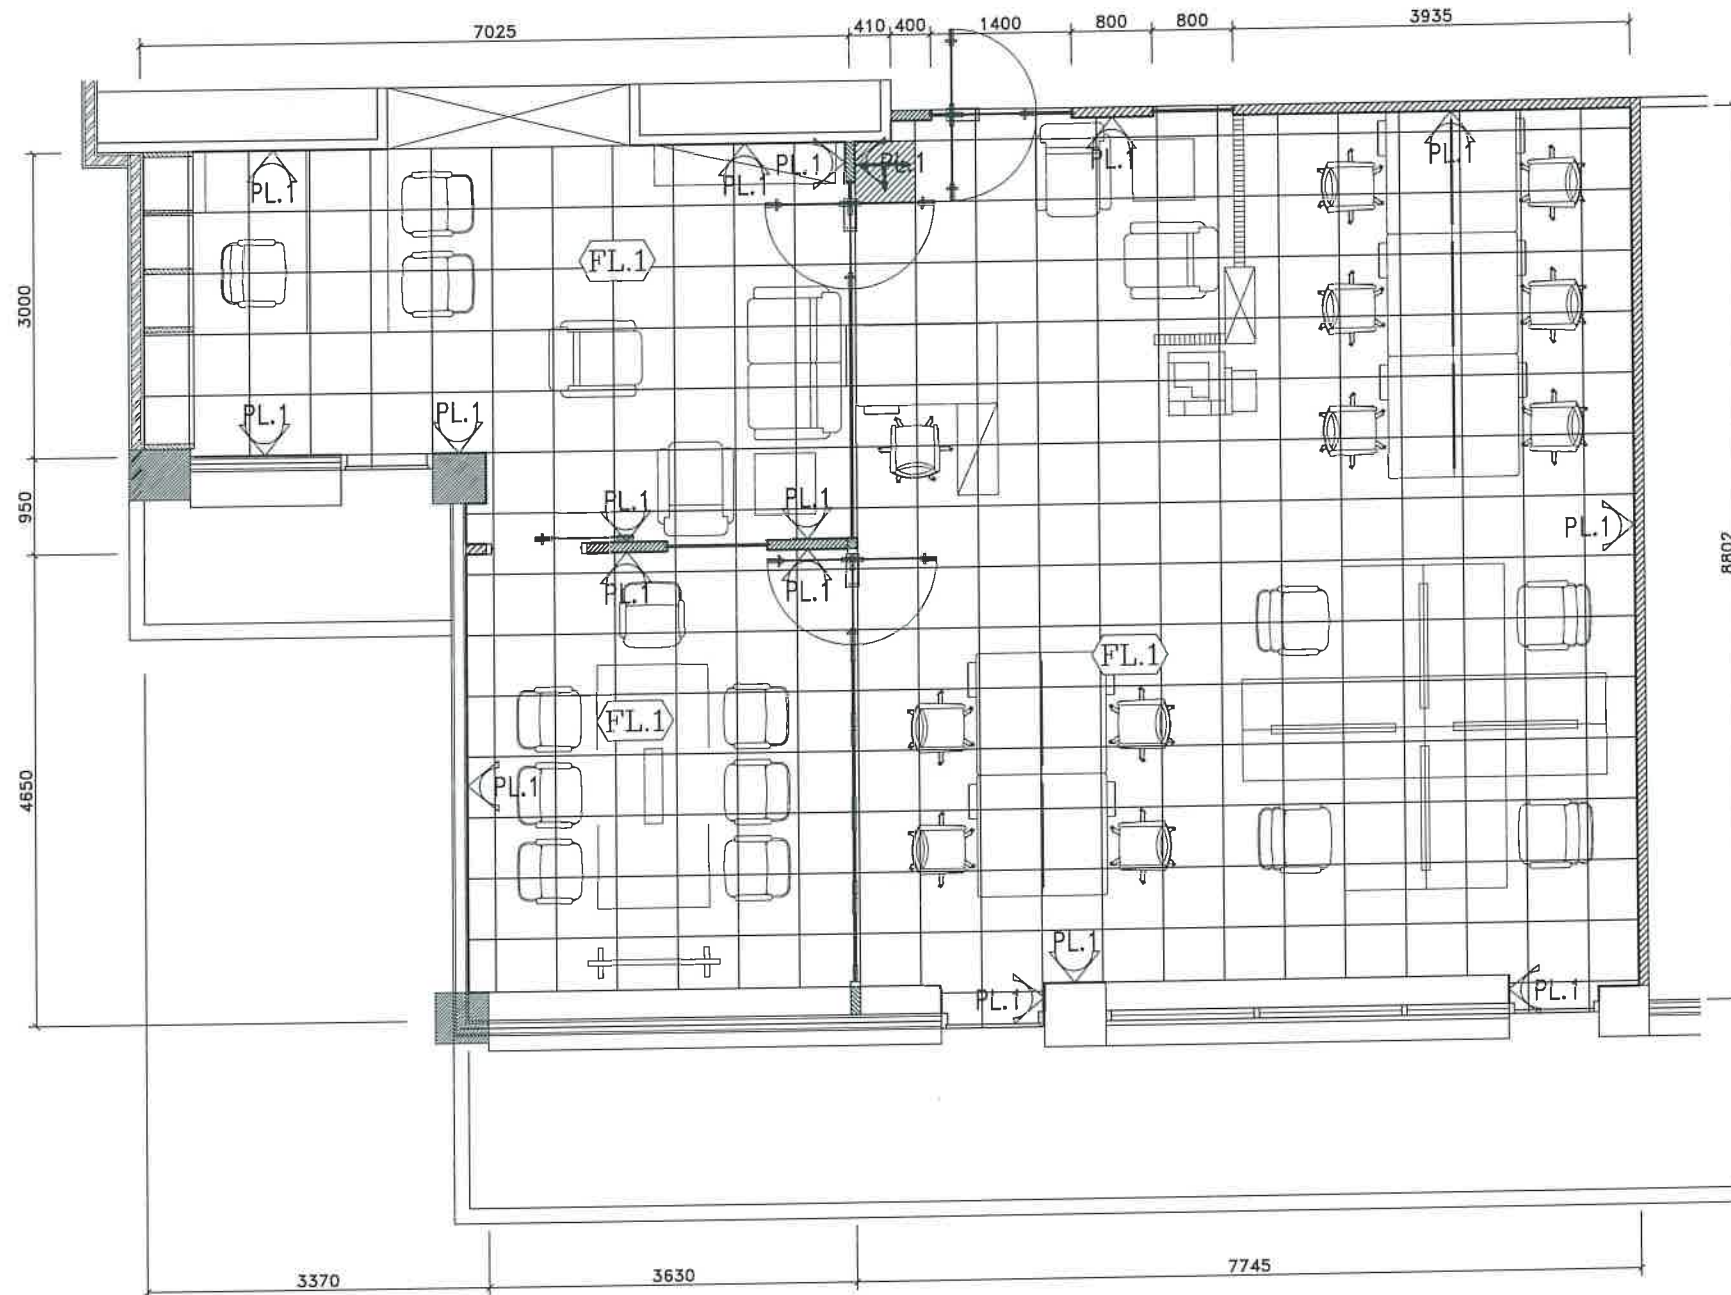

DENAH PEKERJAAN LANTAI
SKALA 1 : 75

NAMA PEKERJAAN

REHABILITASI GEDUNG KANTOR
RUANG KERJA DIREKTUR KKSDA DAN
DIREKTUR PTI

TAHUN ANGGARAN 2024
PEMBERI TUGAS



DISETUJUI

Pejabat Pembuat Komitmen
Program Dukungan Manajemen V

(Signature)
NURPI

NIP. 19850504 200803 1 002

DIPERIKSA TENAGA AHLI PENGAWAS
Sipil/Arsitektur

RUDI SAHUSILAWANE, ST

PENYEDIA JASA KONSTRUKSI



PT. ALTA BANGUN MANDIRI

PENANGGUNG JAWAB

(Signature)
Ir. PAHAL PARDEDE
DIREKTUR UTAMA

PENYUSUN GAMBAR	JABATAN	PARAF	TANGGAL
DIGAMBAR: TRI WIBOWO	DRAFTER		
DIPERIKSA: ERWIN GINANJAR	PELAKSANA		
DIKETAHUI: Ir. PAHAL PARDEDE	PROJECT MANAGER		


JUDUL GAMBAR :

DENAH PEKERJAAN LANTAI

TANGGAL : JULI 2024

SKALA : 1:75 SATUAN : mm

LAYER	KODE KERJA	JML. LMBR	NO. LEMBAR
A3	02-PTI	34	12

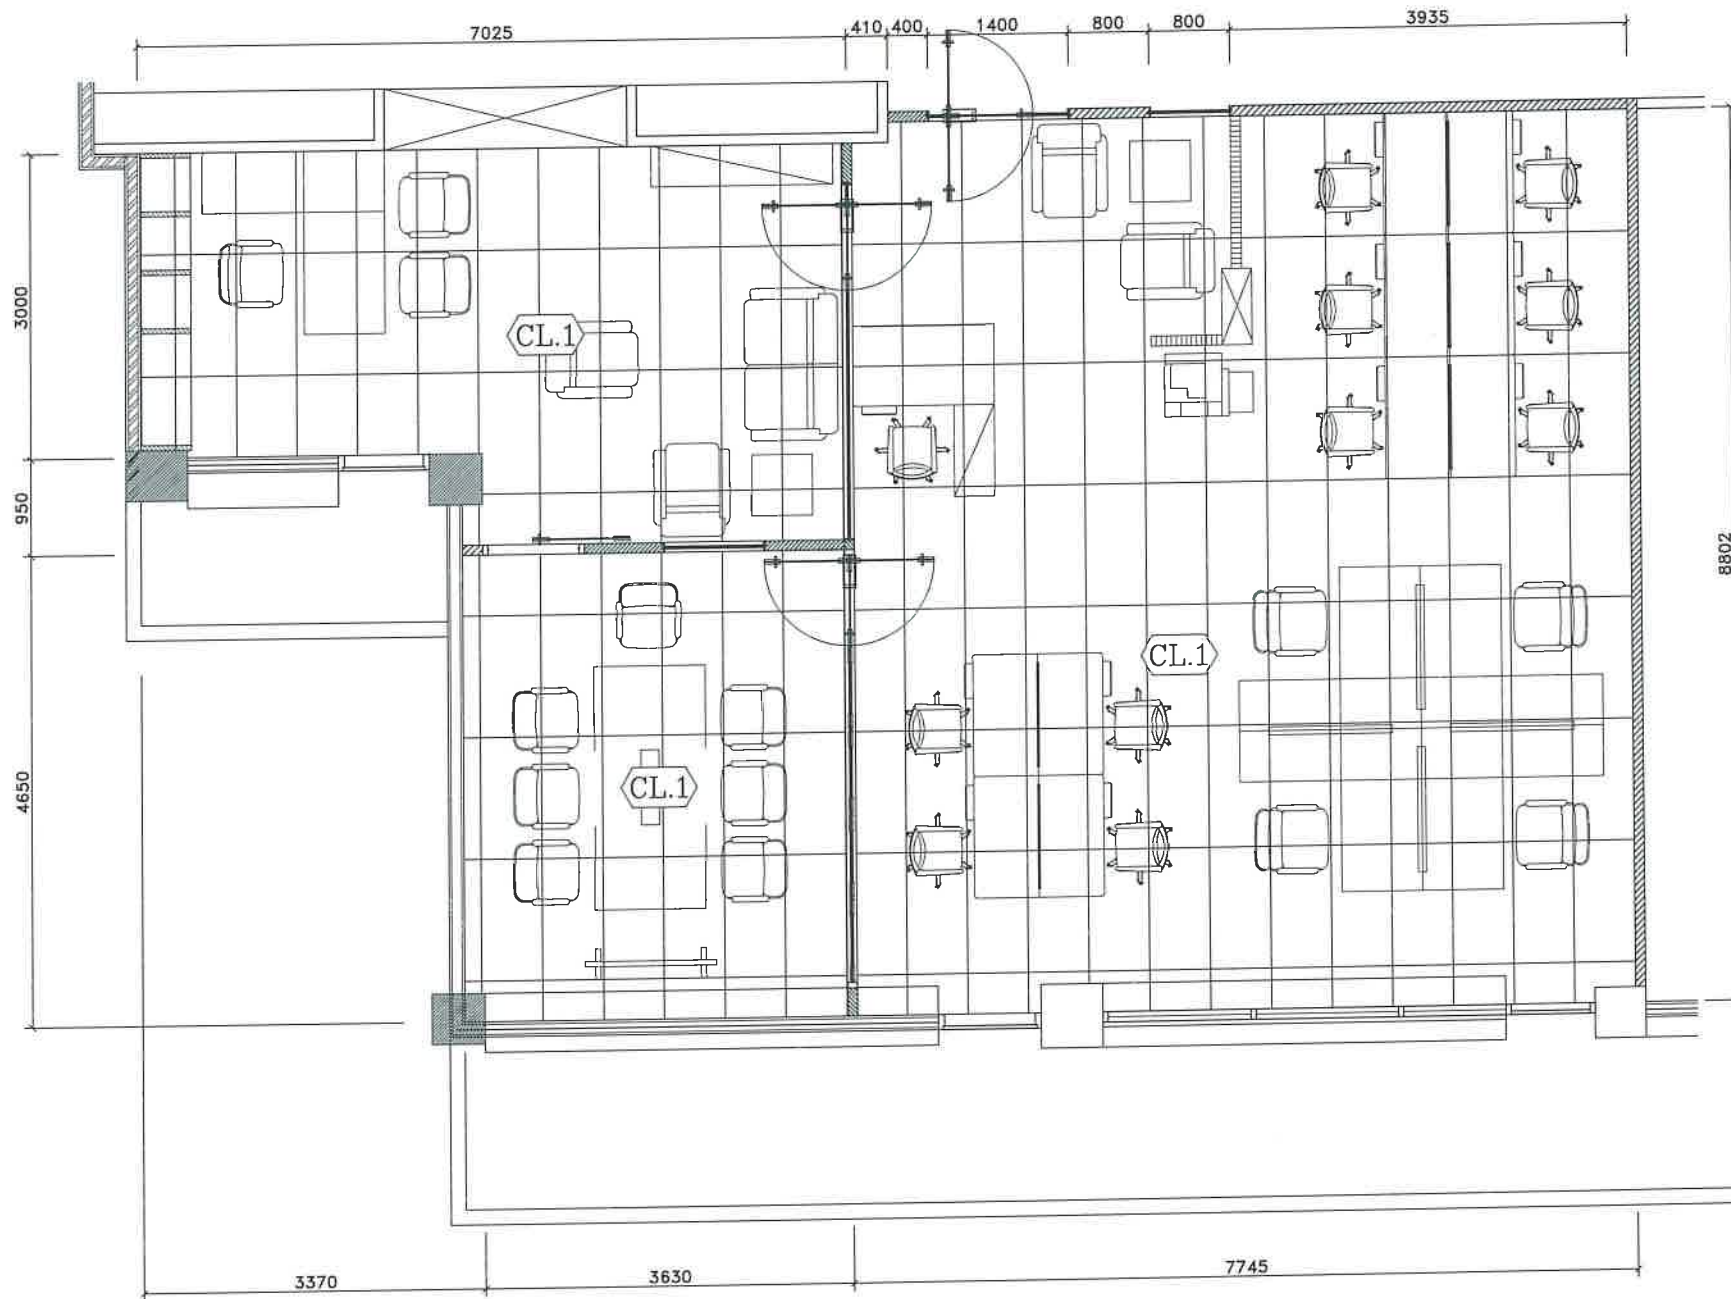


DENAH PEKERJAAN PLAFOND
 SKALA 1 : 75

AS BUILT DRAWING

KETERANGAN/CATATAN

- CL.1 : Plafond Akustik tile 60x120cm bertuk rangka dan suspensirod

NAMA PEKERJAAN

REHABILITASI GEDUNG KANTOR
 RUANG KERJA DIREKTUR KKSDA DAN
 DIREKTUR PTI

TAHUN ANGGARAN 2024
 PEMBERI TUGAS



DISETUJUI

Pejabat Pembuat Komitmen
 Program Dukungan Manajemen V



NURPI

NIP. 19850504 200803 1 002

DIPERIKSA TENAGA AHLI PENGAWAS
 Sipil/Arsitektur

RUDI SAHUSILAWANE, ST

PENYEDIA JASA KONSTRUKSI



PT. ALTA BANGUN MANDIRI

PENANGGUNG JAWAB



Ir. PAHAL PARDEDE
 DIREKTUR UTAMA

PENYUSUN GAMBAR	JABATAN	PARAF	TANGGAL
DIGAMBAR TRI WIBOWO	DRAFTER		
DIPERIKSA ERWIN GINANJAR	PELAKSANA		
DIKETAHUI Ir. PAHAL PARDEDE	PROJECT MANAGER		

JUDUL GAMBAR :

DENAH PEKERJAAN PLAFOND

TANGGAL : JULI 2024

SKALA : 1:75 SATUAN : mm

LAYER KODE KERJA JML. LMBR NO. LEMBAR

A3	02-PTI	34	13
----	--------	----	----

AS BUILT DRAWING

KETERANGAN/CATATAN

* W.1 : Dinding Finish Cat Interior

NAMA PEKERJAAN

REHABILITASI GEDUNG KANTOR
RUANG KERJA DIREKTUR KKSDA DAN
DIREKTUR PTI

TAHUN ANGGARAN 2024
PEMBERI TUGAS



DISETUJUI

Pejabat Pembuat Komitmen
Program Dukungan Manajemen V

(Signature)

NURPI

NIP. 19850504 200803 1 002

DIPERIKSA TENAGA AHLI PENGAWAS
Sipil/Arsitektur

RUDI SAHUSILAWANE, ST

PENYEDIA JASA KONSTRUKSI



PT. ALTA BANGUN MANDIRI

PENANGGUNG JAWAB

(Signature)
Ir. PAHAL PARDEDE
DIREKTUR UTAMA

PENYUSUN GAMBAR	JABATAN	PARAF	TANGGAL
DIGAMBAR : TRI WIBOWO	DRAFTER		
DIPERIKSA : ERWIN GINANJAR	PELAKSANA		
DIKETAHUI : Ir. PAHAL PARDEDE	PROJECT MANAGER		


JUDUL GAMBAR :

- * POTONGAN - A
- * POTONGAN - B


TANGGAL : JULI 2024

SKALA : 1 : 50 SATUAN : mm

LAYER	KODE KERJA	JML. LMBR	NO. LEMBAR
A3	ARS	34	14

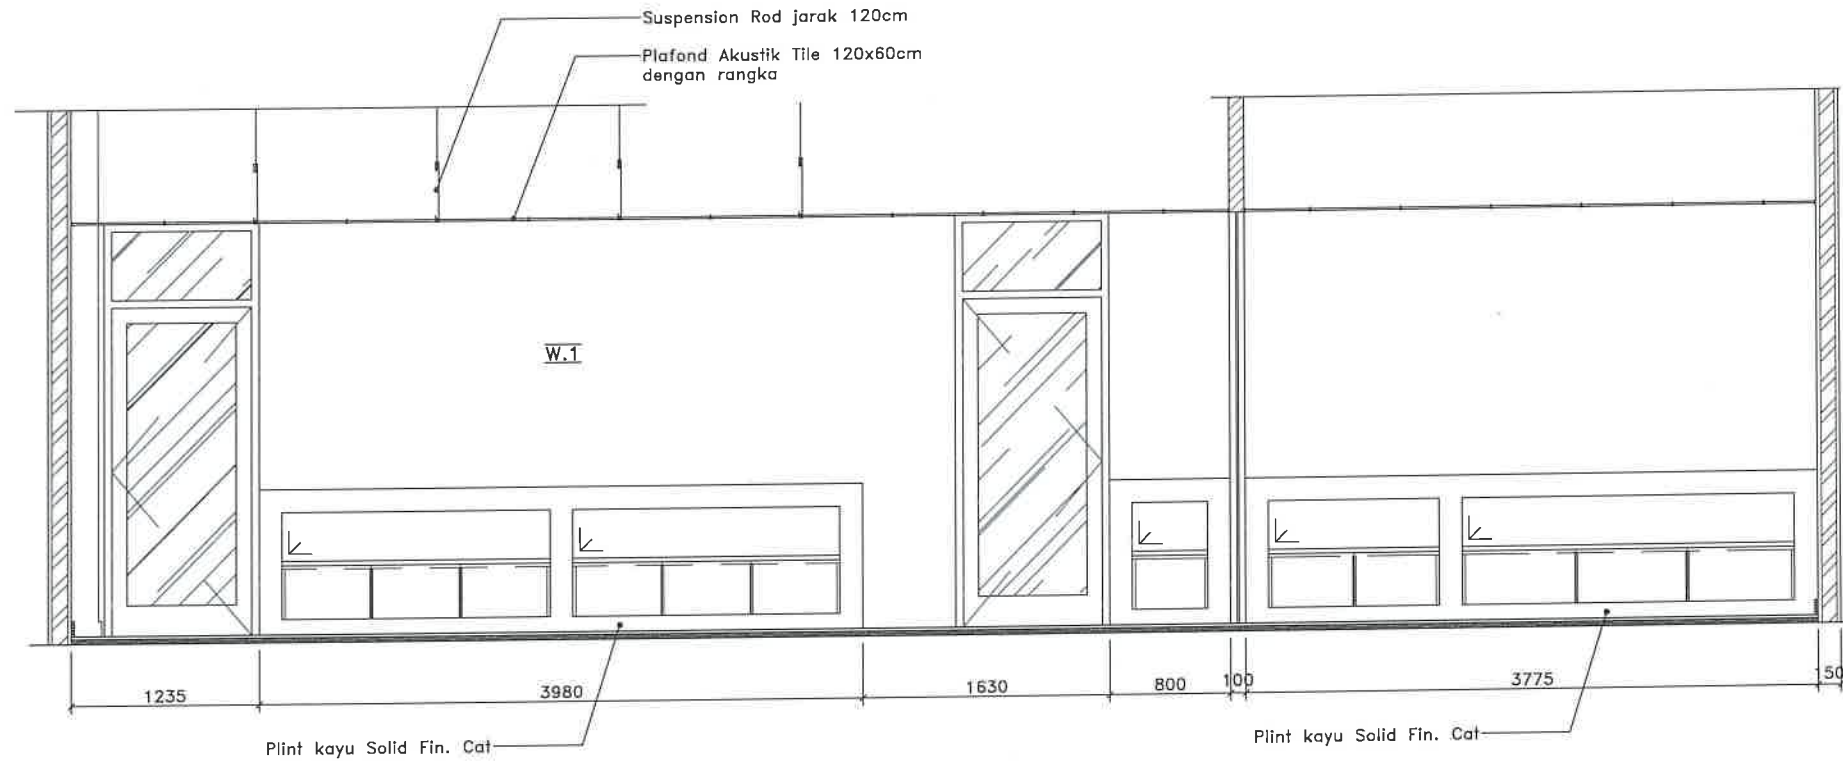

POTONGAN - A
SKALA 1 : 50

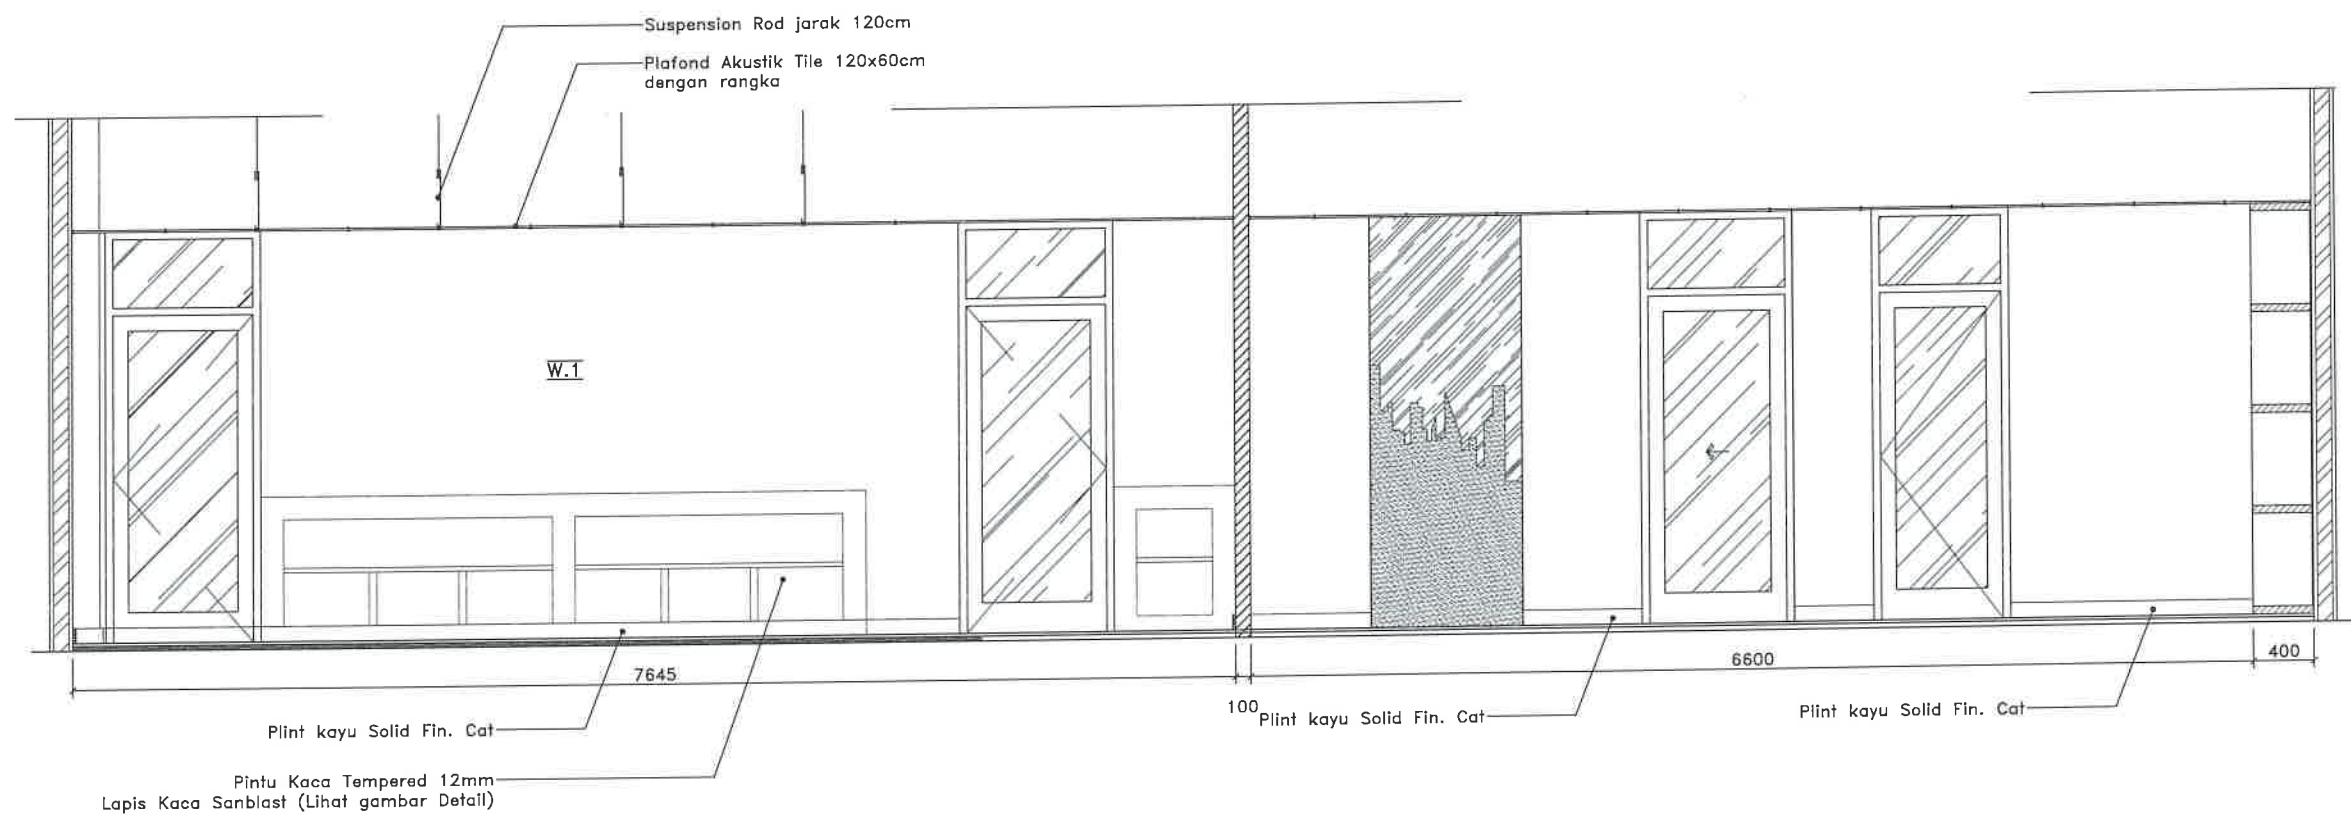

POTONGAN - B
SKALA 1 : 50

AS BUILT DRAWING

KETERANGAN/CATATAN

* W.1 : Dinding Finish Cat Interior

NAMA PEKERJAAN

REHABILITASI GEDUNG KANTOR
RUANG KERJA DIREKTUR KKSDA DAN
DIREKTUR PTI

TAHUN ANGGARAN 2024
PEMBERI TUGAS



DISETUJUI

Pejabat Pembuat Komitmen
Program Dukungan Manajemen V

NURPI

NIP. 19850504 200803 1 002

DIPERIKSA TENAGA AHLI PENGAWAS

Sipil/Arsitektur

RUDI SAHUSILAWANE, ST

PENYEDIA JASA KONSTRUKSI



PT. ALTA BANGUN MANDIRI

PENANGGUNG JAWAB

Ir. PAHAL PARDEDE
DIREKTUR UTAMA

PENYUSUN GAMBAR	JABATAN	PARAF	TANGGAL
ERWINGAMBAR : TRI WIBOWO	DRAFTER		
DIPERIKSA : ERWIN GINANJAR	PELAKSANA		
DIKETAHUI : Ir. PAHAL PARDEDE	PROJECT MANAGER		

JUDUL GAMBAR :


* POTONGAN - C

TANGGAL : JULI 2024

SKALA : 1 : 50 SATUAN : mm

LAYER KODE KERJA JML. LMBR NO. LEMBAR

A3 ARS 34 15

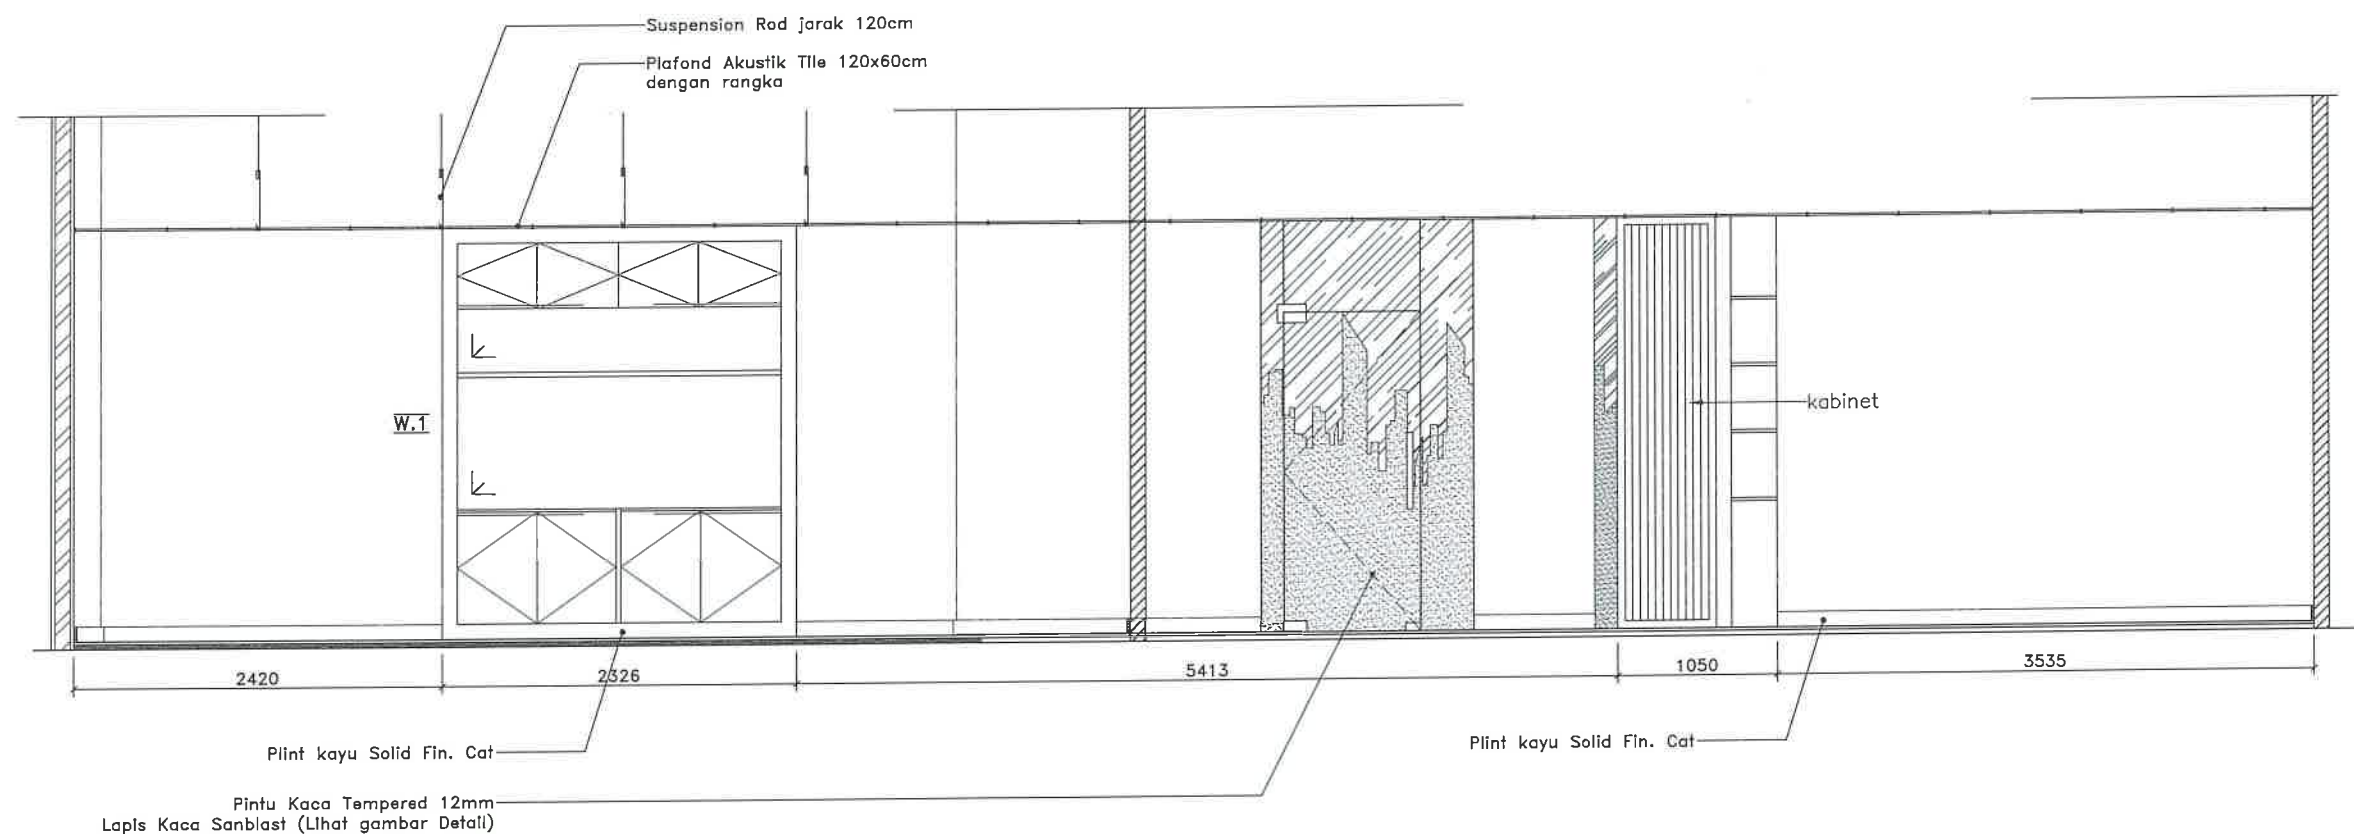

POTONGAN - C
SKALA 1 : 50

AS BUILT DRAWING

KETERANGAN/CATATAN

* W.1 : Dinding Finish Cat Interior

NAMA PEKERJAAN

REHABILITASI GEDUNG KANTOR
RUANG KERJA DIREKTUR KKSDA DAN
DIREKTUR PTI

TAHUN ANGGARAN 2024

PEMBERI TUGAS



**Kementerian PPN/
Bappenas**
JL. TAMAN SUROPATI No 2, MENTENG, JAKARTA PUSAT

DISETUJUI

Pejabat Pembuat Komitmen
Program Dukungan Manajemen V

NURPI
NIP. 19850504 200803 1 002

DIPERIKSA TENAGA AHLI PENGAWAS
Sipil/Arsitektur

RUDI SAHUSILAWANE, ST

PENYEDIA JASA KONSTRUKSI



PT. ALTA BANGUN MANDIRI

PENANGGUNG JAWAB

Ir. PAHAL PARDEDE
DIREKTUR UTAMA

PENYUSUN GAMBAR	JABATAN	PARAF	TANGGAL
DIGAMBAR: TRI WIBOWO	DRAFTER		
DIPERIKSA: ERWIN GINANIAR	PELAKSANA		
DIKETAHUI: Ir. PAHAL PARDEDE	PROJECT MANAGER		


JUDUL GAMBAR :

- * POTONGAN - 1
- * POTONGAN - 2


TANGGAL : JULI 2024

SKALA : 1 : 50 SATUAN : mm

LAYER	KODE KERJA	JML. LMBR	NO. LEMBAR
A3	ARS	34	16

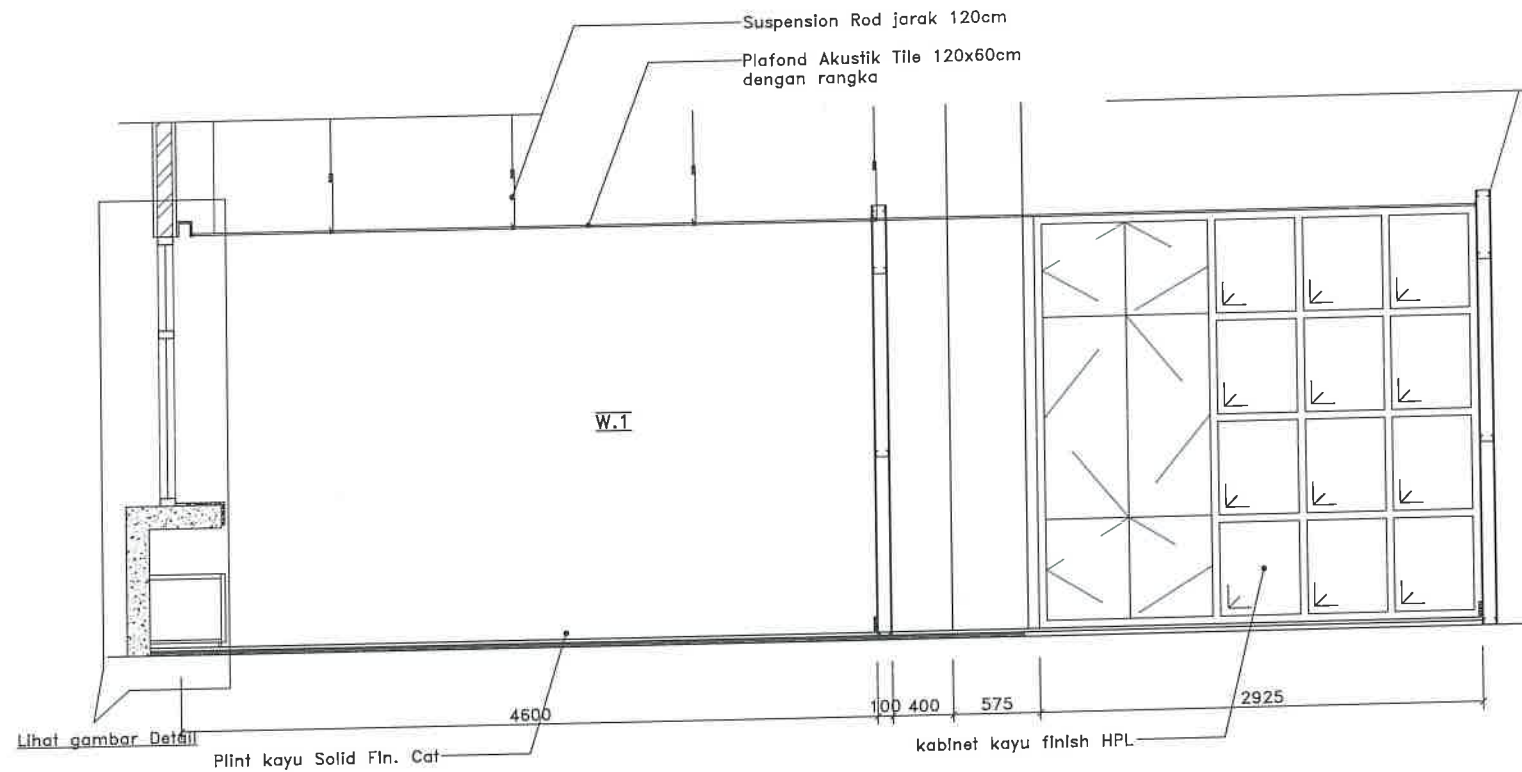

POTONGAN - 1
SKALA 1 : 50

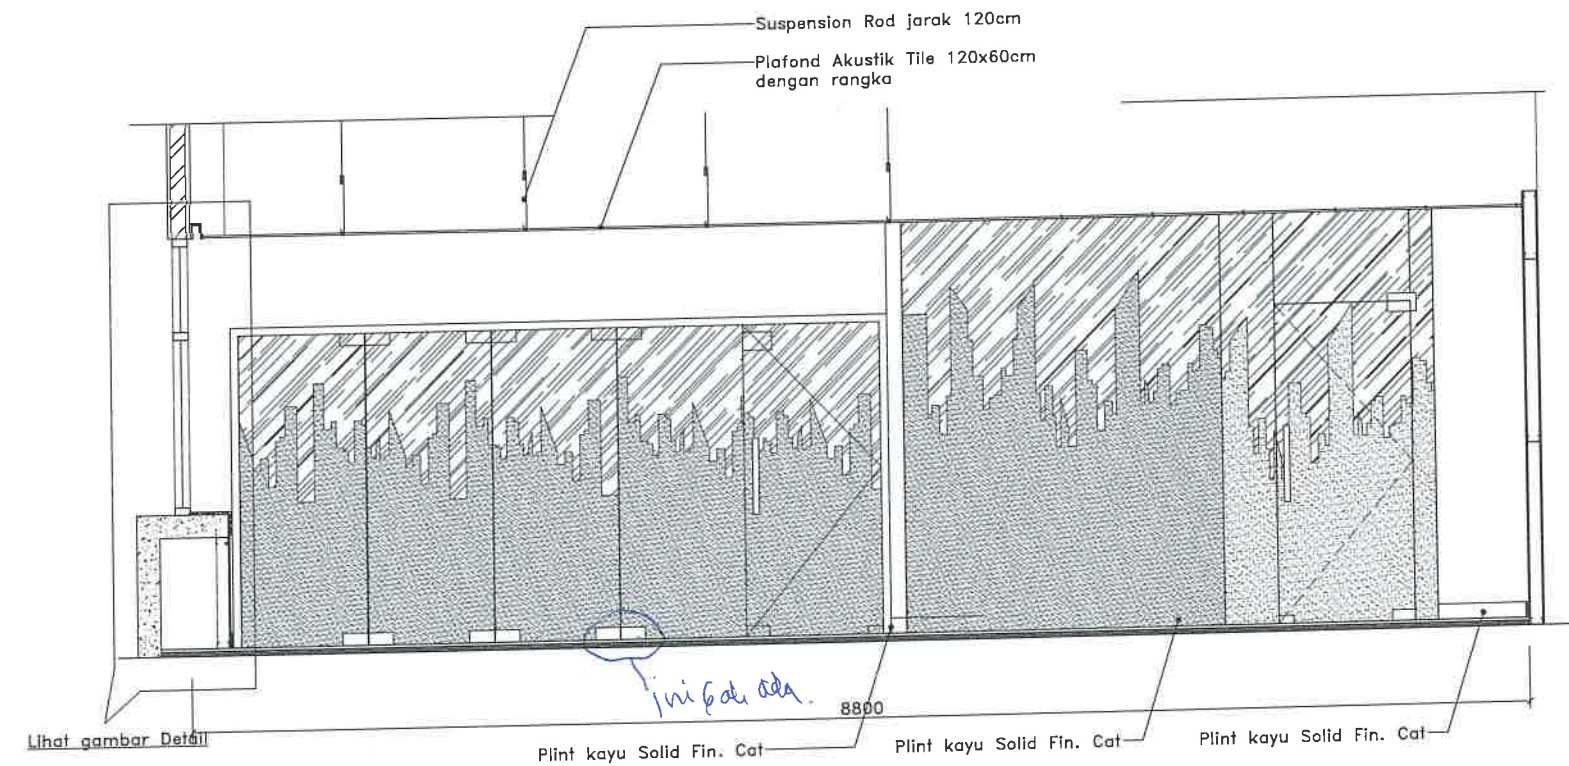

POTONGAN - 2
SKALA 1 : 50

AS BUILT DRAWING

KETERANGAN/CATATAN


NAMA PEKERJAAN
**REHABILITASI GEDUNG KANTOR
 RUANG KERJA DIREKTUR KKSDA DAN
 DIREKTUR PTI**

TAHUN ANGGARAN 2024
 PEMBERI TUGAS



DISETUJUI

Pejabat Pembuat Komitmen
 Program Dukungan Manajemen V

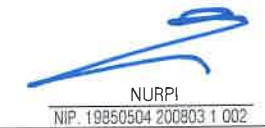

NURPI
 NIP. 19850504 200803 1 002
 DIPERIKSA TENAGA AHLI PENGAWAS
 Sipil/Arsitektur

RUDI SAHUSILAWANE, ST
 PENYEDIA JASA KONSTRUKSI



PT. ALTA BANGUN MANDIRI
 PENANGGUNG JAWAB



Ir. PAHALA PARDEDE
 DIREKTUR UTAMA

PENYUSUN GAMBAR	JABATAN	PARAF	TANGGAL
DIGAMBAR : TRI WIBOWO	DRAFTER		
DIPERIKSA : ERWIN GINANJAR	PELAKSANA		
DIKETAHUI : Ir. PAHALA PARDEDE	PROJECT MANAGER		


JUDUL GAMBAR :
 DETAIL KABINET PARAPET BUILT-IN

TANGGAL : JULI 2024



SKALA : 1:25 SATUAN : mm

LAYER KODE KERJA JML. LMBR NO. LEMBAR



A3 02-PTI 34 17

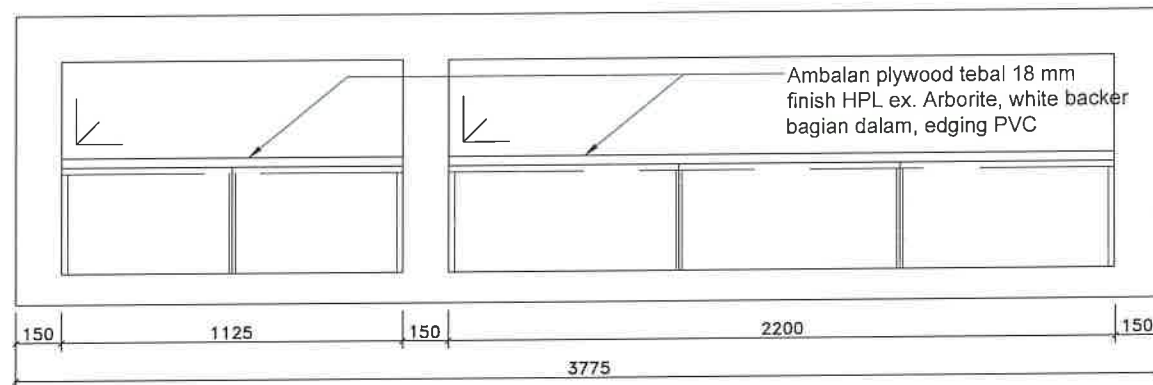


01 TAMPAK 1
 SKALA 1 : 25

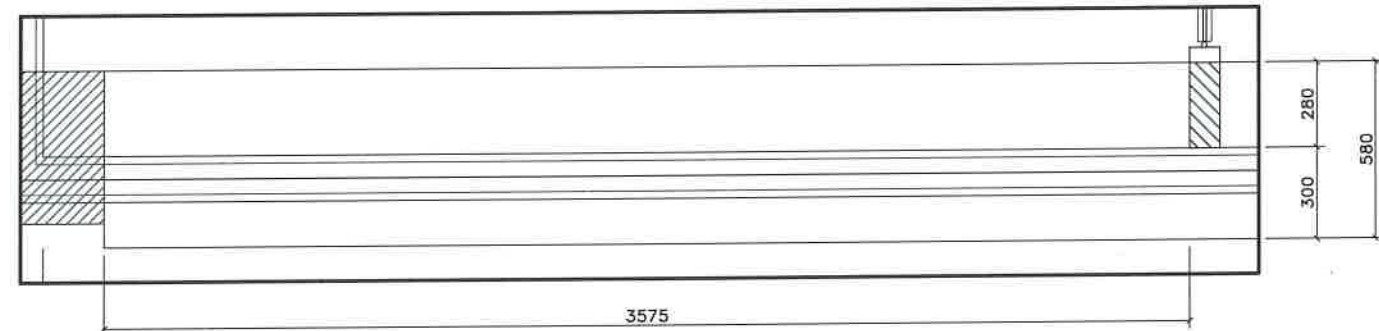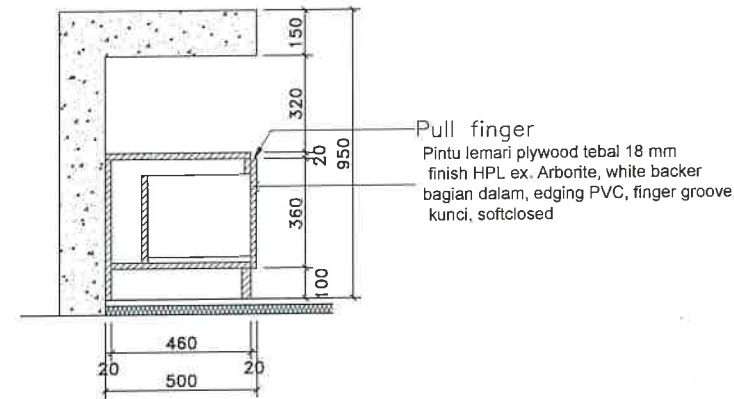



01 DENAH KABINET PARAPET 3
 SKALA 1 : 25

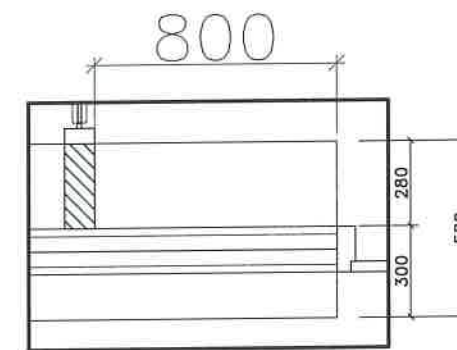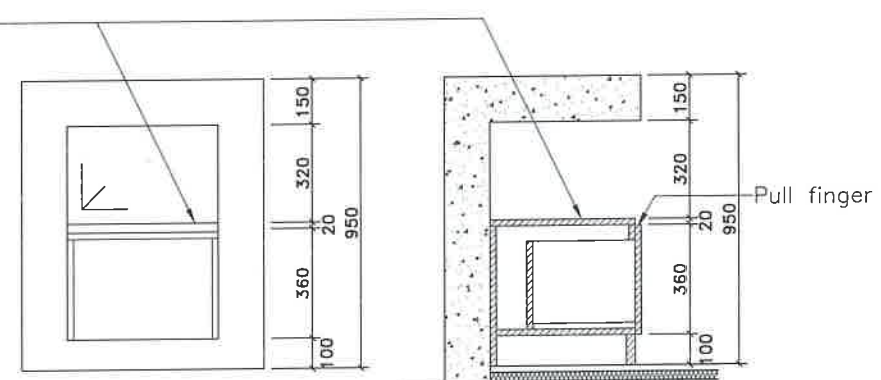

01 DENAH KABINET PARAPET 3
 SKALA 1 : 25

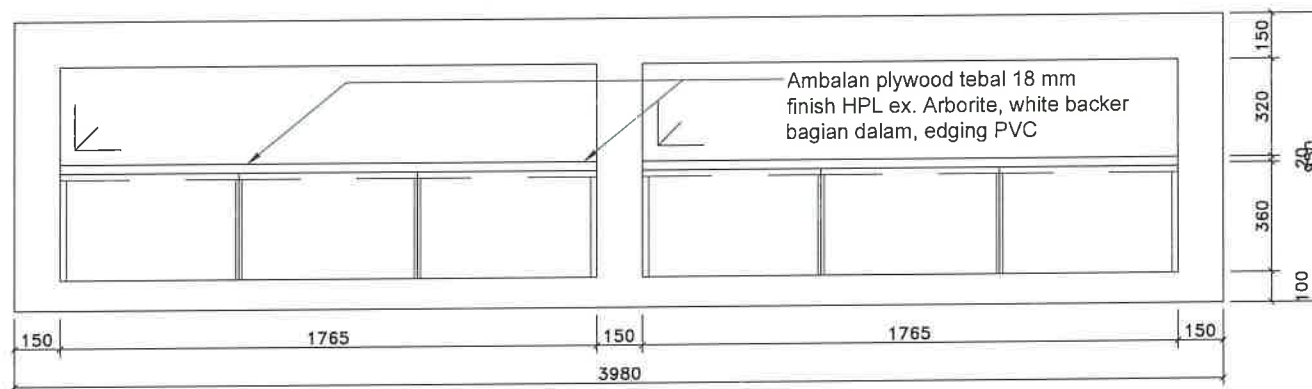

01 TAMPAK 1
 SKALA 1 : 25

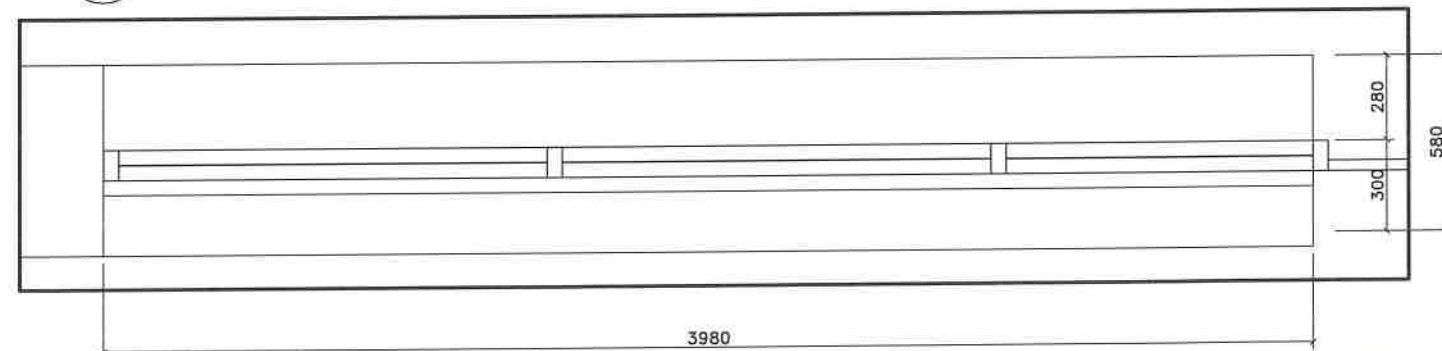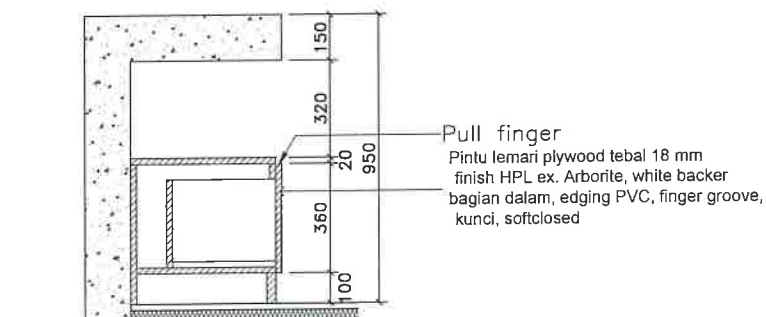

01 DENAH KABINET PARAPET 1
 SKALA 1 : 25

AS BUILT DRAWING

KETERANGAN/CATATAN

NAMA PEKERJAAN

REHABILITASI GEDUNG KANTOR
RUANG KERJA DIREKTUR KKSDA DAN
DIREKTUR PTI

TAHUN ANGGARAN 2024

PEMBERI TUGAS



DISETUJUI

Pejabat Pembuat Komitmen
Program Dukungan Manajemen V

(Signature)
NURPI
NIP. 19850504 200803 1 002

DIPERIKSA TENAGA AHLI PENGAWAS
Sipil/Arsitektur

RUDI SAHUSILAWANE, ST

PENYEDIA JASA KONSTRUKSI



PT. ALTA BANGUN MANDIRI

PENANGGUNG JAWAB

(Signature)
Ir. PAHAL PARDEDE
DIREKTUR UTAMA

PENYUSUN GAMBAR	JABATAN	PARAF	TANGGAL
DIGAMBAR : TRI WIBOWO	DRAFTER		
DIPERIKSA : ERWIN GINANJAR	PELAKSANA		
DIKETAHUI : Ir. PAHAL PARDEDE	PROJECT MANAGER		


JUDUL GAMBAR :
* DETAIL KABINET PENYEKAT KISI-KISI

TANGGAL : JULI 2024

SKALA : 1:25 SATUAN : mm


LAYER	KODE KERJA	JML. LMBR	NO. LEMBAR
A3	02-PTI	34	18

A3 02-PTI 34 18

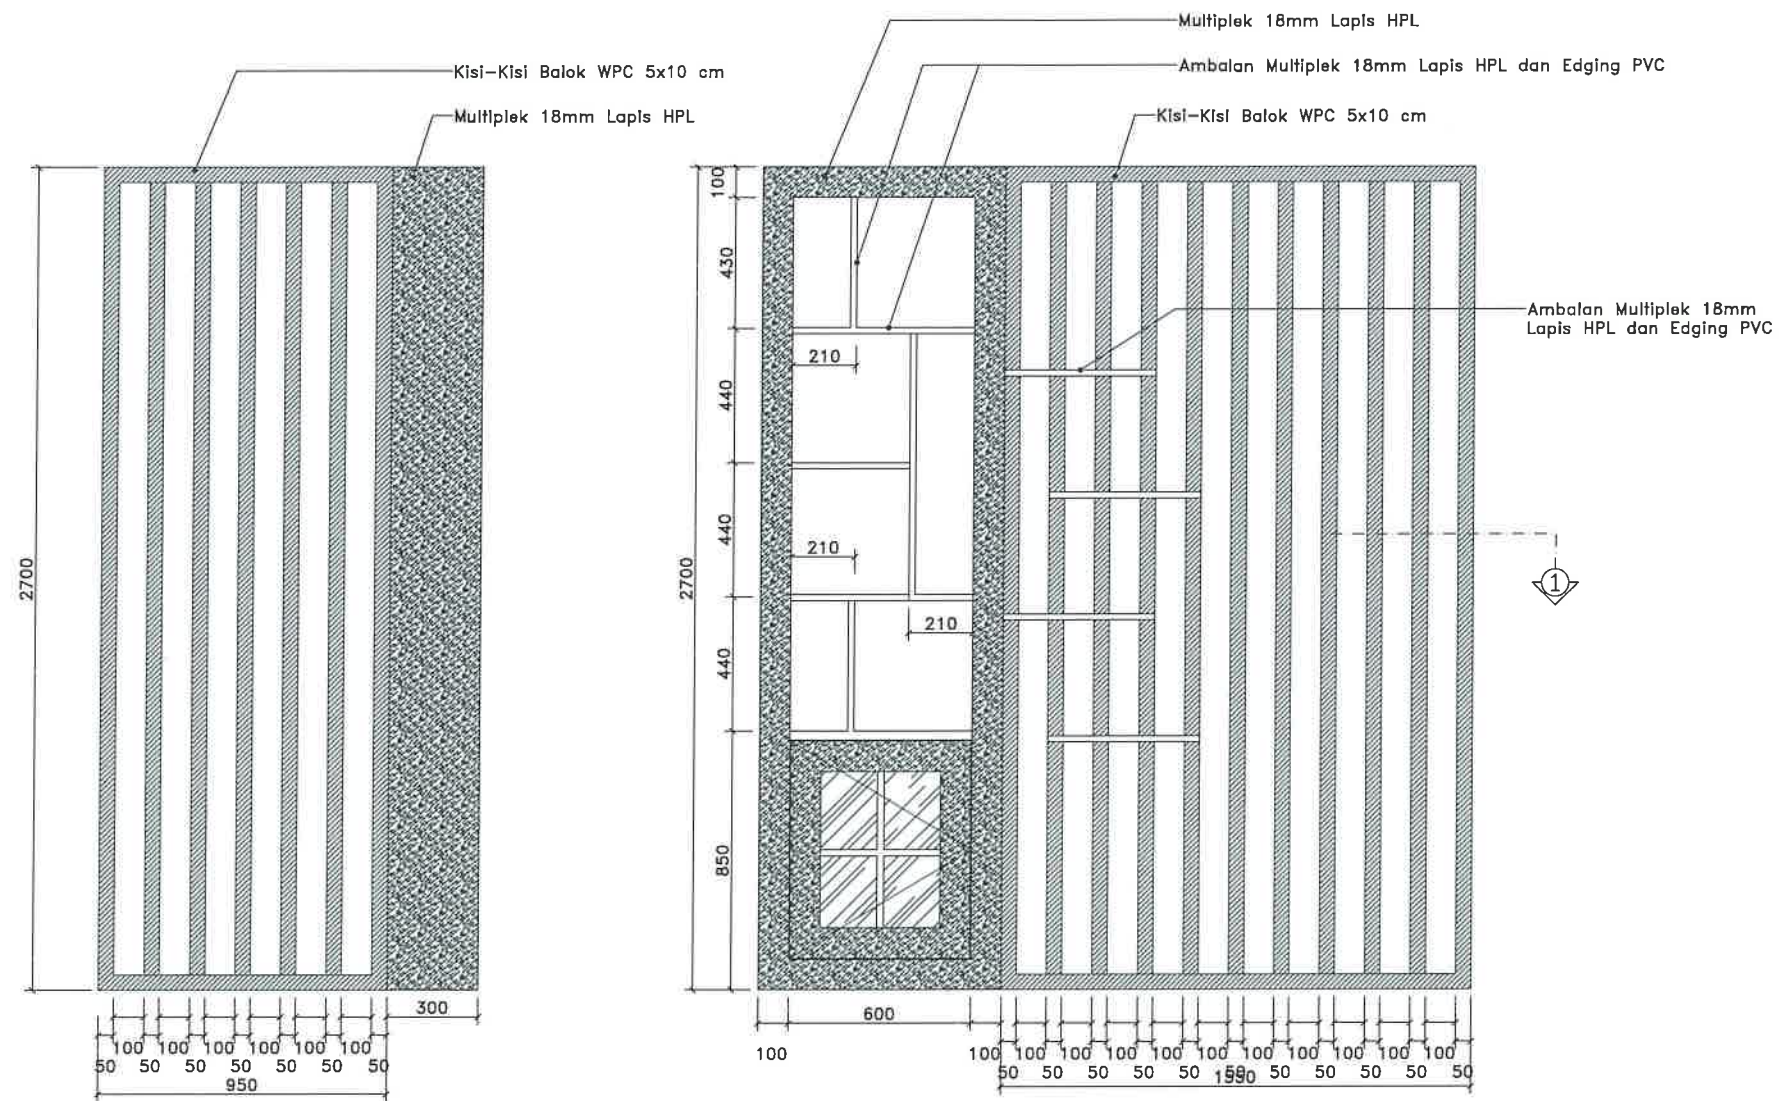

TAMPAK - B
SKALA 1 : 25



TAMPAK - A
SKALA 1 : 25

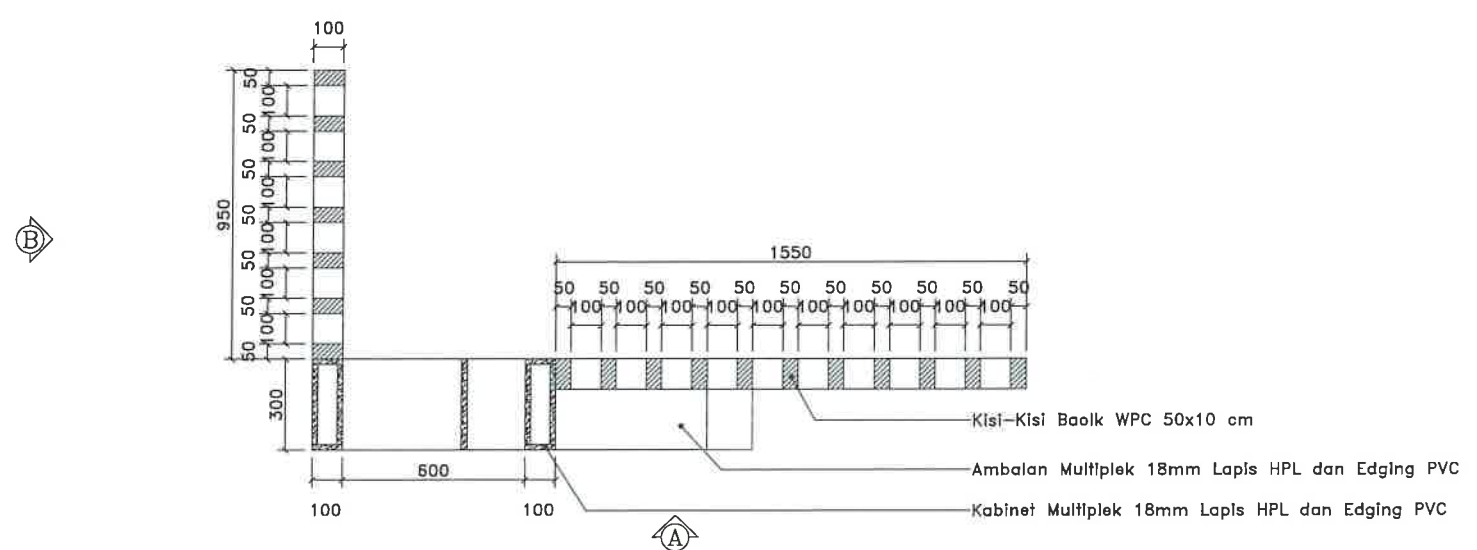


POTONGAN - 1
SKALA 1 : 25

AS BUILT DRAWING

KETERANGAN/CATATAN

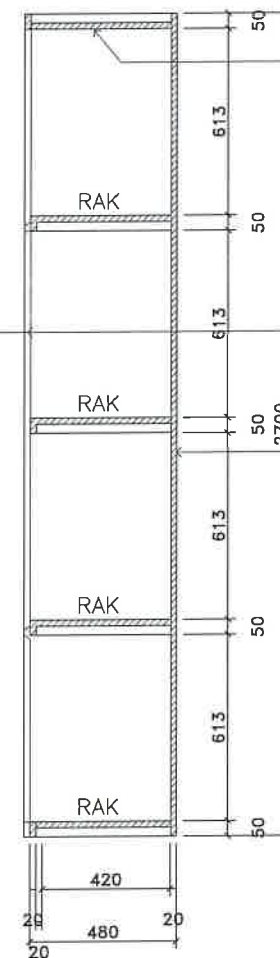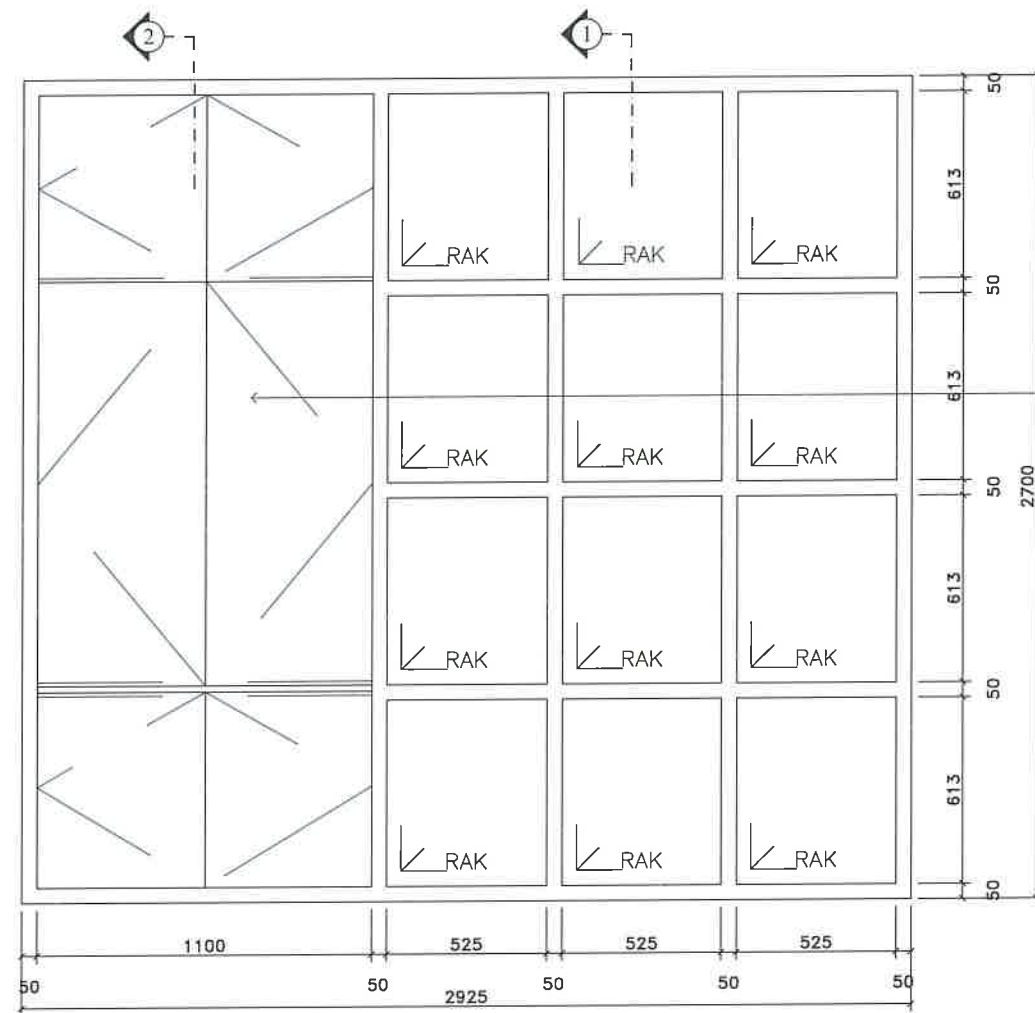

- Plywood tebal 18 mm finish HPL ex. Arborite, white backer bagian dalam, edging PVC
- Ambalan plywood tebal 18 mm finish HPL ex. Arborite, white backer bagian dalam, edging PVC
- Gantungan Baju
- Pintu lemari plywood tebal 18 mm finish HPL ex. Arborite, white backer bagian dalam, edging PVC, finger groove, kunci, softclosed
- Sisi belakang plywood tebal 18 mm finish HPL ex. Arborite, edging PVC
- Ambalan plywood tebal 18 mm finish HPL ex. Arborite, white backer bagian dalam, edging PVC
- Ambalan plywood tebal 18 mm finish HPL ex. Arborite, white backer bagian dalam, edging PVC

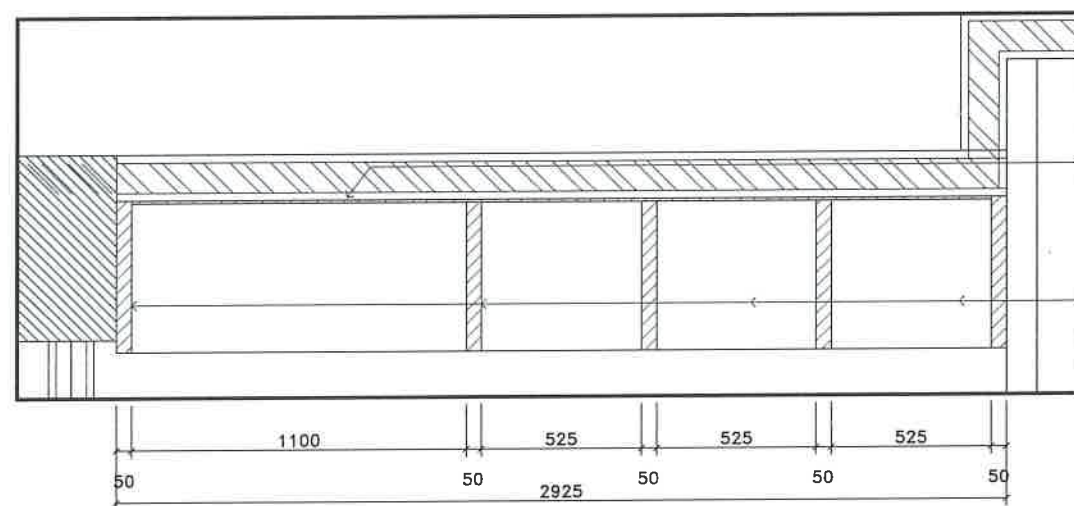

- Sisi belakang plywood tebal 18 mm finish HPL ex. Arborite, edging PVC
- Rangka plywood tebal 15 mm (2 lapis) finish HPL ex. Arborite, white backer bagian dalam, edging PVC

NAMA PEKERJAAN
**REHABILITASI GEDUNG KANTOR
 RUANG KERJA DIREKTUR KKSDA DAN
 DIREKTUR PTI**

TAHUN ANGGARAN 2024
 PEMBERI TUGAS



DISETUJUI

Pejabat Pembuat Komitmen
 Program Dukungan Manajemen V

(Signature)
 NURPI
 NIP. 19850504 200803 1 002

DIPERIKSA TENAGA AHLI PENGAWAS
 Sipil/Arsitektur

RUDI SAHUSILAWANE, ST
 PENYEDIA JASA KONSTRUKSI



PT. ALTA BANGUN MANDIRI
 PENANGGUNG JAWAB

(Signature)
 Ir. PAHAL PARDEDE
 DIREKTUR UTAMA

PENYUSUN GAMBAR	JABATAN	PARAF	TANGGAL
DIGAMBAR : TRI WIBOWO	DRAFTER		
DIPERIKSA : ERWIN GINANJAR	PELAKSANA		
DIKETAHUI : Ir. PAHAL PARDEDE	PROJECT MANAGER		

JUDUL GAMBAR :
 * DETAIL LEMARI BUIT-IN

TANGGAL : JULI 2024

SKALA : 1:25 SATUAN : mm

LAYER	KODE KERJA	JML. LMBR	NO. LEMBAR
A3	02-PTI	34	19

AS BUILT DRAWING

*Perhatikan Arah BAKRAN/OTAPAN

NAMA PEKERJAAN
**REHABILITASI GEDUNG KANTOR
 RUANG KERJA DIREKTUR KKSDA DAN
 DIREKTUR PTI**
 TAHUN ANGGARAN 2024
 PEMBERI TUGAS



DISETUJUI
 Pejabat Pembuat Komitmen
 Program Dukungan Manajemen V

(Signature)
 NURPI
 NIP. 19850504 200803 1 002

DIPERIKSA TENAGA AHLI PENGAWAS
 Sipil/Arsitektur

RUDI SAHUSILAWANE, ST
 PENYEDIA JASA KONSTRUKSI



PT. ALTA BANGUN MANDIRI
 PENANGGUNG JAWAB

(Signature)
 Ir. PAHAL PARDEDE
 DIREKTUR UTAMA


PENYUSUN GAMBAR	JABATAN	PARAF	TANGGAL
DIGAMBAR : TRI WIBOWO	DRAFTER		
DIPERIKSA : ERWIN GINANJAR	PELAKSANA		
DIKETAHUI : Ir. PAHAL PARDEDE	PROJECT MANAGER		

JUDUL GAMBAR :
 * DETAIL PINTU SLIDING KACA TEMPERED


TANGGAL : JULI 2024

SKALA : 1:25 SATUAN : mm


LAYER	KODE KERJA	JML. LMBR	NO. LEMBAR
A3	02-PTI	34	20

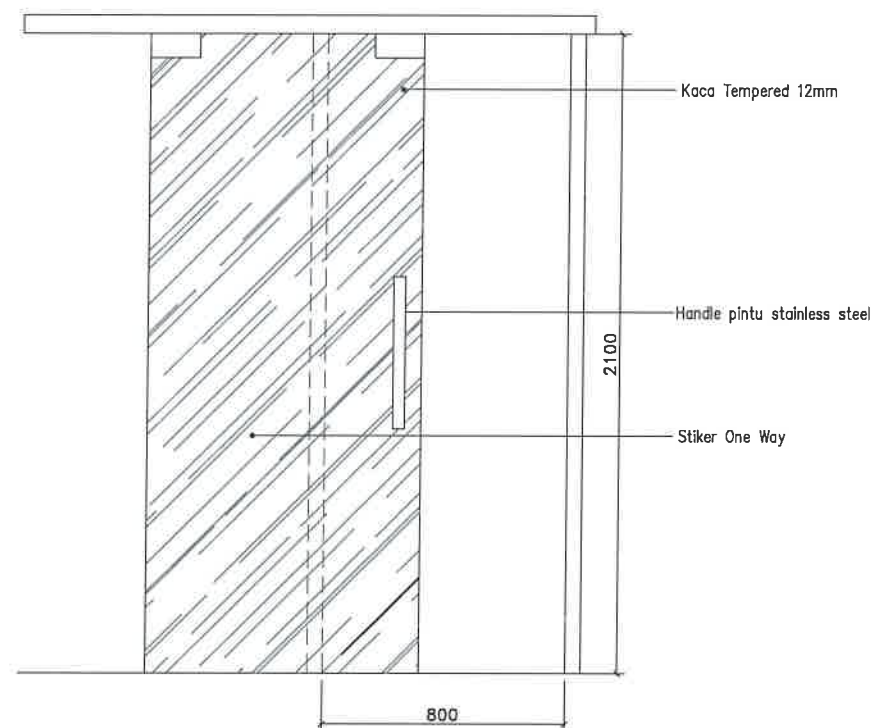

01 TAMPAK DEPAN
 SKALA 1 : 25

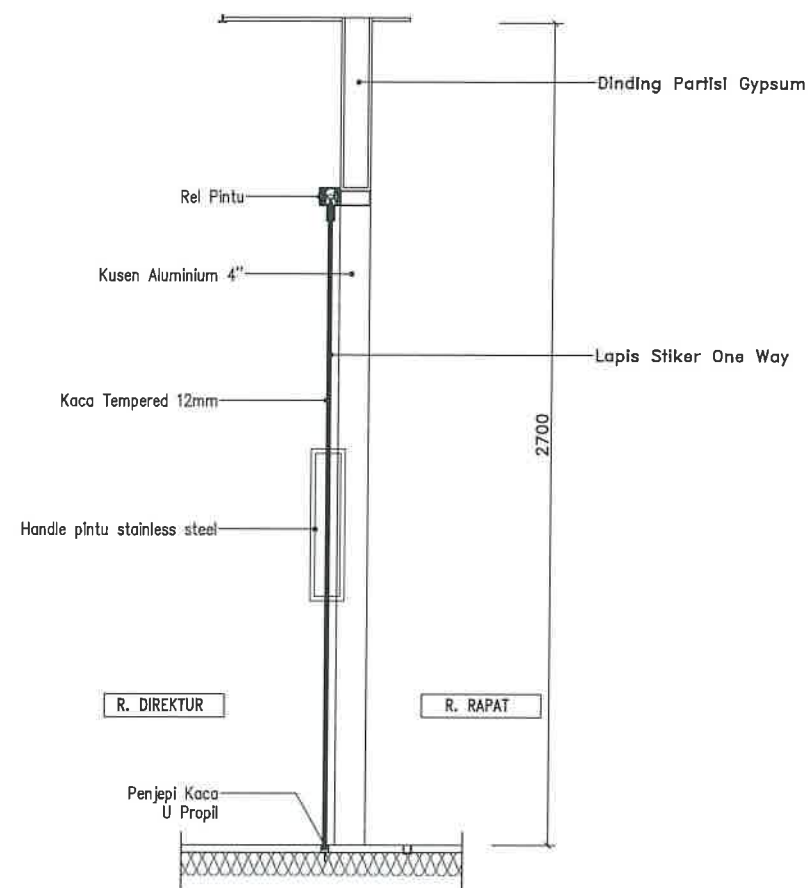

01 POTONGAN - B
 SKALA 1 : 25

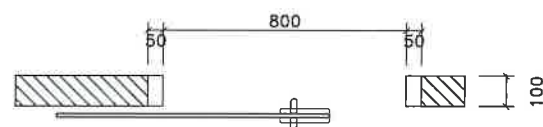

01 DENAH
 SKALA 1 : 25

AS BUILT DRAWING

KETERANGAN/CATATAN

*Perhatikan Arah Bukaannya Pintu

NAMA PEKERJAAN

REHABILITASI GEDUNG KANTOR
RUANG KERJA DIREKTUR KKSDA DAN
DIREKTUR PTI

TAHUN ANGGARAN 2024

PEMBERI TUGAS



DISETUJUI

Pejabat Pembuat Komitmen
Program Dukungan Manajemen V

NURPI

NIP. 19850504 200803 1 002

DIPERIKSA TENAGA AHLI PENGAWAS

Sipil/Arsitektur

RUDI SAHUSILAWANE, ST

PENYEDIA JASA KONSTRUKSI



PT. ALTA BANGUN MANDIRI

PENANGGUNG JAWAB

Ir. PAHAL PARDEDE
DIREKTUR UTAMA


PENYUSUN GAMBAR	JABATAN	PARAF	TANGGAL
DIGAMBAR: TRI WIBOWO	DRAFTER		
DIPERIKSA: ERWIN GINANJAR	PELAKSANA		
DIKETAHUI: Ir. PAHAL PARDEDE	PROJECT MANAGER		

JUDUL GAMBAR :
* DETAIL PARTISI KACA TEMPERED


TANGGAL : JULI 2024

SKALA : 1:25 SATUAN : mm


LAYER	KODE KERJA	JML. LMBR	NO. LEMBAR
A3	02-PTI	34	21

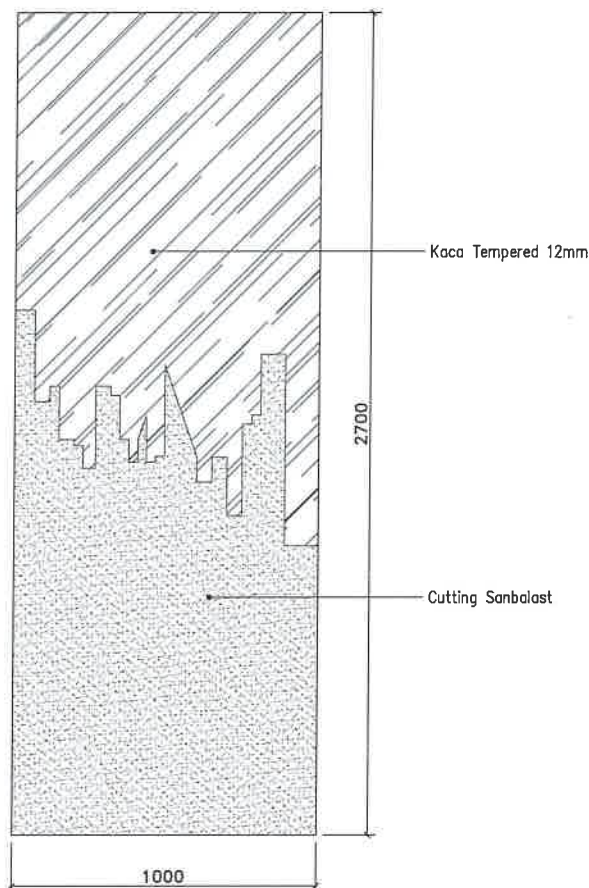

01 TAMPAK DEPAN
SKALA 1 : 25

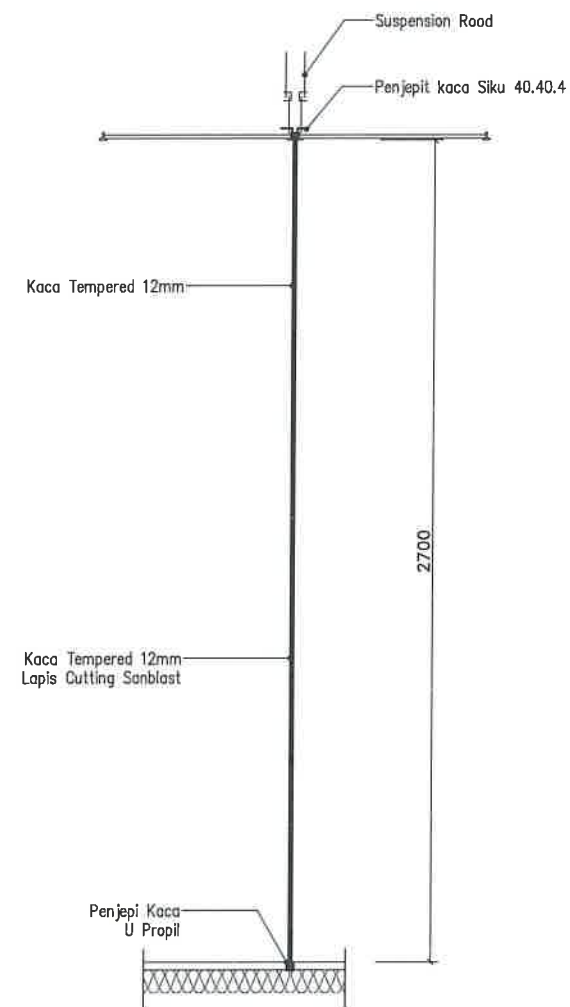

01 POTONGAN - B
SKALA 1 : 25

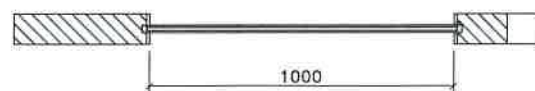

01 DENAH
SKALA 1 : 25

AS BUILT DRAWING

KETERANGAN/CATATAN

* Perhatikan Arah Buka-an Pintu

NAMA PEKERJAAN

REHABILITASI GEDUNG KANTOR
RUANG KERJA DIREKTUR KKSDA DAN
DIREKTUR PTI

TAHUN ANGGARAN 2024

PEMBERI TUGAS



DISETUJUI

Pejabat Pembuat Komitmen
Program Dukungan Manajemen V

(Signature)

NURPI

NIP. 19850504 200803 1 002

DIPERIKSA TENAGA AHLI PENGAWAS

Sipil/Arsitektur

RUDI SAHUSILAWANE, ST

PENYEDIA JASA KONSTRUKSI



PT. ALTA BANGUN MANDIRI

PENANGGUNG JAWAB

(Signature)
Ir. PAHAL PARDEDE
DIREKTUR UTAMA

PENYUSUN GAMBAR	JABATAN	PARAF	TANGGAL
DIGAMBAR : TRI WIBOWO	DRAFTER		
DIPERIKSA : ERWIN GINANJAR	PELAKSANA		
DIKETAHUI : Ir. PAHAL PARDEDE	PROJECT MANAGER		


JUDUL GAMBAR :
* DETAIL PINTU LIPAT KACA TEMPERED

TANGGAL : JULI 2024


SKALA : 1:25 SATUAN : mm

LAYER KODE KERJA JML. LMBR NO. LEMBAR


A3 ARS 34 22

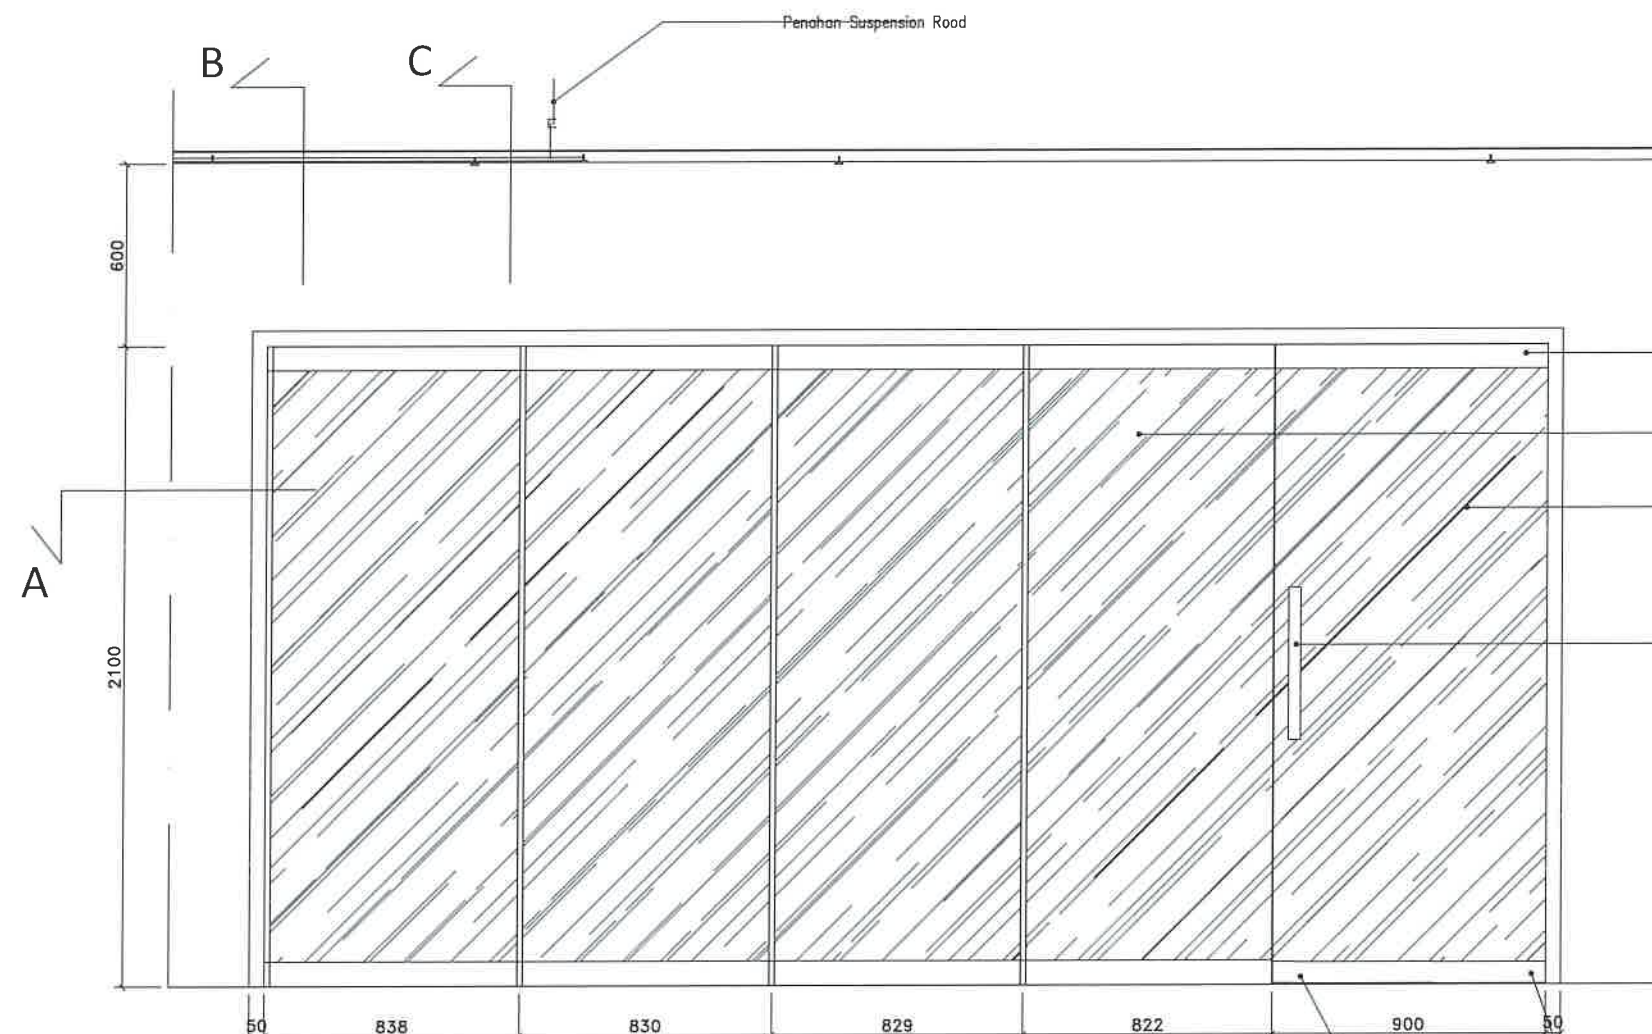


01 TAMPAK DEPAN
SKALA 1 : 25

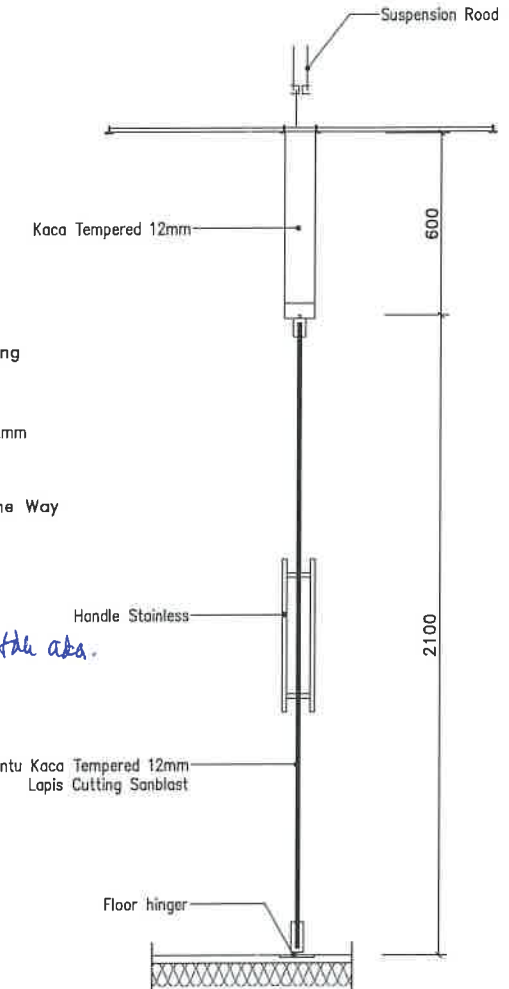

01 POTONGAN - C
SKALA 1 : 25

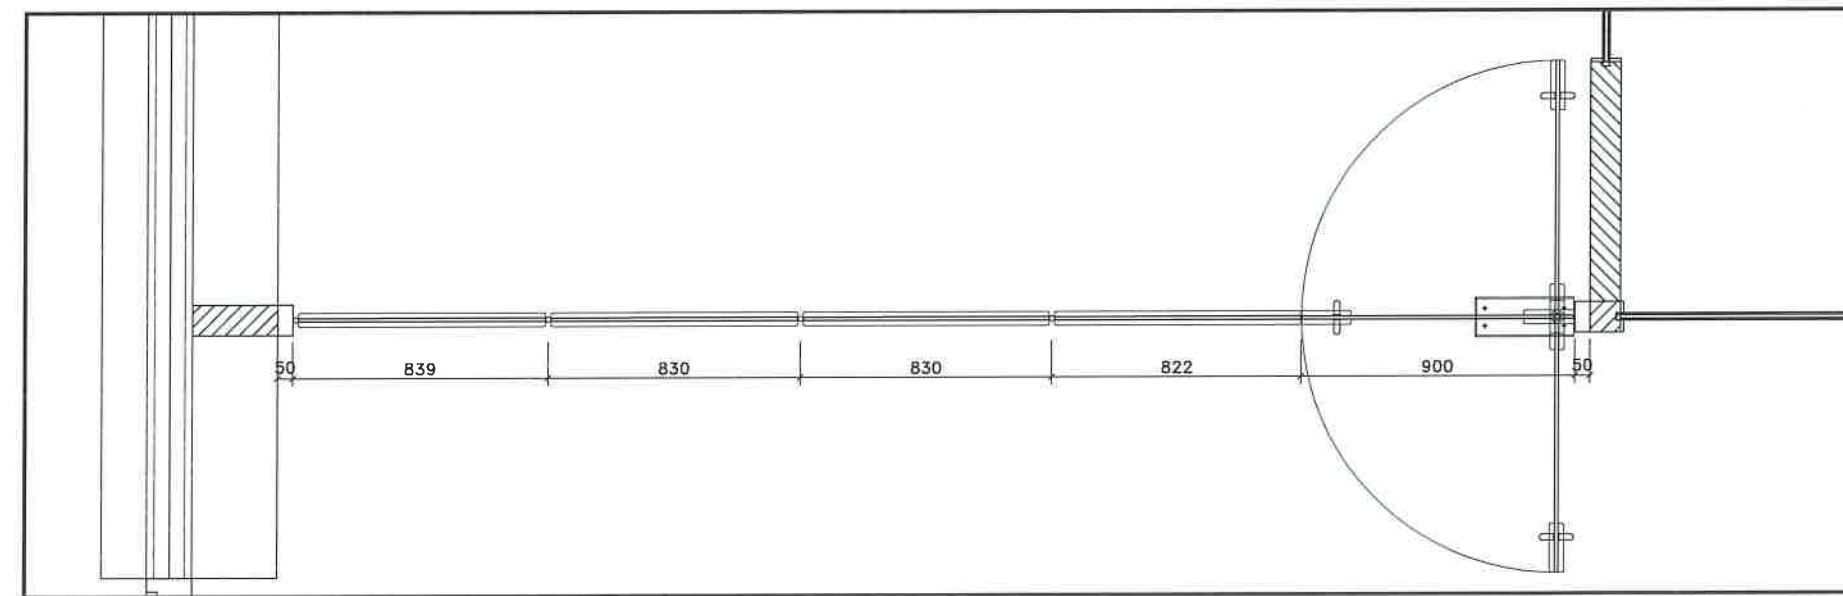

01 POTONGAN - A
SKALA 1 : 25

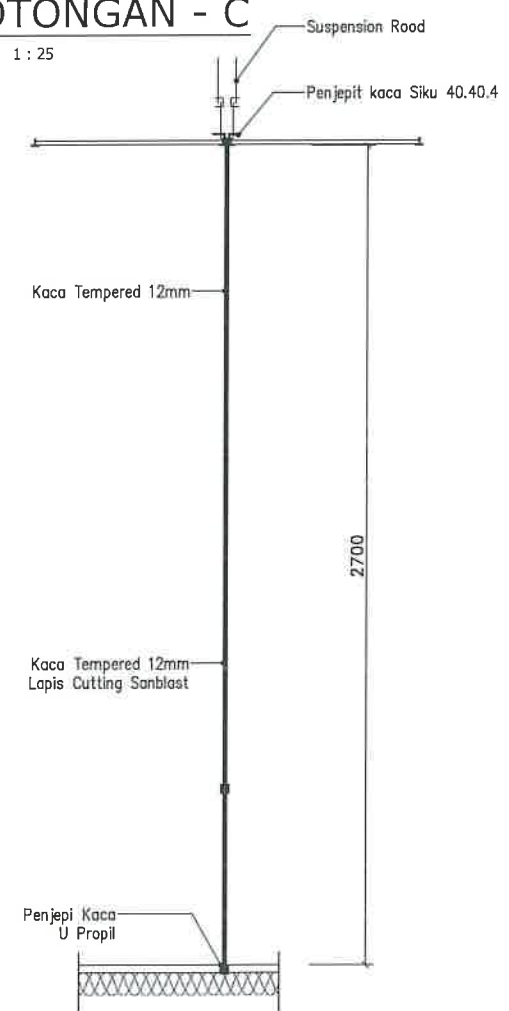

01 POTONGAN - B
SKALA 1 : 25

AS BUILT DRAWING

KETERANGAN/CATATAN

* Perhatikan Arah Bukaannya Pintu

NAMA PEKERJAAN

REHABILITASI GEDUNG KANTOR
RUANG KERJA DIREKTUR KKSDA DAN
DIREKTUR PTI

TAHUN ANGGARAN 2024

PEMBERI TUGAS



DISETUJUI

Pejabat Pembuat Komitmen
Program Dukungan Manajemen V

(Signature)
NURPI
NIP. 19850504 200803 1 002

DIPERIKSA TENAGA AHLI PENGAWAS
Sipil/Arsitektur

RUDI SAHUSILAWANE, ST

PENYEDIA JASA KONSTRUKSI



PT. ALTA BANGUN MANDIRI

PENANGGUNG JAWAB

(Signature)
Ir. PAHAL PARDEDE
DIREKTUR UTAMA


PENYUSUN GAMBAR	JABATAN	PARAF	TANGGAL
DIGAMBAR : TRI WIBOWO	DRAFTER		
DIPERIKSA : ERWIN GINANJAR	PELAKSANA		
DIKETAHUI : Ir. PAHAL PARDEDE	PROJECT MANAGER		

JUDUL GAMBAR :
* DETAIL PINTU KACA TEMPERED


TANGGAL : JULI 2024

SKALA : 1:25 SATUAN : mm


LAYER	KODE KERJA	JML. LMBR	NO. LEMBAR
A3	ARS	34	23

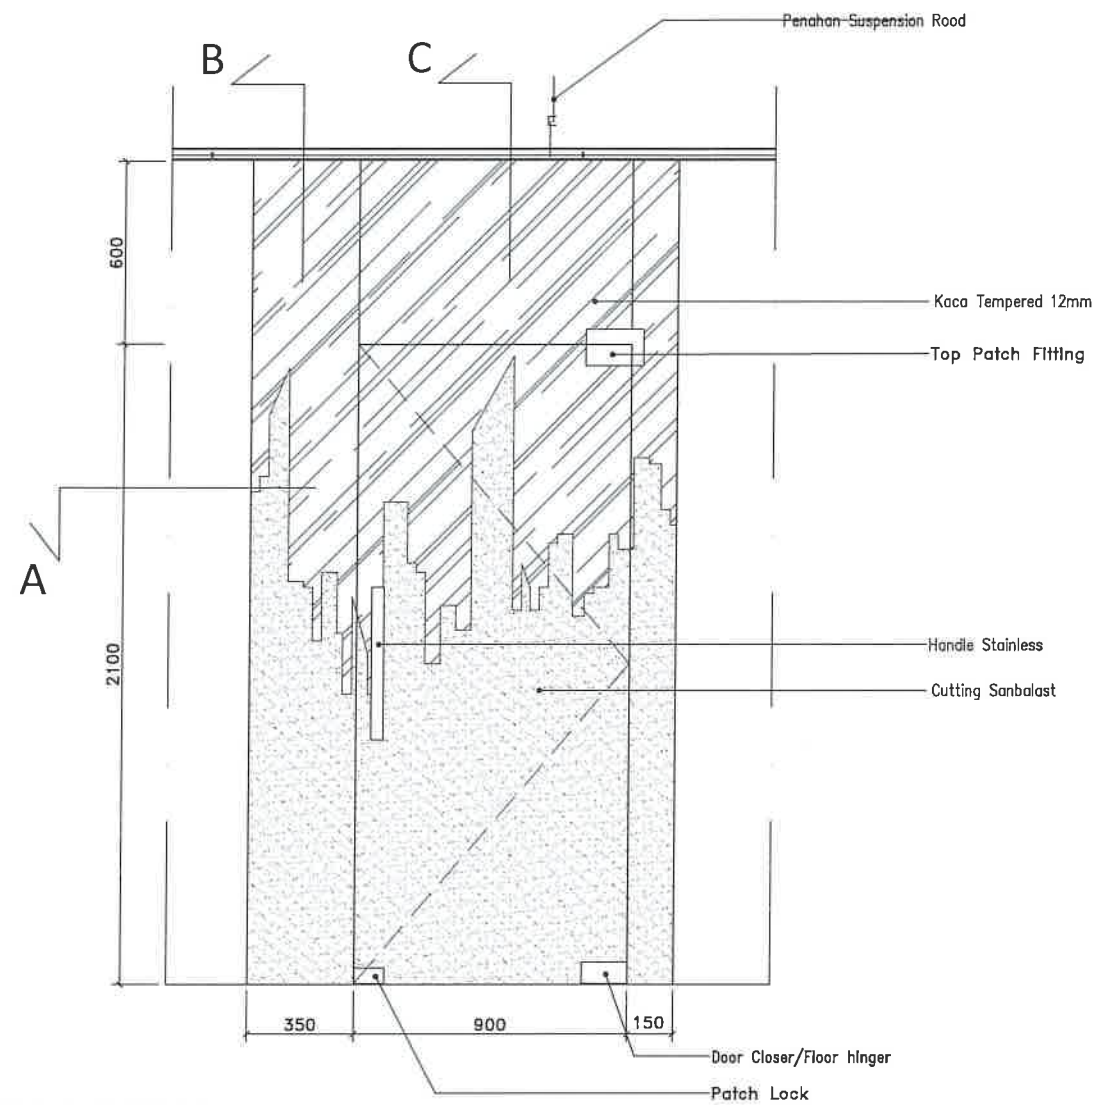


01 TAMPAK DEPAN
SKALA 1 : 25

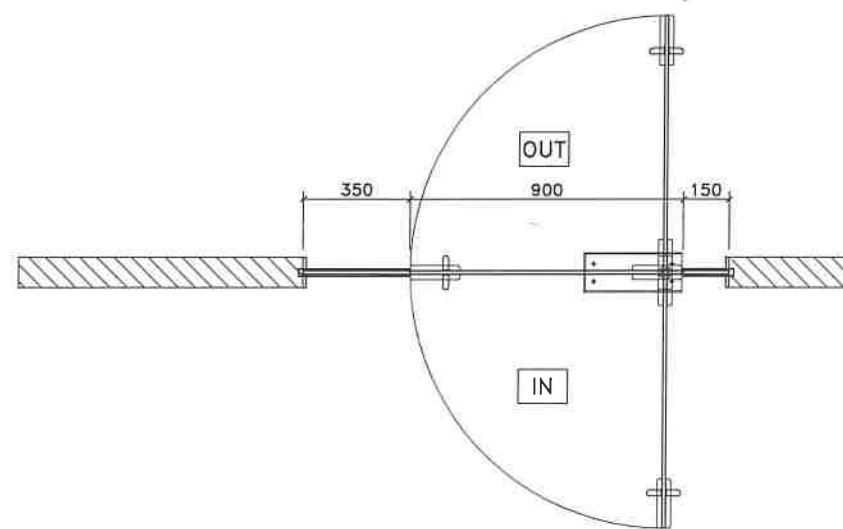

01 POTONGAN - A
SKALA 1 : 25

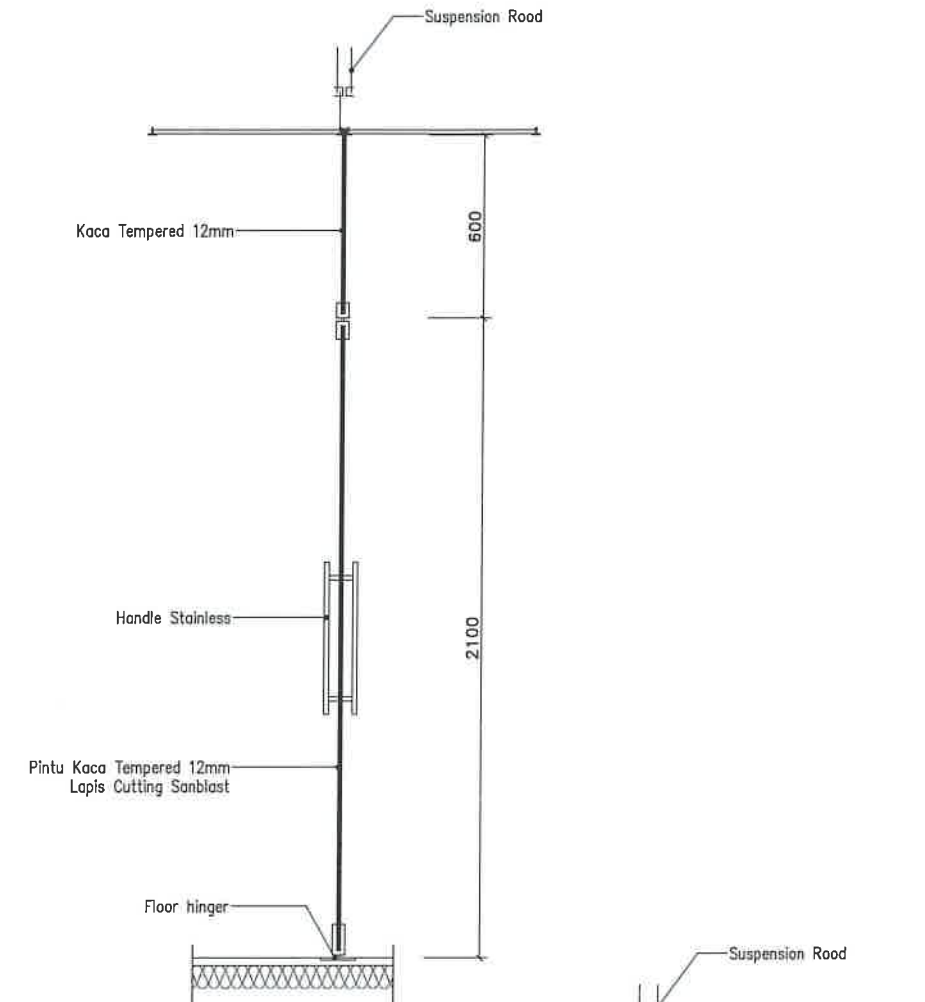

01 POTONGAN - C
SKALA 1 : 25

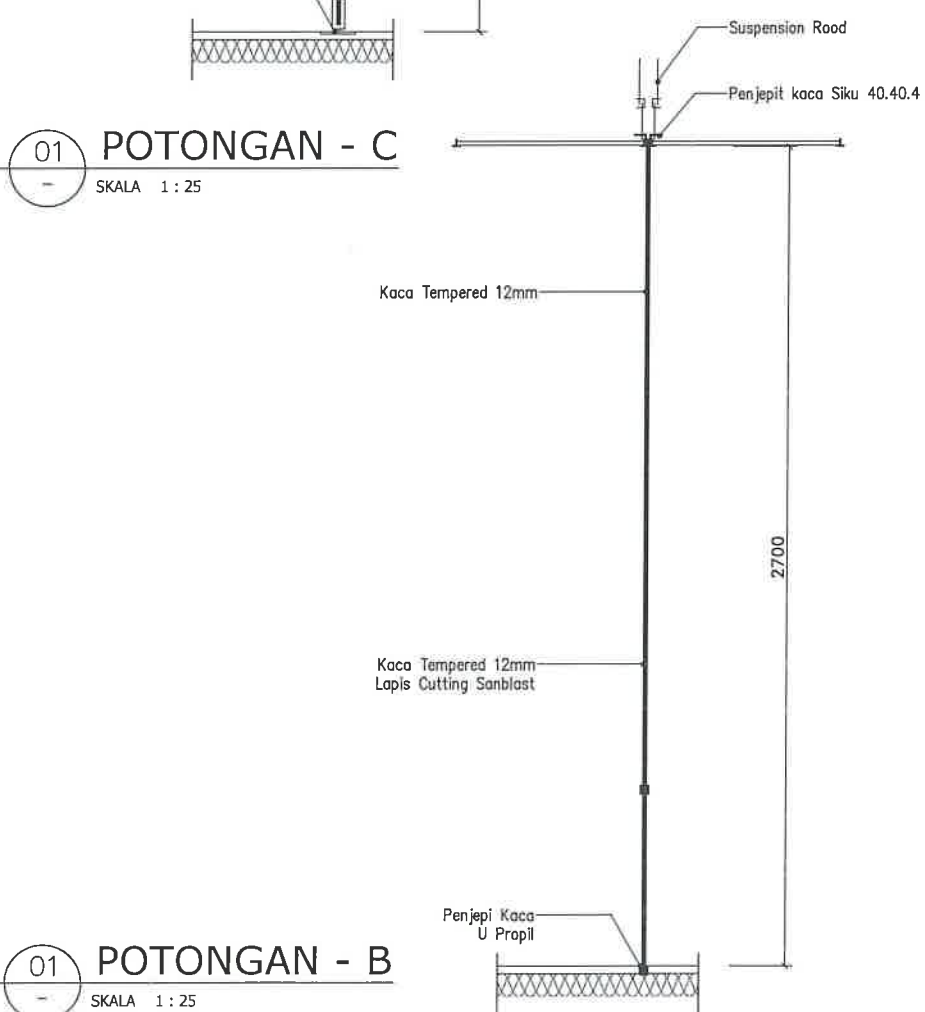

01 POTONGAN - B
SKALA 1 : 25

AS BUILT DRAWING

* Perhatikan Arah Bangunan / DAPATAN

NAMA PEKERJAAN
 REHABILITASI GEDUNG KANTOR
 RUANG KERJA DIREKTUR KKSDA DAN
 DIREKTUR PTI

TAHUN ANGGARAN 2024
 PEMBERI TUGAS



**Kementerian PPN/
 Bappenas**
 JL. TAMAN SUROPATI No 2, MENTENG, JAKARTA PUSAT

DISETUJUI

Pejabat Pembuat Komitmen
 Program Dukungan Manajemen V

NURPI

NIP. 19850504 200803 1 002

DIPERIKSA TENAGA AHLI PENGAWAS
 Sipil/Arsitektur

RUDI SAHUSILAWANE, ST

PENYEDIA JASA KONSTRUKSI



PT. ALTA BANGUN MANDIRI

PENANGGUNG JAWAB

Ir. PAHAL PARDEDE
 DIREKTUR UTAMA

PENYUSUN GAMBAR	JABATAN	PARAF	TANGGAL
DIGAMBAR : TRI WIBOWO	DRAFTER		
DIPERIKSA : ERWIN GINANJAR	PELAKSANA		
DIKETAHUI : Ir. PAHAL PARDEDE	PROJECT MANAGER		



JUDUL GAMBAR :
 * DETAIL PINTU JENDELA (TIPE 1)

TANGGAL : JULI 2024

SKALA : 1:25 SATUAN : mm

LAYER KODE KERJA JML. LMBR NO. LEMBAR

A3 02-PTI 34 24

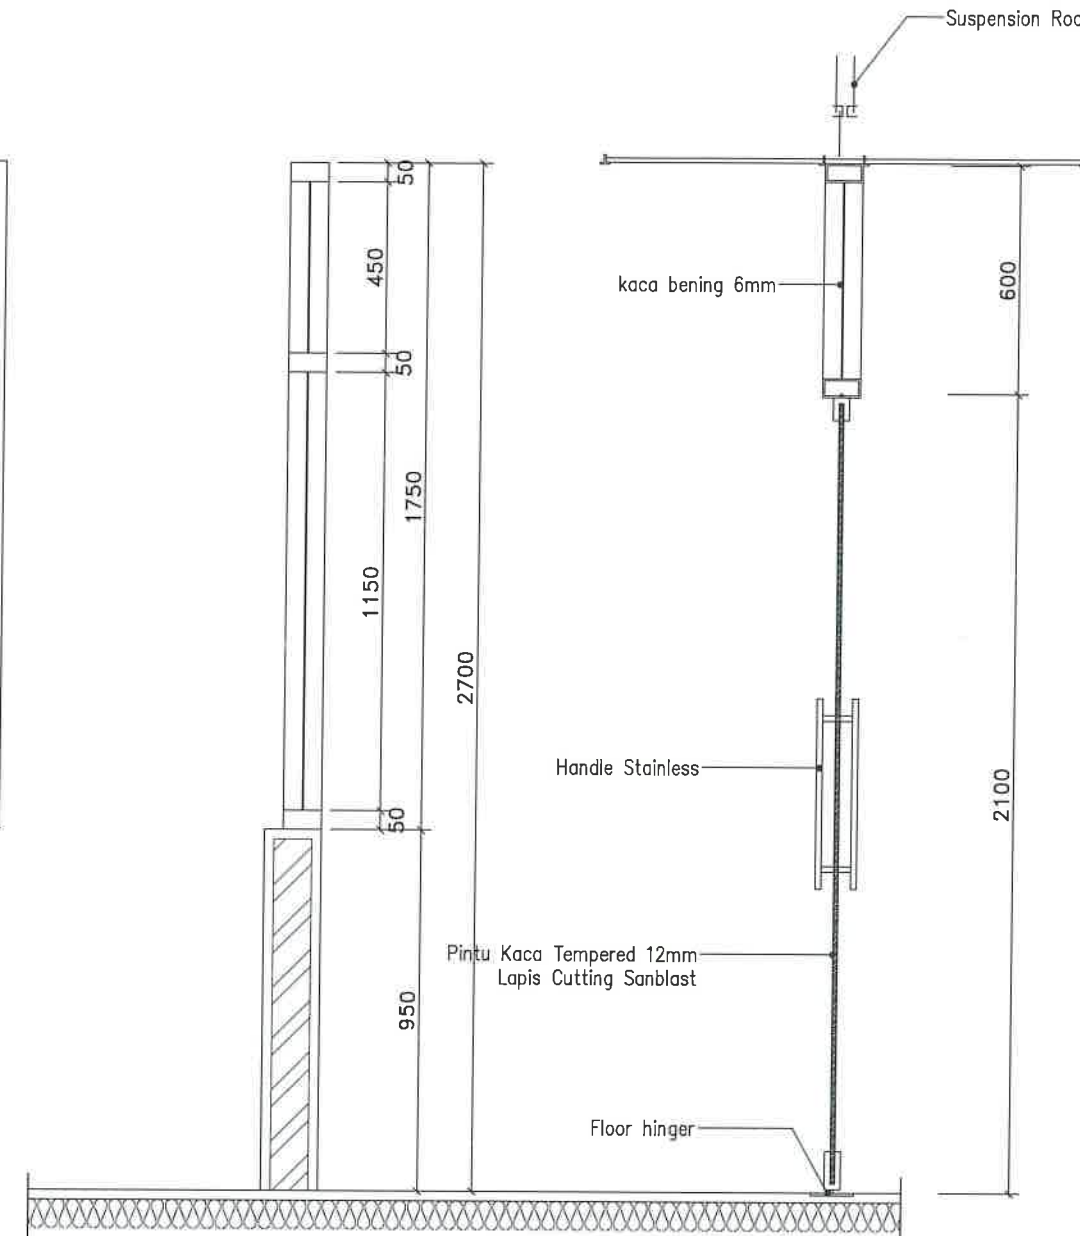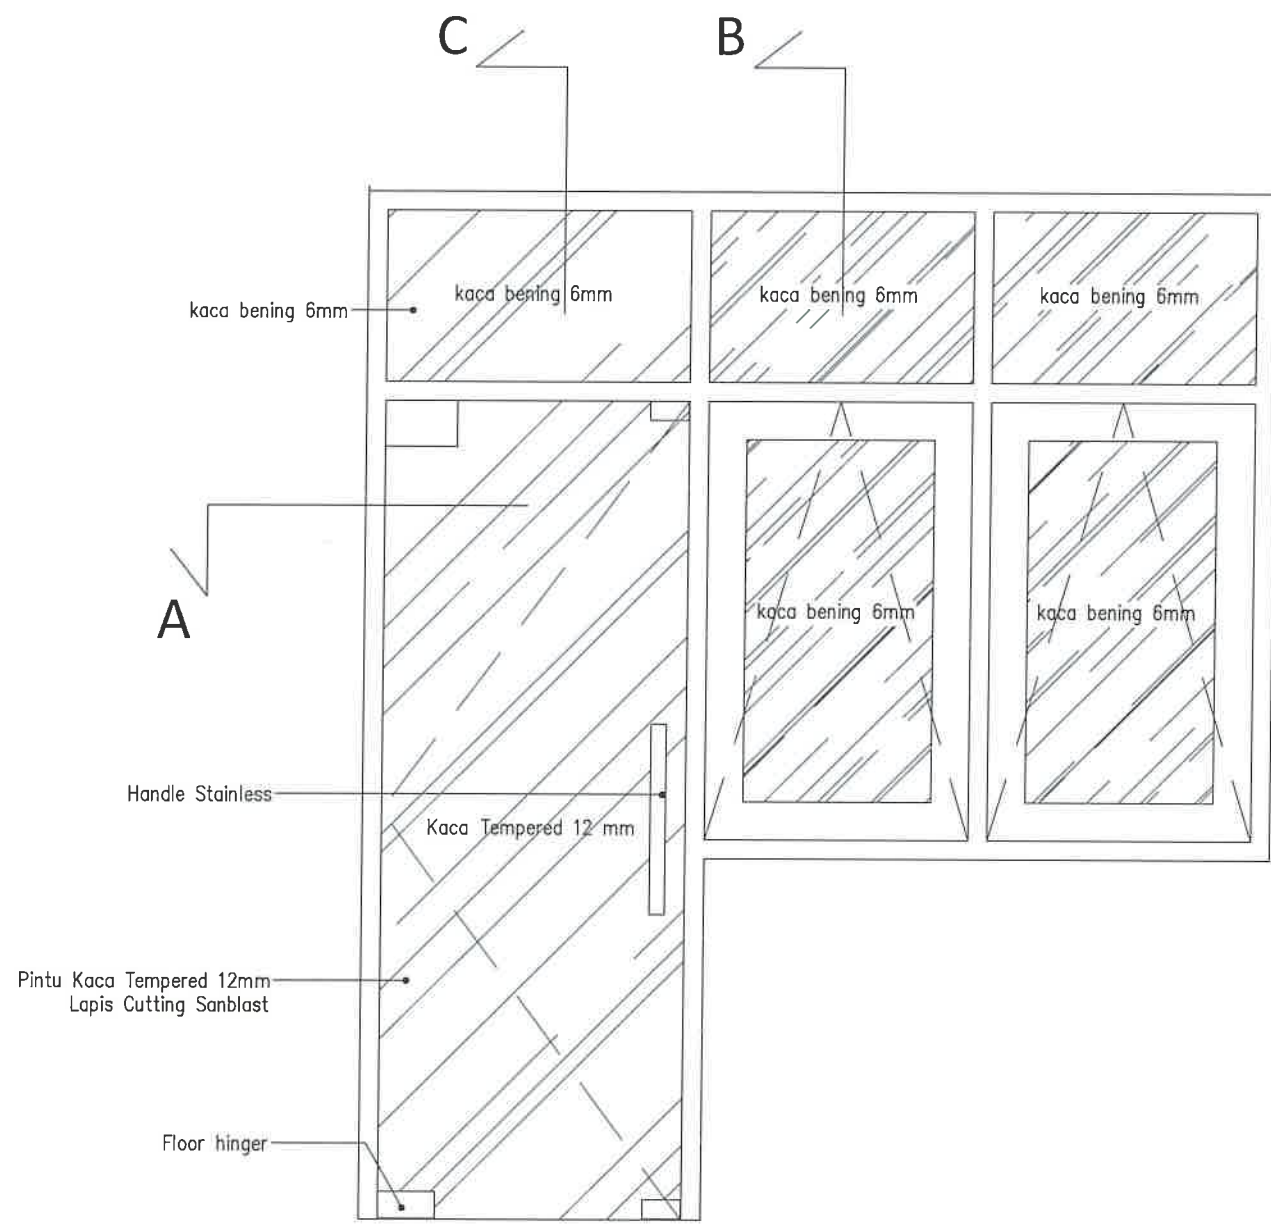


01 TAMPAK DEPAN
 SKALA 1 : 25

01 POT. B
 SKALA 1 : 25

01 POT C
 SKALA 1 : 25

01 POTONGAN A
 SKALA 1 : 25

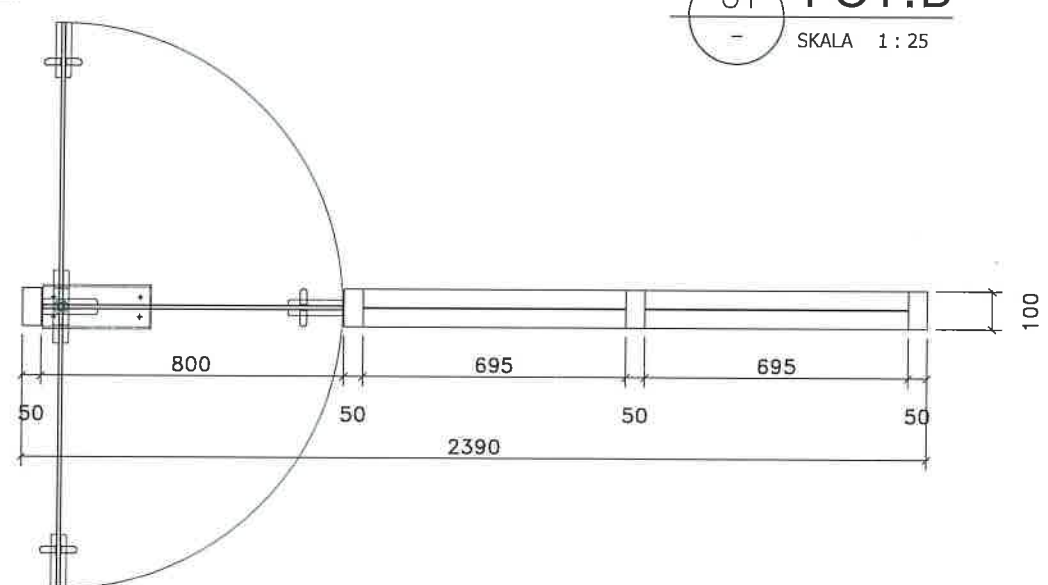

AS BUILT DRAWING

KETERANGAN/CATATAN

NAMA PEKERJAAN
**REHABILITASI GEDUNG KANTOR
 RUANG KERJA DIREKTUR KKSDA DAN
 DIREKTUR PTI**

TAHUN ANGGARAN 2024
 PEMBERI TUGAS



DISETUJUI

Pejabat Pembuat Komitmen
 Program Dukungan Manajemen V

(Signature)
 NURPI
 NIP. 19850504 200803 1 002

DIPERIKSA TENAGA AHLI PENGAWAS
 Sipil/Arsitektur

RUDI SAHUSILAWANE, ST

PENYEDIA JASA KONSTRUKSI



PT. ALTA BANGUN MANDIRI

PENANGGUNG JAWAB

(Signature)
 Ir. PAHAL PARDEDE
 DIREKTUR UTAMA



PENYUSUN GAMBAR	JABATAN	PARAF	TANGGAL
DIGAMBAR : TRI WIBOWO	DRAFTER		
DIPERIKSA : ERWIN GINANJAR	PELAKSANA		
DIKETAHUI : Ir. PAHAL PARDEDE	PROJECT MANAGER		

JUDUL GAMBAR :
 * DETAIL PINTU JENDELA (TIPE 2)

TANGGAL : JULI 2024

SKALA : 1:25 SATUAN : mm


LAYER	KODE KERJA	JML. LMBR	NO. LEMBAR
A3	02-PTI	34	25

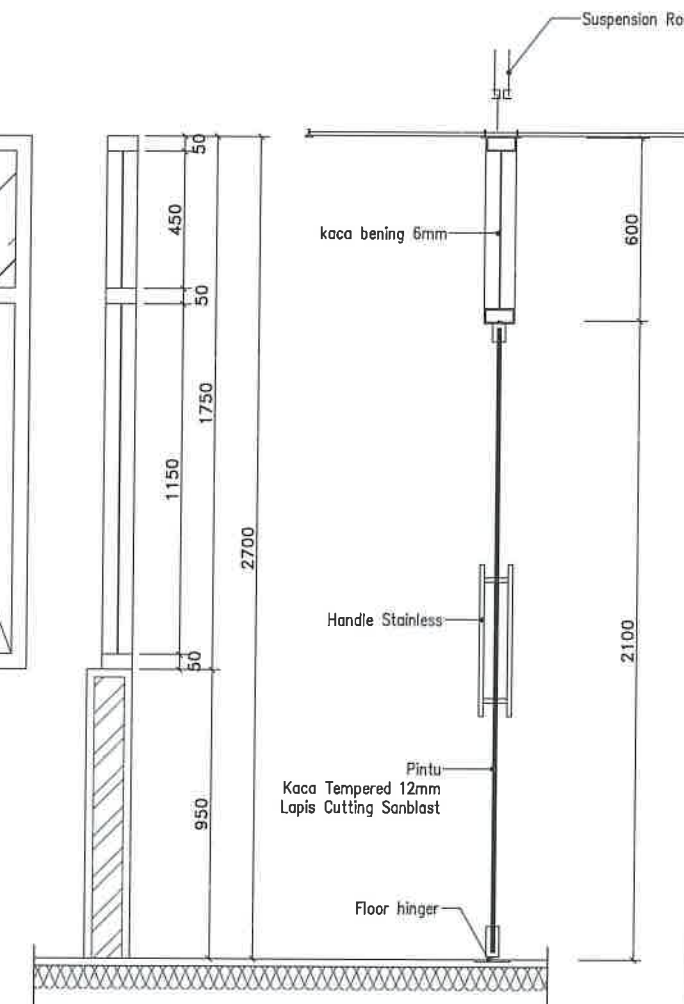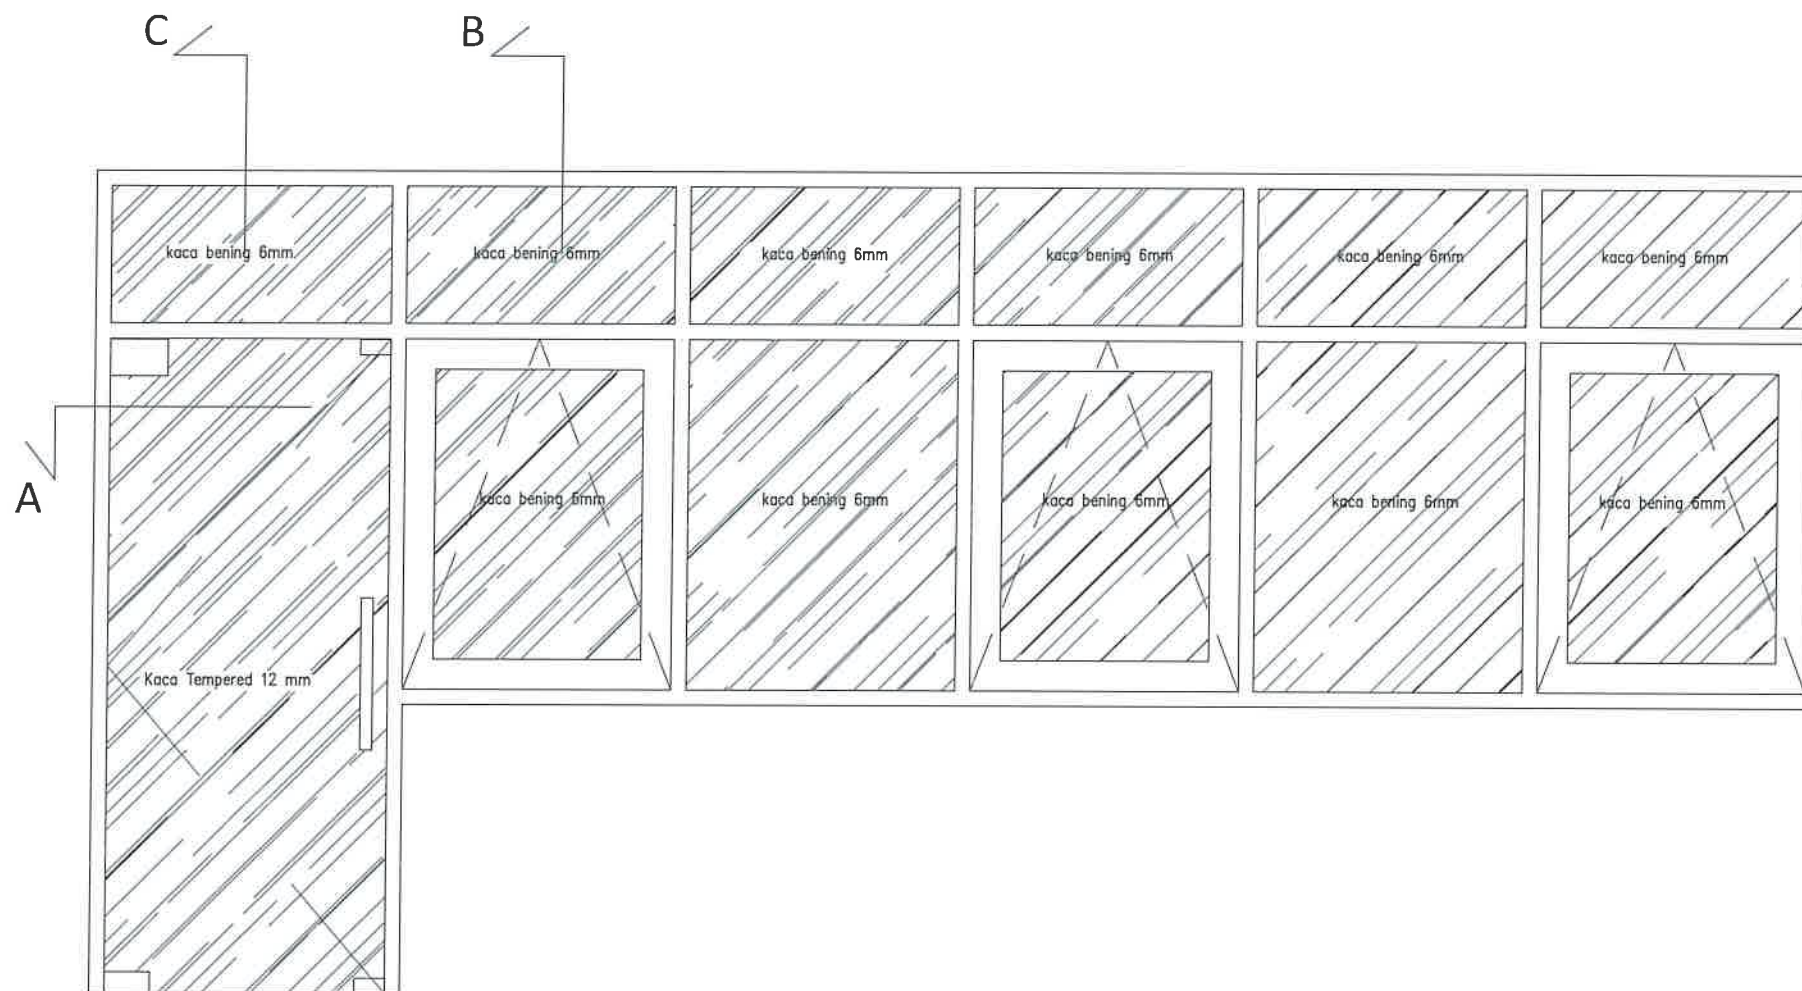

01 TAMPAK DEPAN
 SKALA 1:25

01 POT. B
 SKALA 1:25

01 POT. C
 SKALA 1:25

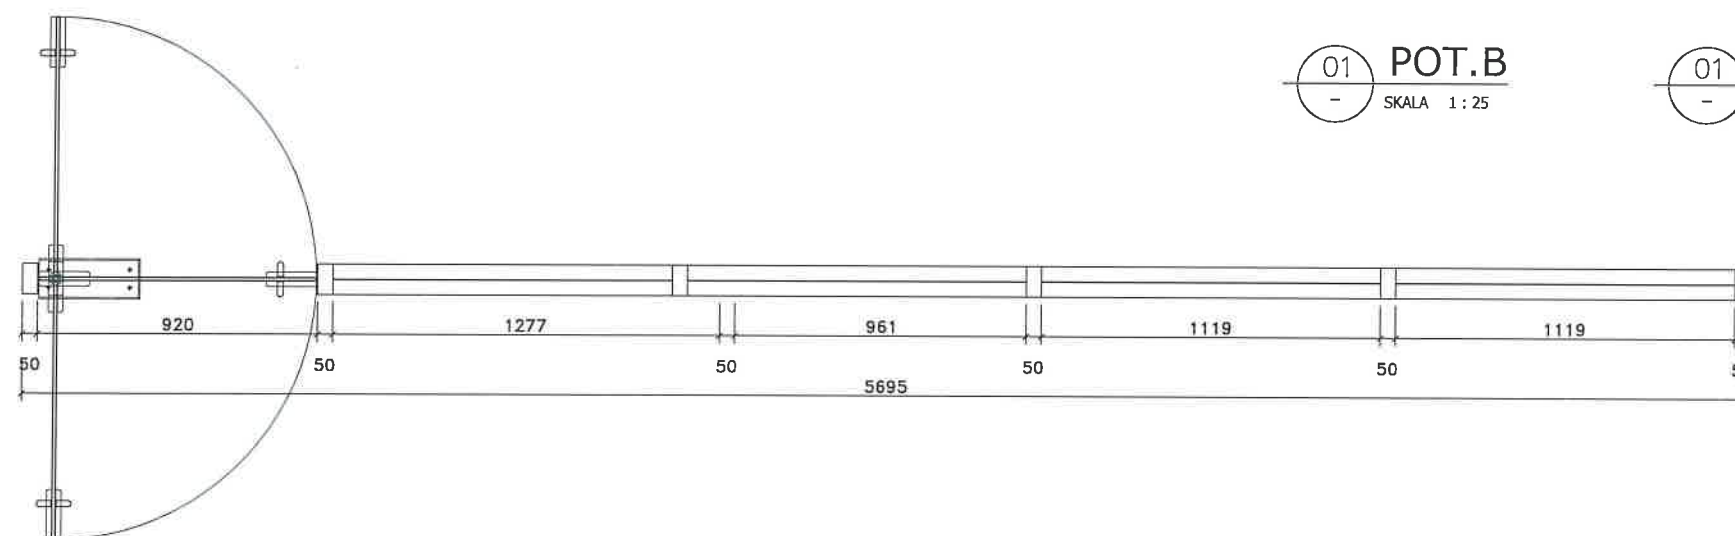

01 POTONGAN A
 SKALA 1:25

AS BUILT DRAWING

KETERANGAN/CATATAN

NAMA PEKERJAAN
 REHABILITASI GEDUNG KANTOR
 RUANG KERJA DIREKTUR KKSDA DAN
 DIREKTUR PTI
 TAHUN ANGGARAN 2024
 PEMBERI TUGAS



DISETUJUI
 Pejabat Pembuat Komitmen
 Program Dukungan Manajemen V

(Signature)
 NURPI
 NIP. 19850504 200903 1 002

DIPERIKSA TENAGA AHLI PENGAWAS
 Sipil/Arsitektur

RUDI SAHUSILAWANE, ST
 PENYEDIA JASA KONSTRUKSI




PT. ALTA BANGUN MANDIRI
 PENANGGUNG JAWAB

(Signature)
 Ir. PAHAL PARDEDE
 DIREKTUR UTAMA


PENYUSUN GAMBAR	JABATAN	PARAF	TANGGAL
DIGAMBAR : TRI WIBOWO	DRAFTER		
DIPERIKSA : ERWIN GINANJAR	PELAKSANA		
DIKETAHUI : Ir. PAHAL PARDEDE	PROJECT MANAGER		

JUDUL GAMBAR :
 * DETAIL PINTU JENDELA (TIPE 3)

TANGGAL :	JULI 2024		
SKALA :	1:25 SATUAN : mm		
LAYER	KODE KERJA	JML. LMBR	NO. LEMBAR
A3	02-PTI	34	26

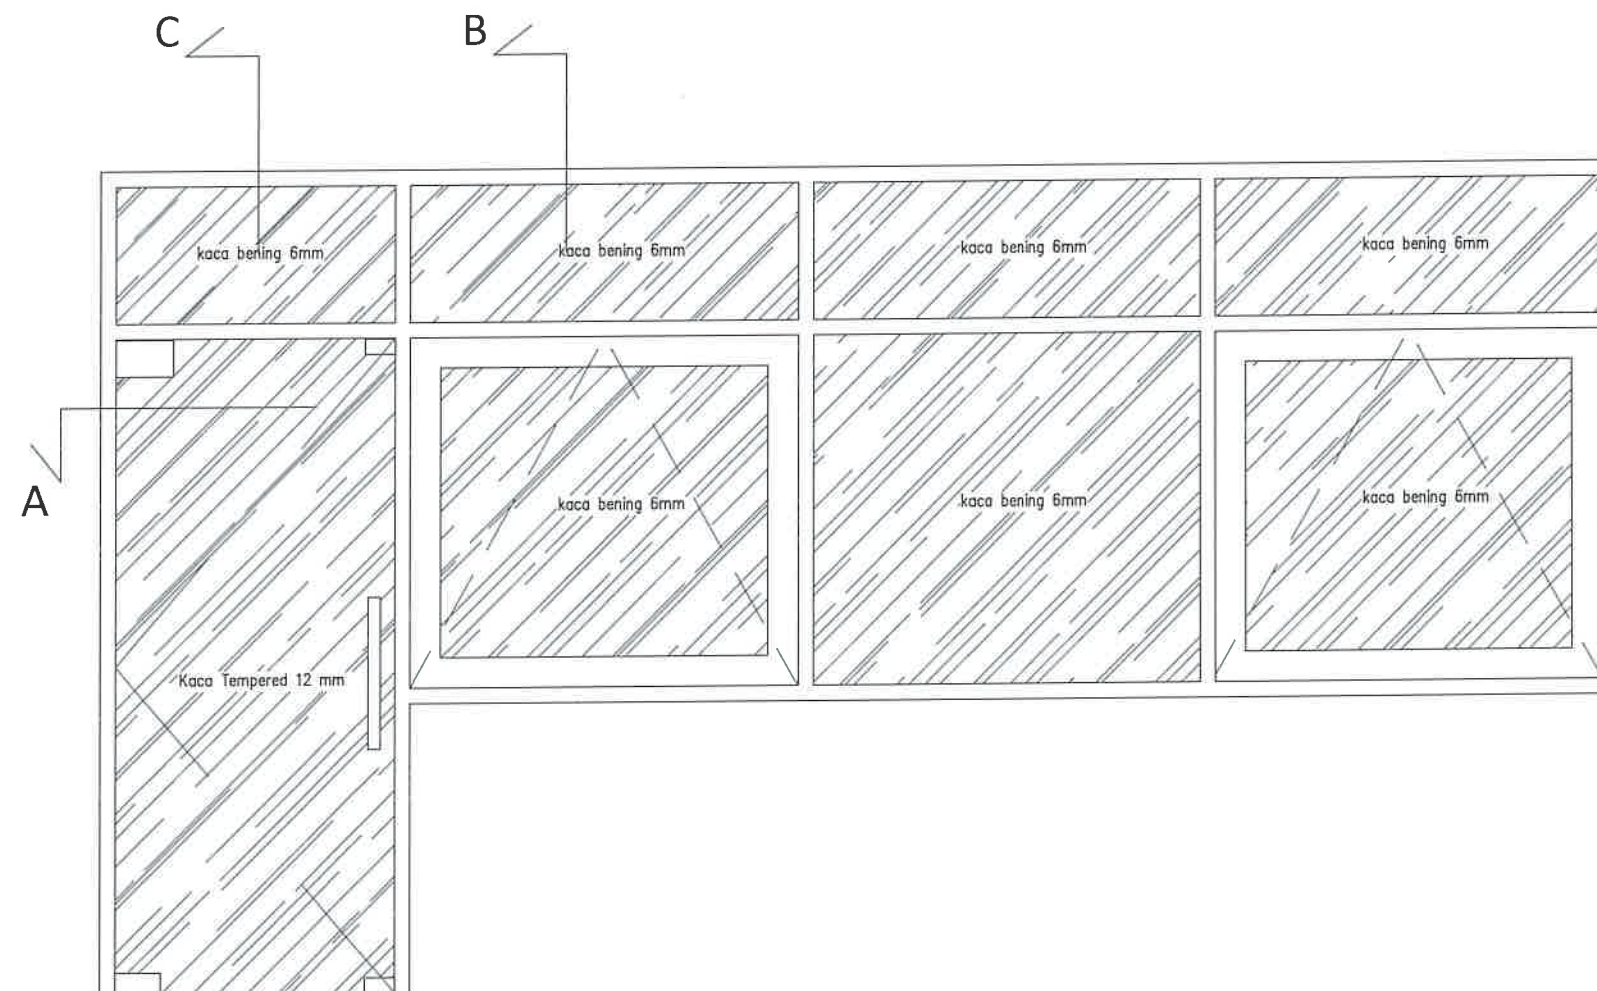


01 TAMPAK DEPAN
 SKALA 1 : 25

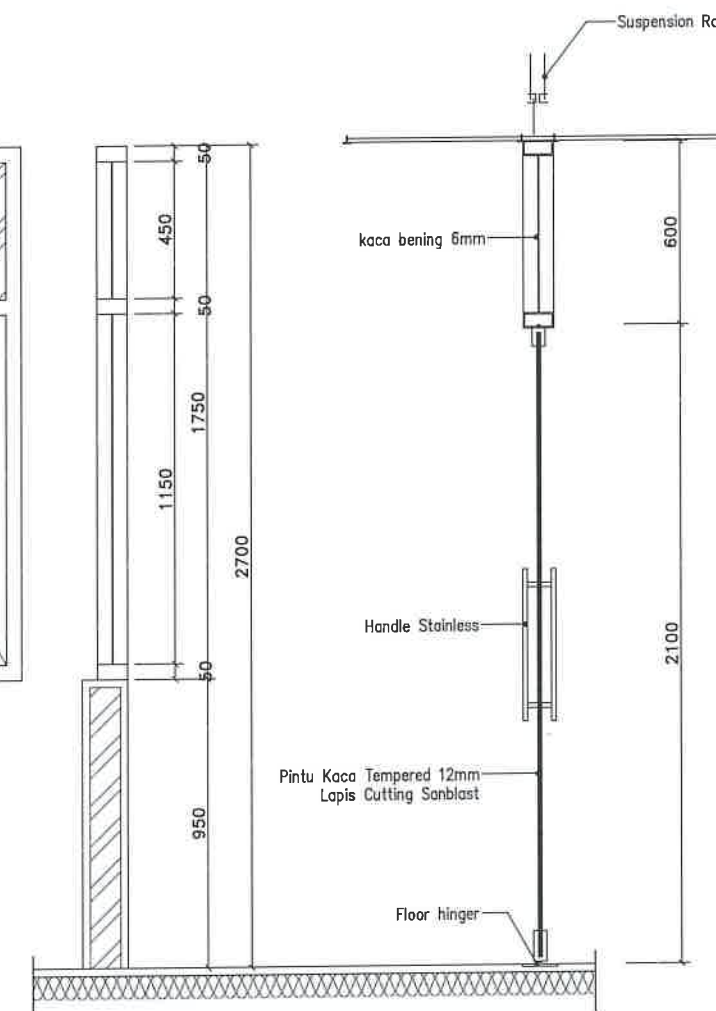

01 POT.B
 SKALA 1 : 25

01 POT.C
 SKALA 1 : 25

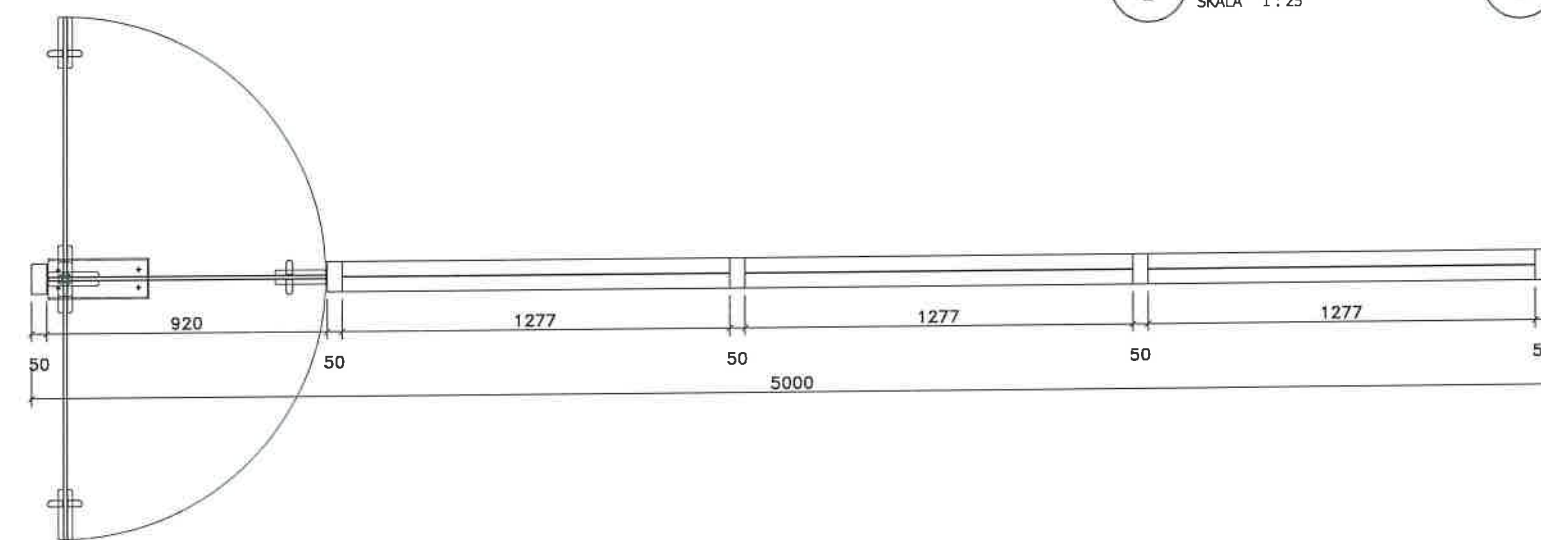

01 POTONGAN A
 SKALA 1 : 25

AS BUILT DRAWING

KETERANGAN/CATATAN

Keterangan Bongkar/Relokasi :

- ▲ : Outlet Telepon
- ✕ : Outlet Data Dinding
- ∩ : Saklar Single
- ∩ : Saklar Double
- ⊕ : Stop kontak
- ⊕ : Stop kontak Lantai
- ⊖ : Volume Control
- AC : AC Indoor

NAMA PEKERJAAN

REHABILITASI GEDUNG KANTOR
RUANG KERJA DIREKTUR KKSDA DAN
DIREKTUR PTI


TAHUN ANGGARAN 2024

PEMBERI TUGAS



DISETUJUI

Pejabat Pembuat Komitmen
Program Dukungan Manajemen V

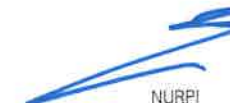

NURPI

NIP. 19850504 200803 1 002

DIPERIKSA TENAGA AHLI PENGAWAS

Sipil/Arsitektur

RUDI SAHUSILAWANE, ST

PENYEDIA JASA KONSTRUKSI



PT. ALTA BANGUN MANDIRI

PENANGGUNG JAWAB

Ir. PAHAL PARDEDE
DIREKTUR UTAMA

PENYUSUN GAMBAR	JABATAN	PARAF	TANGGAL
DIGAMBAR : TRI WIBOWO	DRAFTER		
DIPERIKSA : ERWIN GINANJAR	PELAKSANA		
DIKETAHUI : Ir. PAHAL PARDEDE	PROJECT MANAGER		

JUDUL GAMBAR :


DENAH INSTALASI ELEKTRIKAL
EKSISTING

TANGGAL : JULI 2024

SKALA : 1:75 SATUAN : mm


LAYER KODE KERJA JML. LMBR NO. LEMBAR

A3 02-PTI 34 27

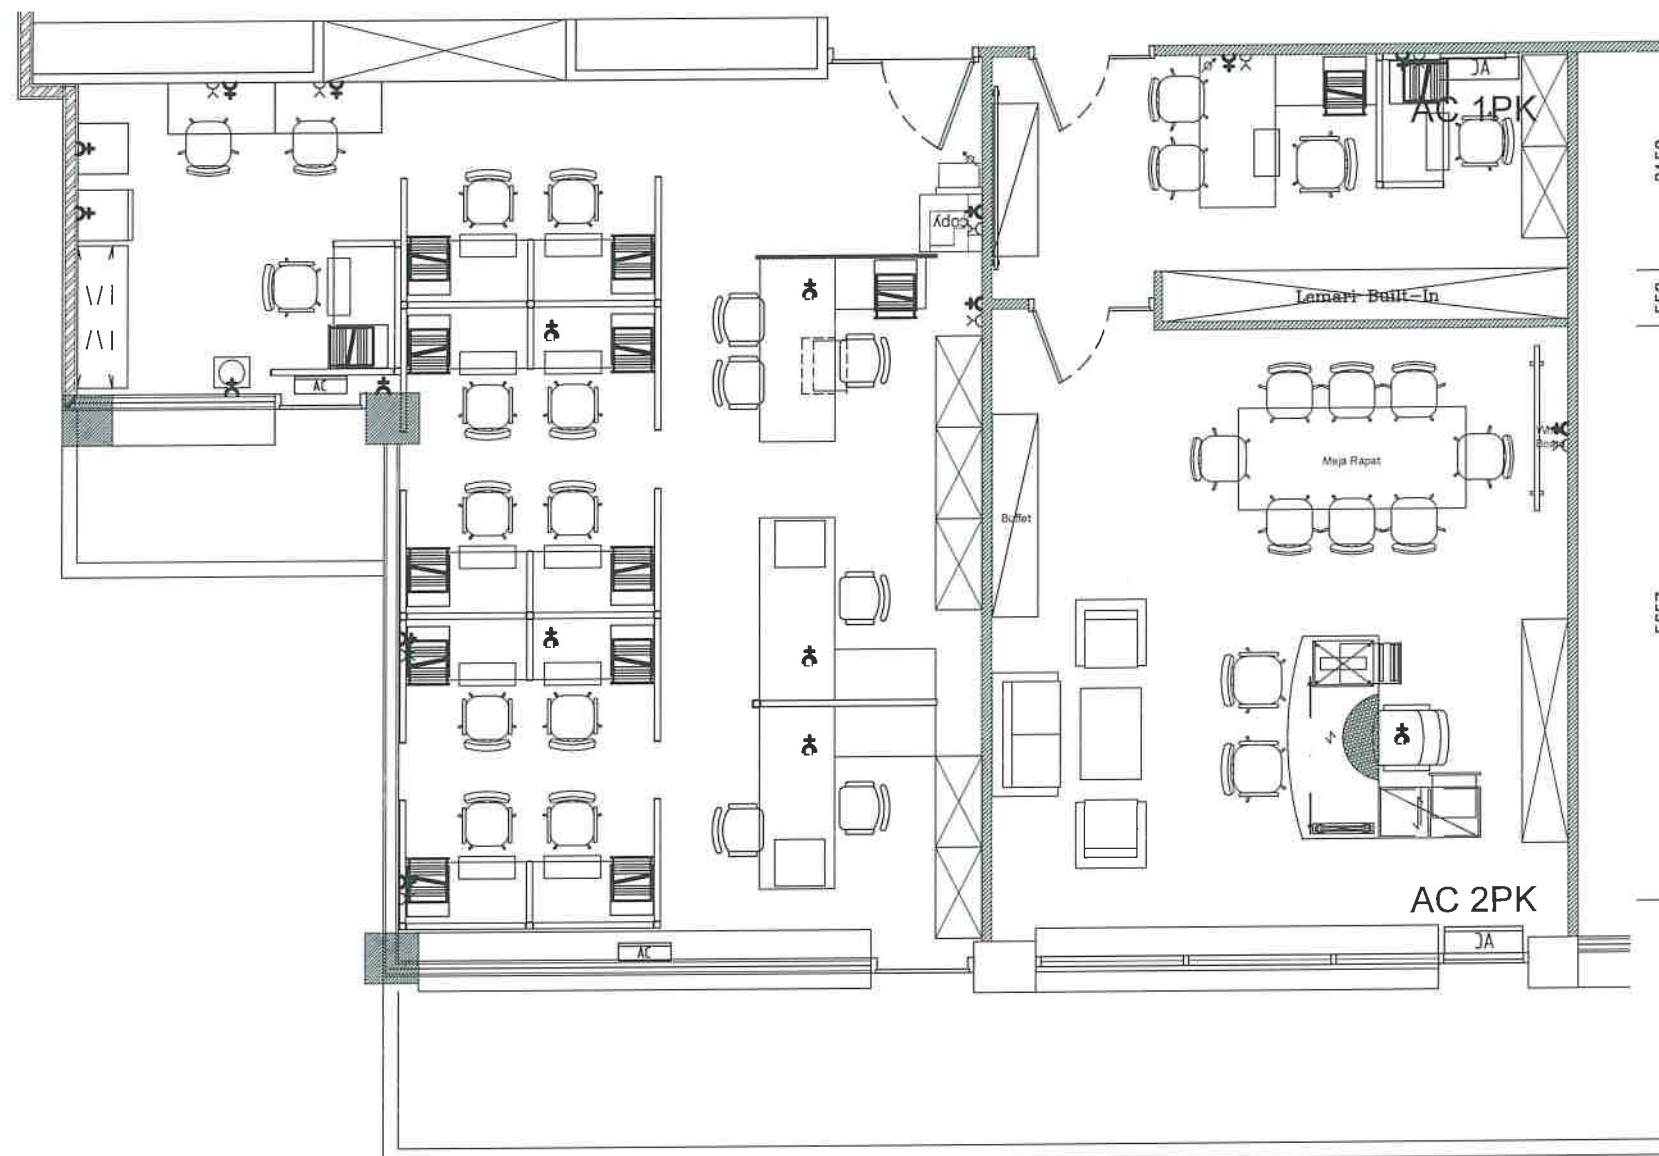

DENAH INSTALASI ELEKTRIKAL EKSISTING



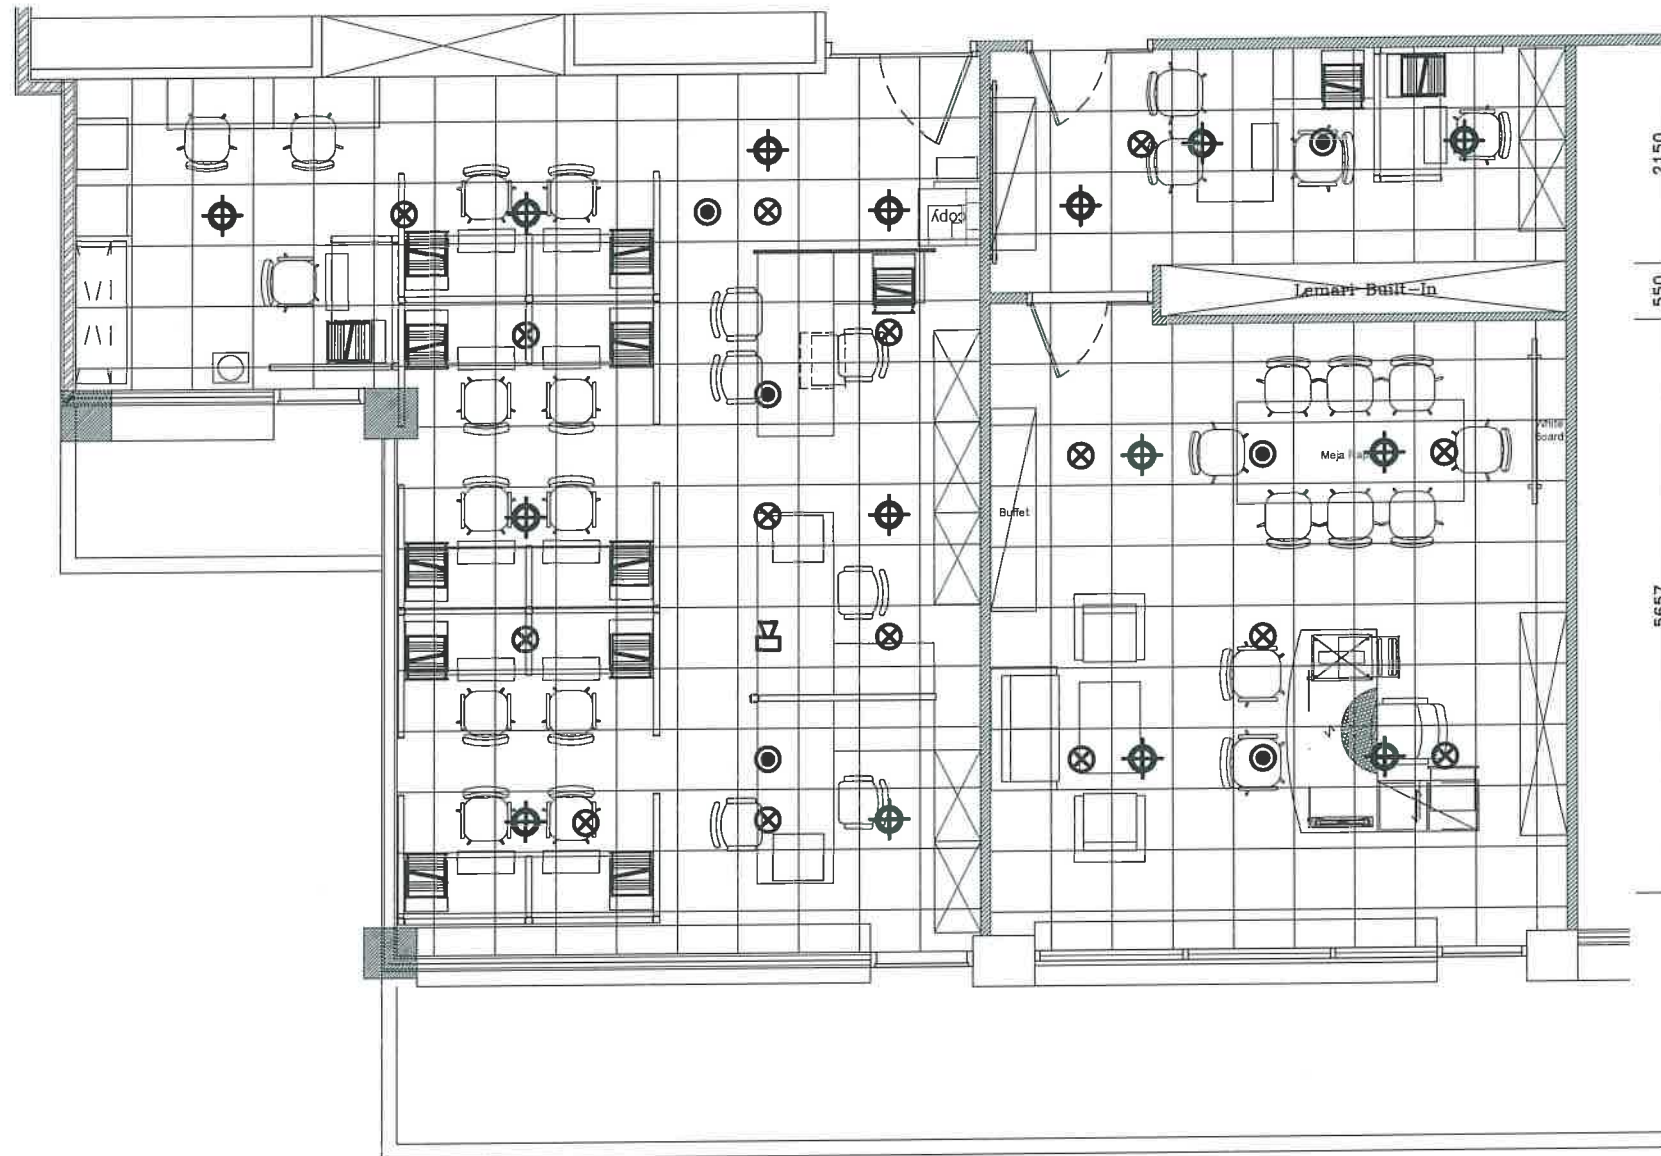

SKALA 1 : 75




DENAH EKSTING ELEKTRIKAL PLAFOND
 SKALA 1 : 75

AS BUILT DRAWING

KETERANGAN/CATATAN

-  : Relokasi Head Detector
-  : Relokasi Speaker
-  : Bongkar Lampu Downlight 4"
-  : Sprinkler (tetap)

NAMA PEKERJAAN

REHABILITASI GEDUNG KANTOR
 RUANG KERJA DIREKTUR KSDA DAN
 DIREKTUR PTI

TAHUN ANGGARAN 2024
 PEMBERI TUGAS



DISETUJUI

Pejabat Pembuat Komitmen
 Program Dukungan Manajemen V



NURPI
 NIP. 19850504 200803 1 002

DIPERIKSA TENAGA AHLI PENGAWAS
 Sipil/Arsitektur

RUDI SAHUSILAWANE, ST
 PENYEDIA JASA KONSTRUKSI



PT. ALTA BANGUN MANDIRI
 PENANGGUNG JAWAB


 Ir. PAHAL PARDEDE
 DIREKTUR UTAMA

PENYUSUN GAMBAR	JABATAN	PARAF	TANGGAL
DIGAMBAR : TRI WIBOWO	DRAFTER		
DIPERIKSA : ERWIN GINANJAR	PELAKSANA		
DIKETAHUI : Ir. PAHAL PARDEDE	PROJECT MANAGER		

JUDUL GAMBAR :

**DENAH EKSTING ELEKTRIKAL
 PLAFOND**





TANGGAL : JULI 2024


SKALA : 1:75 SATUAN : mm

LAYER	KODE KERJA	JML. LMBR	NO. LEMBAR
A3	02-PTI	34	28

AS BUILT DRAWING

KETERANGAN/CATATAN

-  : Stop Kontak Lantai
-  : Stop Kontak
-  : Kabel Power NYM 3x2,5
-  : Box Panel

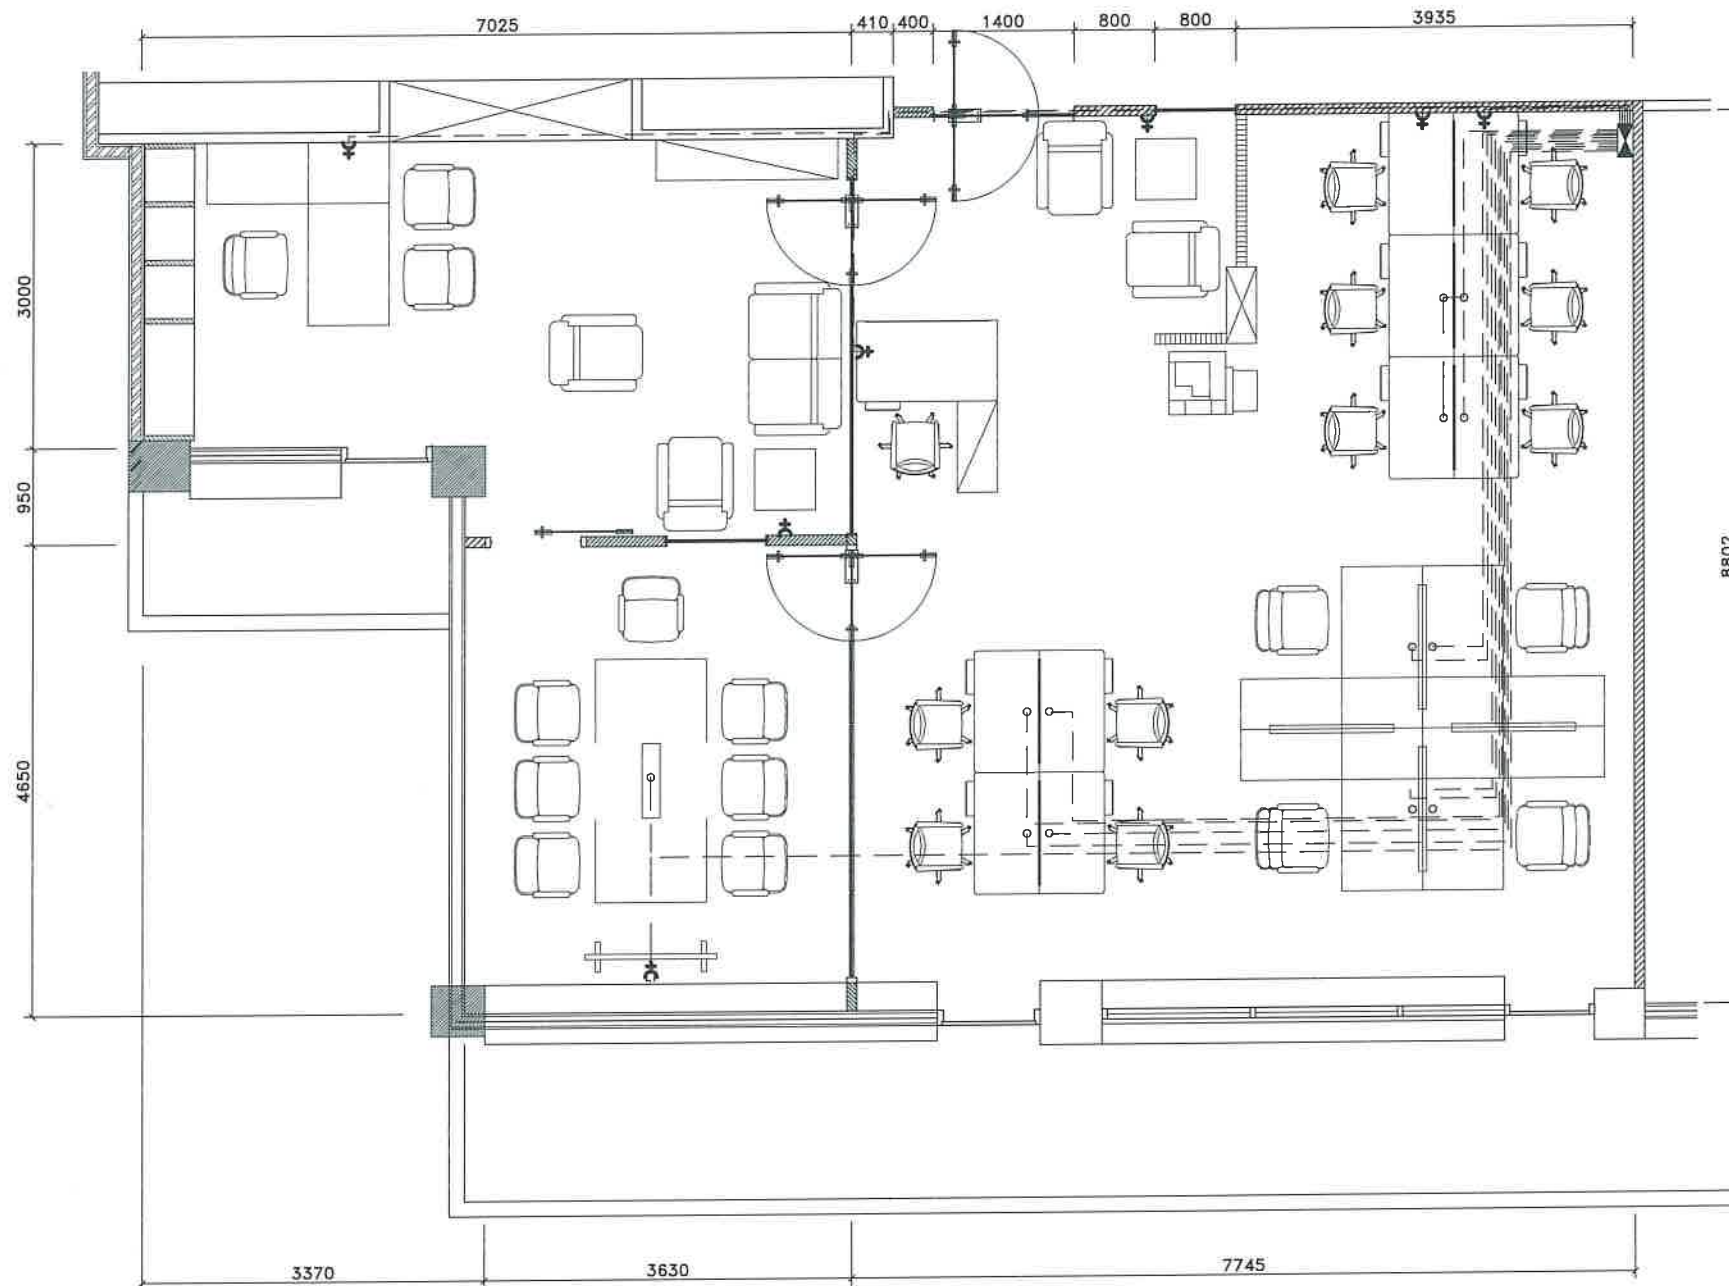

DENAH RENCANA TITIK S.KONTAK

SKALA 1 : 75

NAMA PEKERJAAN

REHABILITASI GEDUNG KANTOR
RUANG KERJA DIREKTUR KKSDA DAN
DIREKTUR PTI

TAHUN ANGGARAN 2024
PEMBERI TUGAS



DISETUJUI

Pejabat Pembuat Komitmen
Program Dukungan Manajemen V


NURPI
NIP. 19850504 200603 1 002

DIPERIKSA TENAGA AHLI PENGAWAS
Sipil/Arsitektur

RUDI SAHUSILAWANE, ST
PENYEDIA JASA KONSTRUKSI




PT. ALTA BANGUN MANDIRI
PENANGGUNG JAWAB


Ir. PAHAL PARDEDE
DIREKTUR UTAMA

PENYUSUN GAMBAR	JABATAN	PARAF	TANGGAL
DIGAMBAR : TRI WIBOWO	DRAFTER		
DIPERIKSA : ERWIN GINANJAR	PELAKSANA		
DIKETAHUI : Ir. PAHAL PARDEDE	PROJECT MANAGER		

JUDUL GAMBAR :
DENAH RENCANA TITIK S.KONTAK

TANGGAL :	JULI 2024		
SKALA :	1:75		
SATUAN :	mm		
LAYER	KODE KERJA	JML. LMBR	NO. LEMBAR
A3	02-PTI	34	29

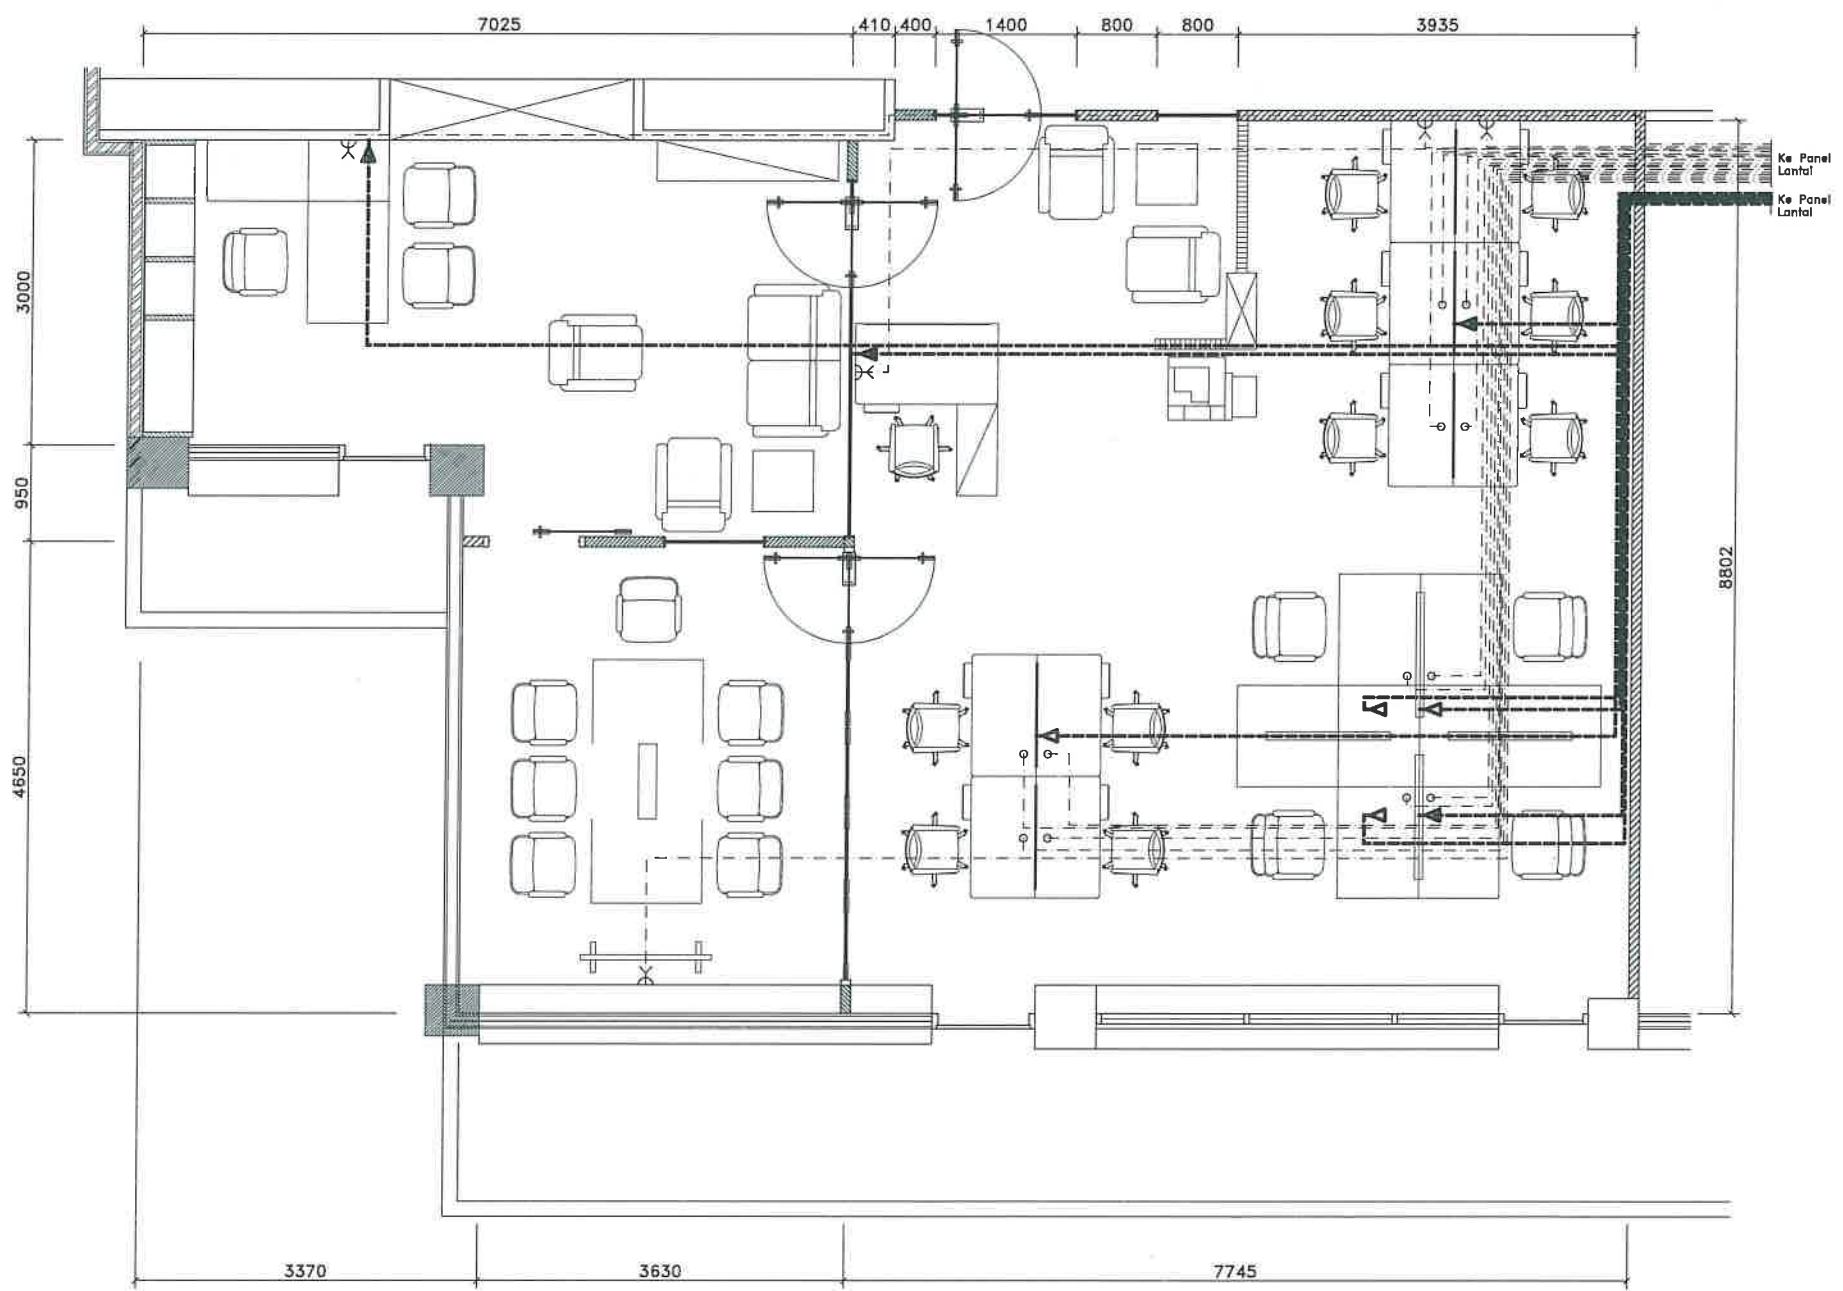

DENAH RENCANA TITIK DATA & TLP
 SKALA 1 : 75

AS BUILT DRAWING

KETERANGAN/CATATAN

- : Oulet Data
- : Oulet Telepon
- : Kabel UTP Data Socket RJ 45 - 4 Pair
- : Kabel UTP Telepon Socket RJ11 - 2Pair

NAMA PEKERJAAN

REHABILITASI GEDUNG KANTOR
**RUANG KERJA DIREKTUR KKSDA DAN
 DIREKTUR PTI**

TAHUN ANGGARAN 2024

PEMBERI TUGAS



DISETUJUI

Pejabat Pembuat Komitmen
 Program Dukungan Manajemen V

NURPI

NIP. 19850504 200803 1 002

DIPERIKSA TENAGA AHLI PENGAWAS
 Sipil/Arsitektur

RUDI SAHUSILAWANE, ST

PENYEDIA JASA KONSTRUKSI



PT. ALTA BANGUN MANDIRI

PENANGGUNG JAWAB

H. PAHAL PARDEDE
 DIREKTUR UTAMA

PENYUSUN GAMBAR	JABATAN	PARAF	TANGGAL
DIGAMBAR : TRI WIBOWO	DRAFTER		
DIPERIKSA : ERWIN GINANJAR	PELAKSANA		
DIKETAHUI : H. PAHALA PARDEDE	PROJECT MANAGER		


JUDUL GAMBAR :

**DENAH RENCANA TITIK DATA
 & TELEPON**

TANGGAL : JULI 2024

SKALA : 1:75 SATUAN : mm
 LAYER KODE KERJA JML. LMBR NO. LEMBAR

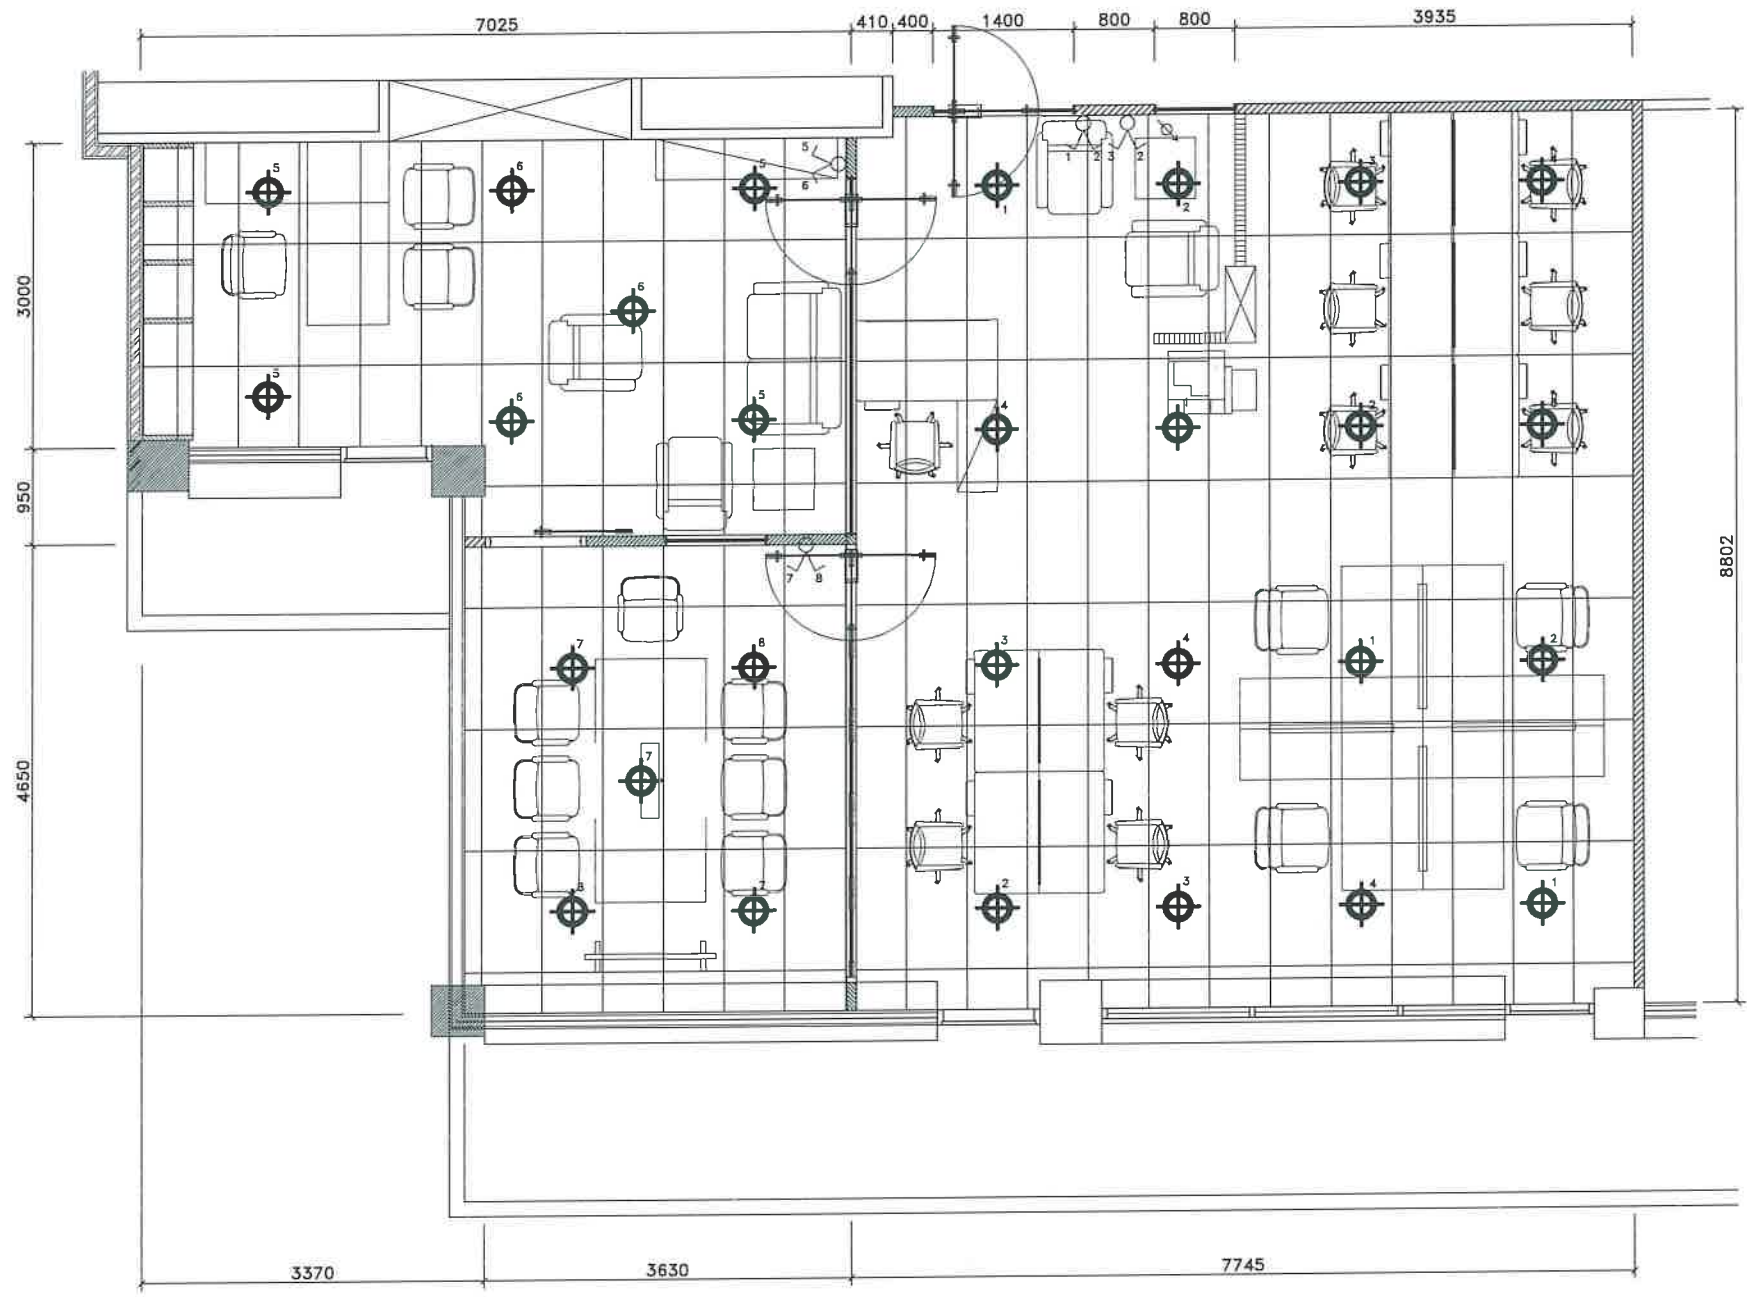

A3	02-PTI	34	30
----	--------	----	----




DENAH RENCANA TITIK LAMPU
 SKALA 1 : 75

AS BUILT DRAWING

KETERANGAN/CATATAN

-  : Saklar Double
-  : Lampu Downlight LED 14 Watt
-  : Sensor Gerak
-  : Relokasi Instalasi Volume Control
-  : Springkler
-  : Relokasi Smoke Detector
-  : Relokasi Speaker
-  : Relokasi Exhaust Fan

NAMA PEKERJAAN

REHABILITASI GEDUNG KANTOR
**RUANG KERJA DIREKTUR KKSDA DAN
 DIREKTUR PTI**

TAHUN ANGGARAN 2024
 PEMBERI TUGAS



DISETUJUI

Pejabat Pembuat Komitmen
 Program Dukungan Manajemen V


 NURPI

NIP. 19850504 200803 1 002

DIPERIKSA TENAGA AHLI PENGAWAS
 Sipil/Arsitektur

RUDI SAHUSILAWANE, ST

PENYEDIA JASA KONSTRUKSI



PT. ALTA BANGUN MANDIRI

PENANGGUNG JAWAB



 Ir. PAHAL PARDEDE
 DIREKTUR UTAMA

PENYUSUN GAMBAR	JABATAN	PARAF	TANGGAL
DIGAMBAR : TRI WIBOWO	DRAFTER		
DIPERIKSA : ERWIN GINANJAR	PELAKSANA		
DIKETAHUI : Ir. PAHAL PARDEDE	PROJECT MANAGER		

JUDUL GAMBAR :

DENAH RENCANA TITIK LAMPU

TANGGAL :	JULI 2024		
SKALA :	1:75		
SATUAN :	mm		
LAYER	KODE KERJA	JML. LMBR	NO. LEMBAR
A3	02-PTI	34	31

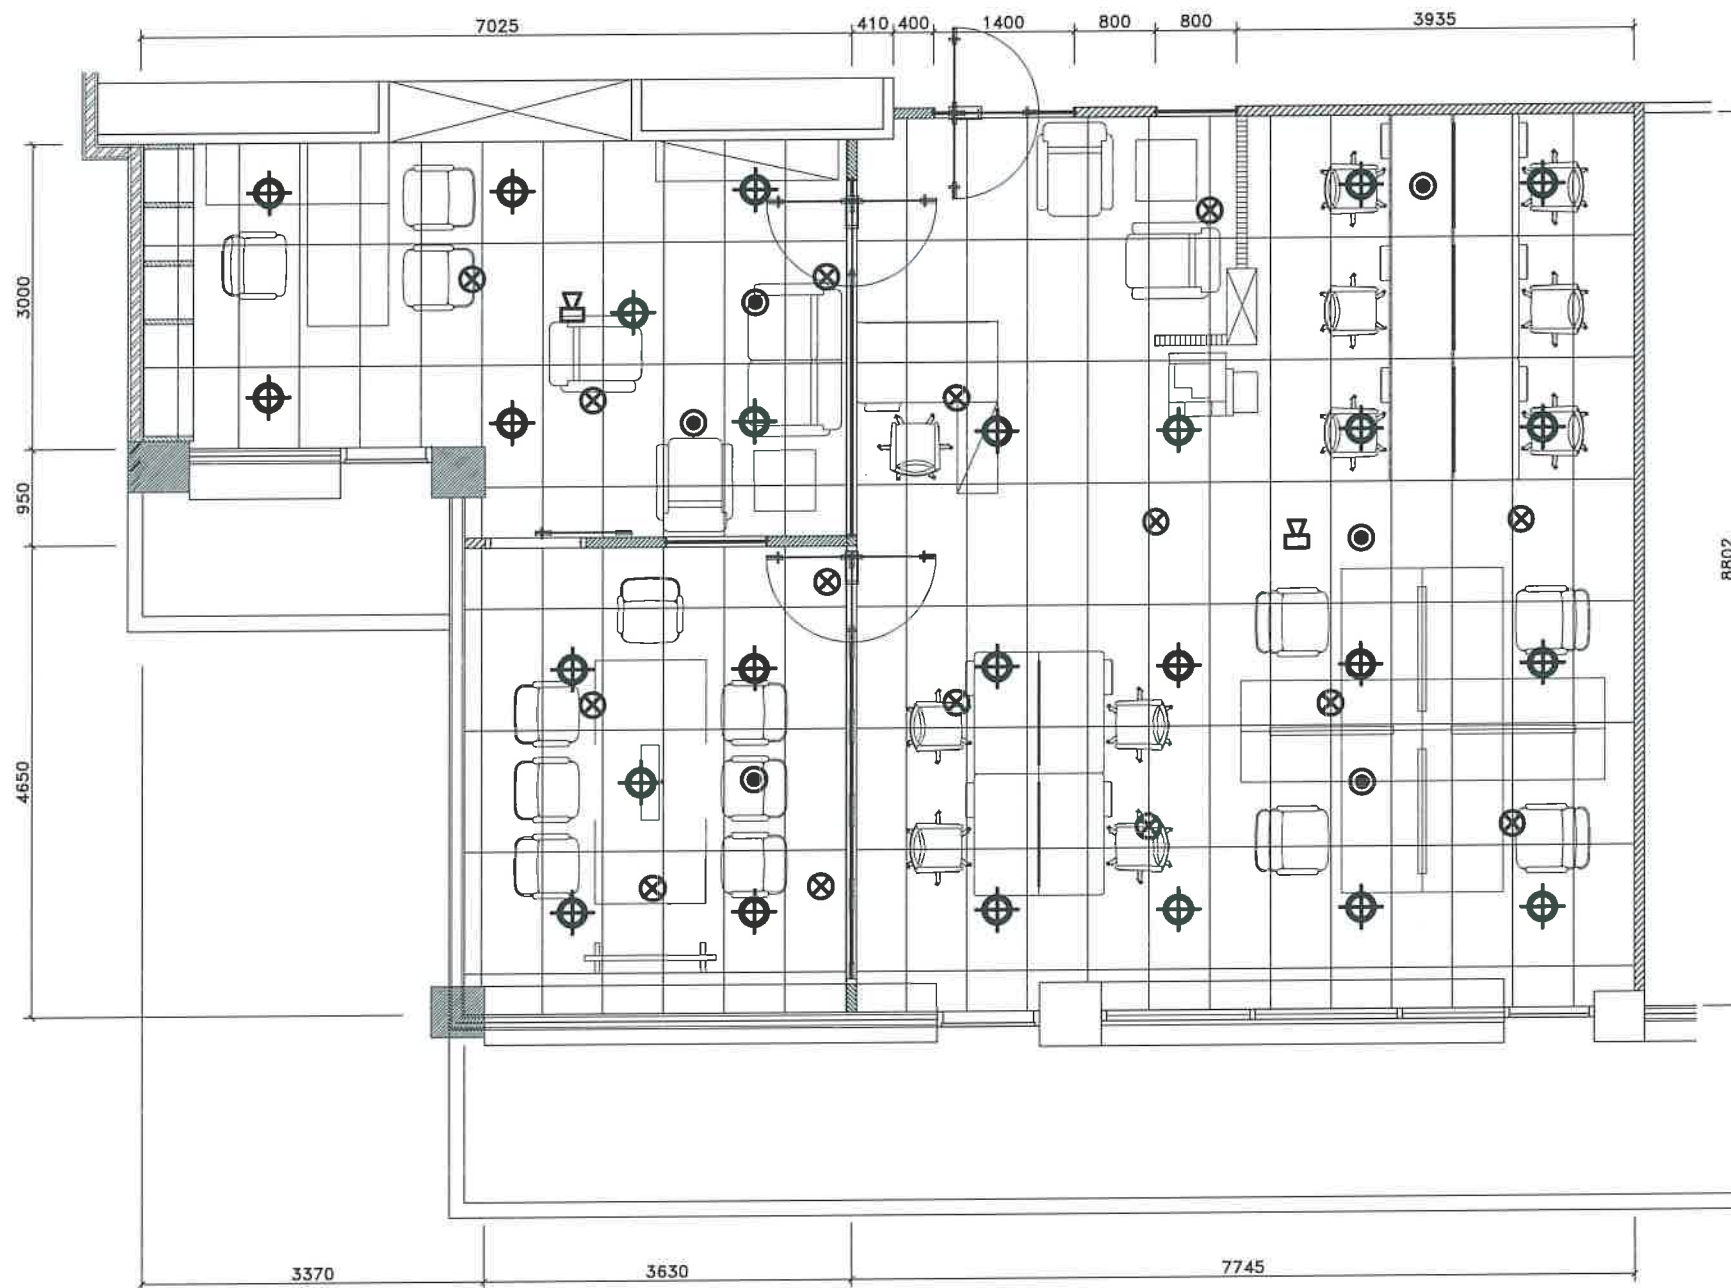

⊕ DENAH RENCANA ELEKTRIKAL PLAFOND
SKALA 1 : 75

AS BUILT DRAWING

KETERANGAN/CATATAN

- ⊕ : Lampu Downlight LED 14 Watt
- ⊗ : Sprinkler
- ⊙ : Relokasi Smoke Detector
- ⊞ : Relokasi Speaker

NAMA PEKERJAAN

REHABILITASI GEDUNG KANTOR
RUANG KERJA DIREKTUR KKSDA DAN
DIREKTUR PTI

TAHUN ANGGARAN 2024
PEMBERI TUGAS



DISETUJUI

Pejabat Pembuat Komitmen
Program Dukungan Manajemen V

(Signature)

NURPI

NIP. 19850504 200803 1 002

DIPERIKSA TENAGA AHLI PENGAWAS
Sipil/Arsitektur

RUDI SAHUSILAWANE, ST

PENYEDIA JASA KONSTRUKSI



PT. ALTA BANGUN MANDIRI

PENANGGUNG JAWAB

(Signature)
Ir. PAHAL PARDEDE
DIREKTUR UTAMA

PENYUSUN GAMBAR	JABATAN	PARAF	TANGGAL
DIGAMBAR: TRI WIBOWO	DRAFTER		
DIPERIKSA: ERWIN GINANJAR	PELAKSANA		
DIKETAHUI: Ir. PAHAL PARDEDE	PROJECT MANAGER		

JUDUL GAMBAR :

DENAH RENCANA ELEKTRIKAL
PLAFOND

TANGGAL : JULI 2024

SKALA : 1:75 SATUAN : mm

LAYER KODE KERJA JML. LMBR NO. LEMBAR

A3	02-PTI	34	32
----	--------	----	----

AS BUILT DRAWING

KETERANGAN/CATATAN

- AC : Relokasi Indoor AC
- : Pek. Instalasi Pipa Refrigerant AC
- : Pipa PVC Tipe AW 3/4" Pembuangan AC

NAMA PEKERJAAN
 REHABILITASI GEDUNG KANTOR
**RUANG KERJA DIREKTUR KKSDA DAN
 DIREKTUR PTI**
 TAHUN ANGGARAN 2024
 PEMBERI TUGAS



DISETUJUI
 Pejabat Pembuat Komitmen
 Program Dukungan Manajemen V

(Signature)
 NURPI

NIP. 19850504 200803 1 002
 DIPERIKSA TENAGA AHLI PENGAWAS
 Sipil/Arsitektur

RUDI SAHUSILAWANE, ST
 PENYEDIA JASA KONSTRUKSI




PT. ALTA BANGUN MANDIRI
 PENANGGUNG JAWAB

(Signature)
 Ir. PAHAL PARDEDE
 DIREKTUR UTAMA

PENYUSUN GAMBAR	JABATAN	PARAF	TANGGAL
DIGAMBAR: TRI WIBOWO	DRAFTER		
DIPERIKSA: ERWIN GINANJAR	PELAKSANA		
DIKETAHUI: Ir. PAHAL PARDEDE	PROJECT MANAGER		

JUDUL GAMBAR :
**DENAH INSTALASI
 PEMBUANGAN AC**

TANGGAL :	JULI 2024		
SKALA :	1:75		
SATUAN :	mm		
LAYER	KODE KERJA	JML. LMBR	NO. LEMBAR
A3	02-PTI	34	33

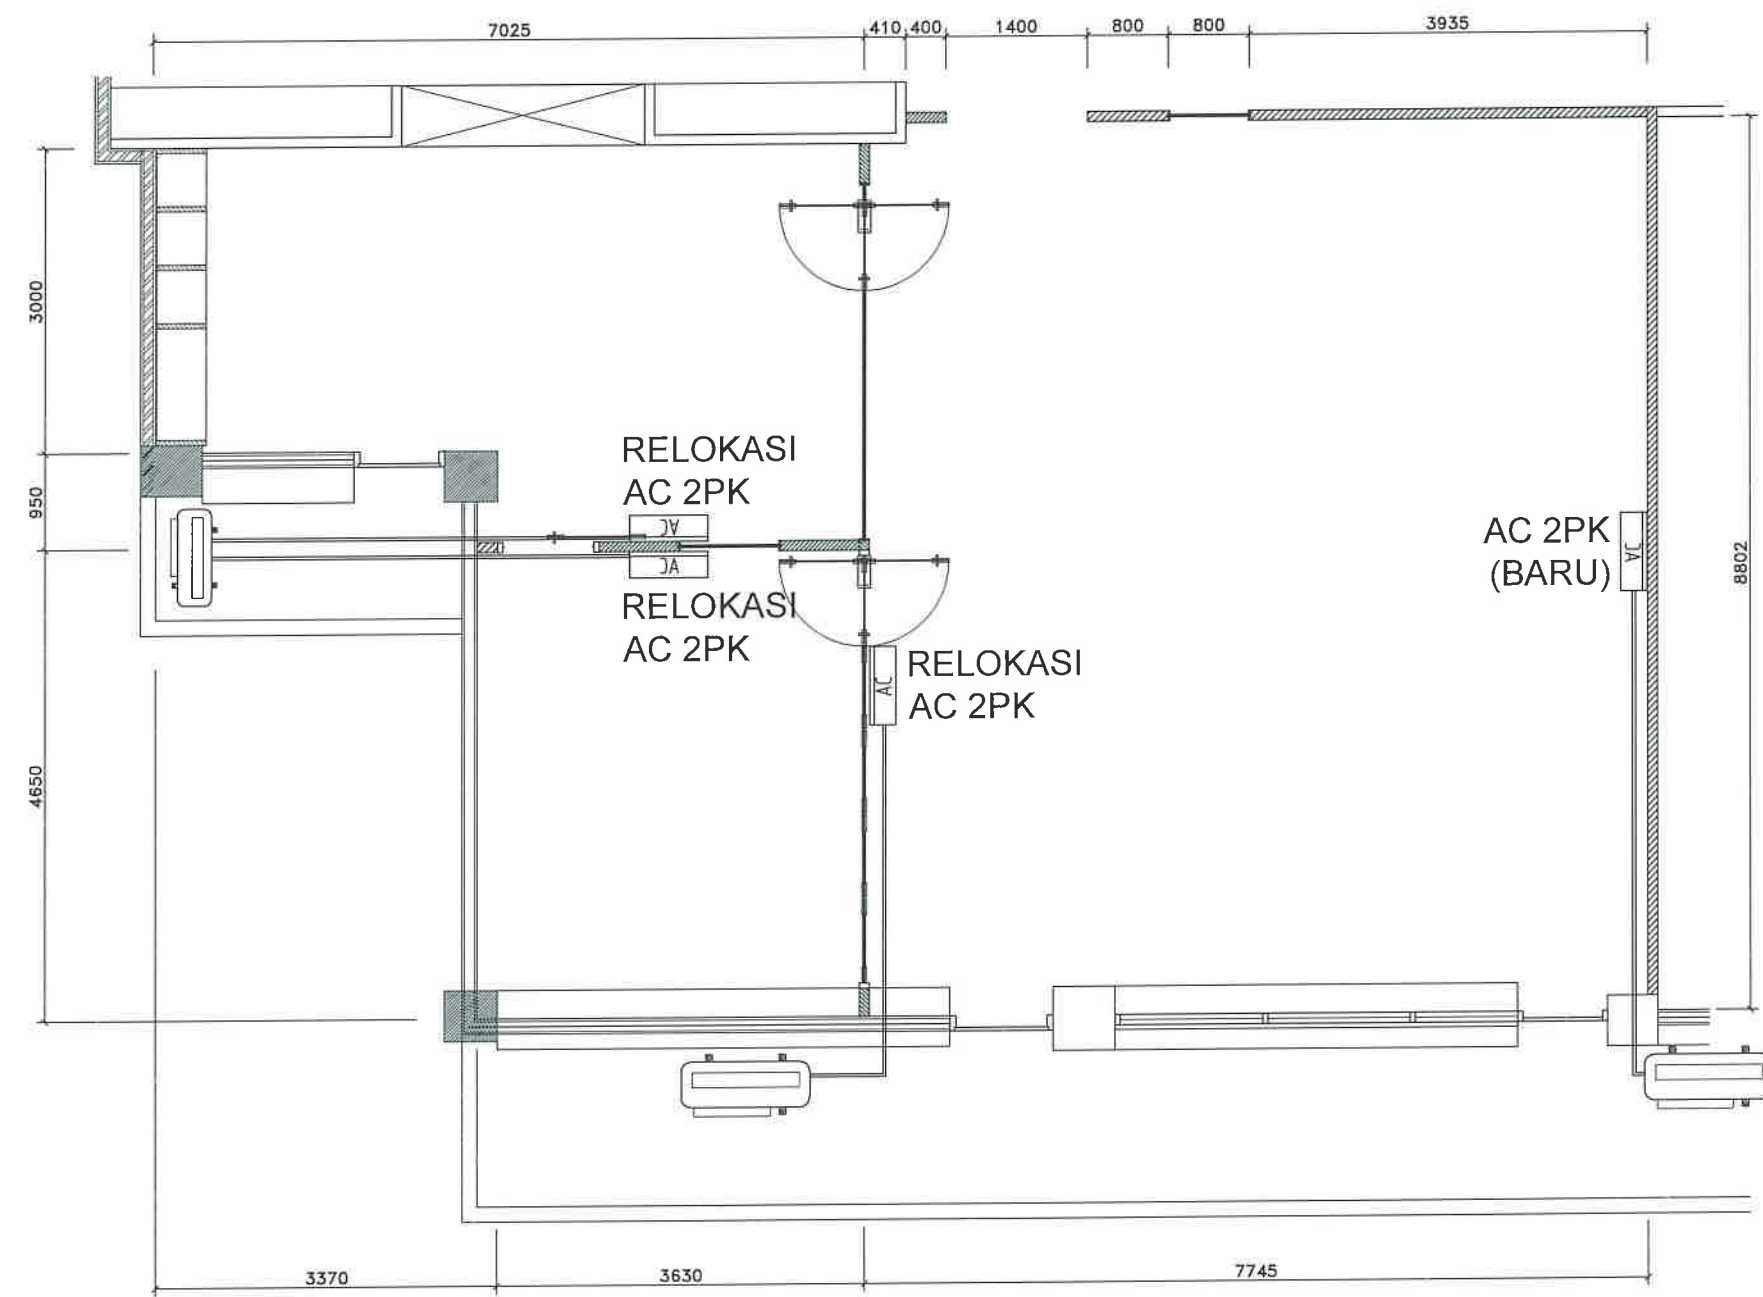

DENAH INSTALASI PEMBUANGAN AC
 SKALA 1 : 75

AS BUILT DRAWING

KETERANGAN/CATATAN

-  Relokasi Indoor AC
-  Pek. Instalasi Pipa Refrigerant AC
-  Pipa PVC Tipe AW 3/4" Pembuangan AC

NAMA PEKERJAAN

REHABILITASI GEDUNG KANTOR
RUANG KERJA DIREKTUR KKSDA DAN
DIREKTUR PTI

TAHUN ANGGARAN 2024

PEMBERI TUGAS



DISETUJUI

Pejabat Pembuat Komitmen
Program Dukungan Manajemen V



DIPERIKSA TENAGA AHLI PENGAWAS
Sipil/Arsitektur

RUDI SAHUSILAWANE, ST

PENYEDIA JASA KONSTRUKSI



PT. ALTA BANGUN MANDIRI

PENANGGUNG JAWAB



Ir. PAHAL PARDEDE
DIREKTUR UTAMA

PENYUSUN GAMBAR	JABATAN	PARAF	TANGGAL
DIGAMBAR: TRI WIBOWO	DRAFTER		
DIPERIKSA: ERWIN GINANJAR	PELAKSANA		
DIKETAHUI: Ir. PAHAL PARDEDE	PROJECT MANAGER		


JUDUL GAMBAR :

DENAH INSTALASI REFRIGENT AC

TANGGAL : JULI 2024

SKALA : 1:75 SATUAN : mm

LAYER	KODE KERJA	JML. LMBR	NO. LEMBAR
A3	02-PTI	34	34

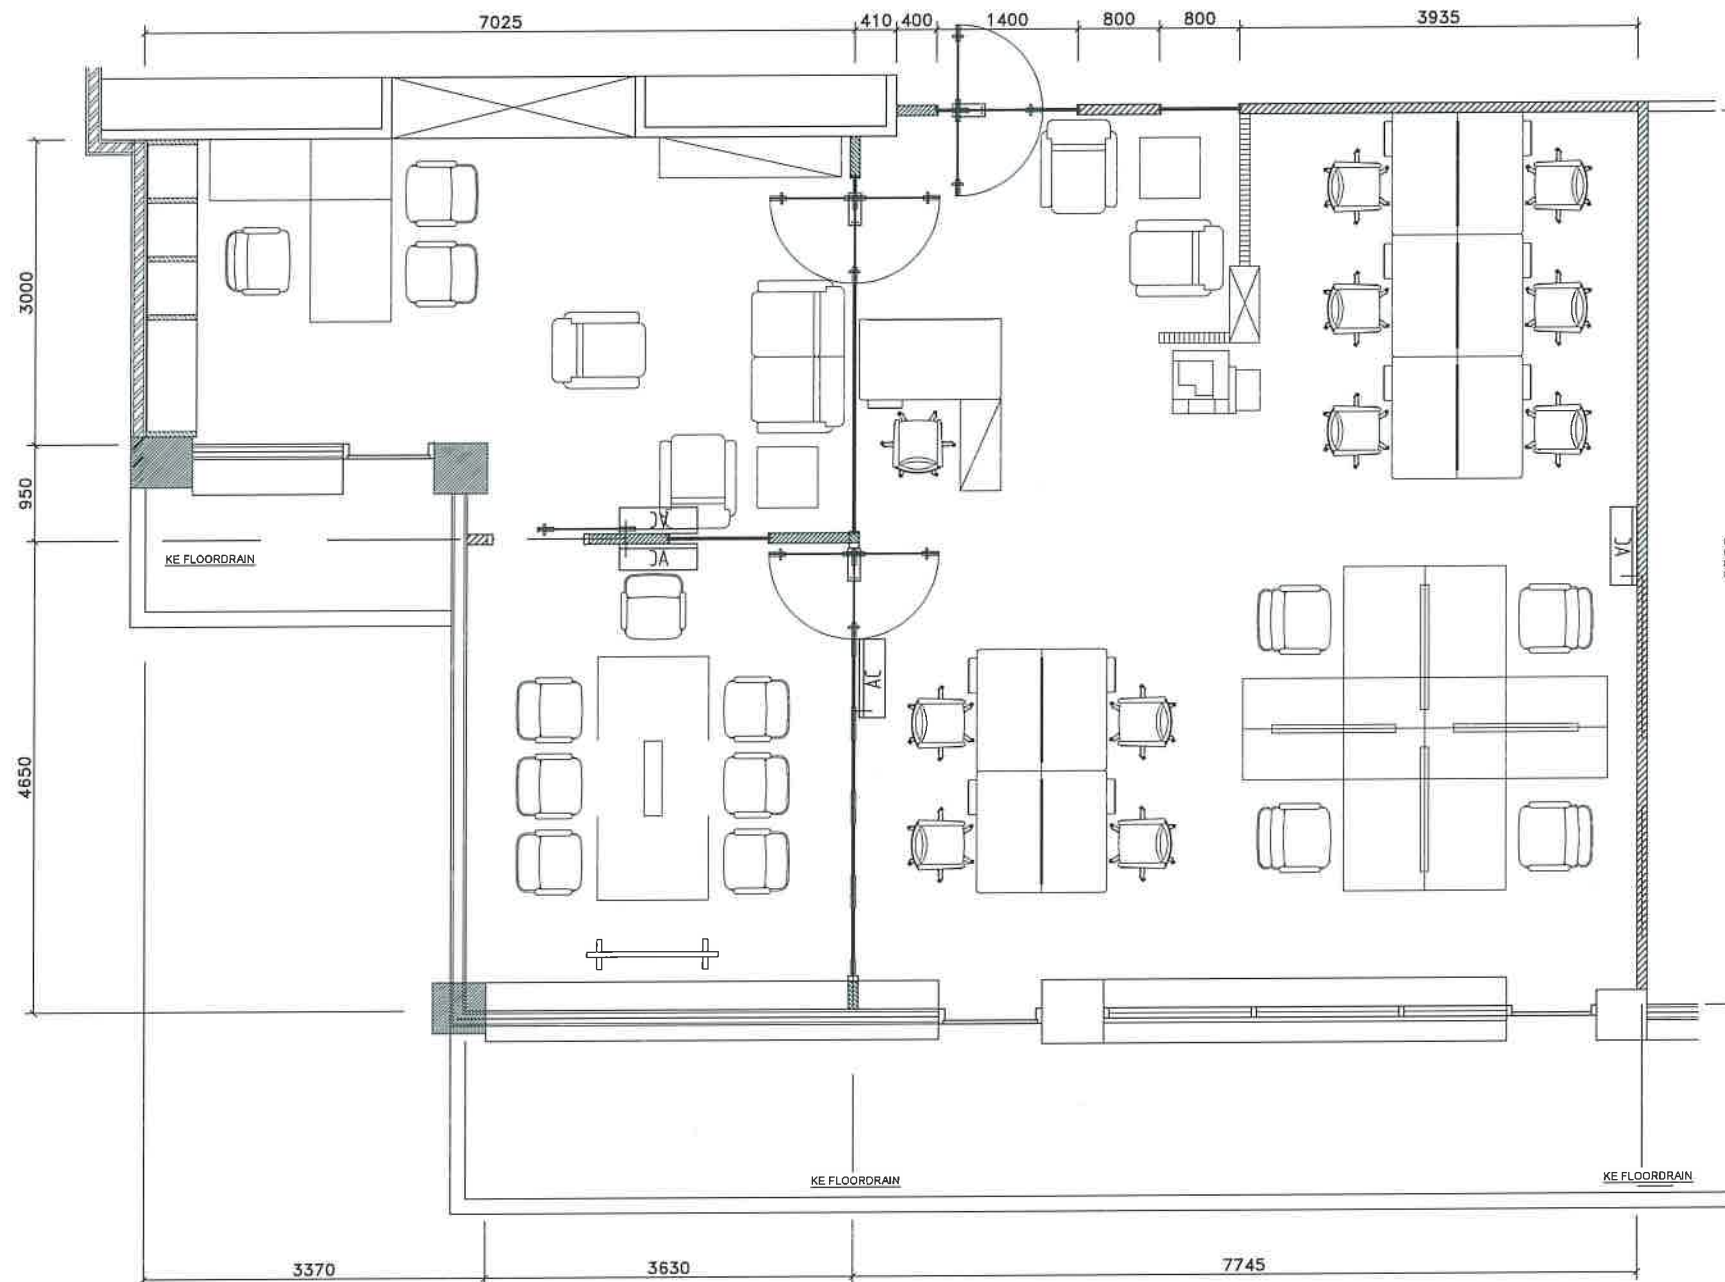

DENAH INSTALASI REFRIGENT AC

SKALA 1 : 75

AS BUILT DRAWING

KETERANGAN/CATATAN

* W.1 : Dinding Finish Cat Interior

NAMA PEKERJAAN

REHABILITASI GEDUNG KANTOR
RUANG KERJA DIREKTUR KKSDA DAN
DIREKTUR PTI

TAHUN ANGGARAN 2024
PEMBERI TUGAS



DISETUJUI

Pejabat Pembuat Komitmen
Program Dukungan Manajemen V



NURPI

NIP. 19850504 200803 1 002

DIPERIKSA TENAGA AHLI PENGAWAS
Sipil/Arsitektur

RUDI SAHUSILAWANE, ST.

PENYEDIA JASA KONSTRUKSI



PT. ALTA BANGUN MANDIRI

PENANGGUNG JAWAB



Ir. PAHAL PARDEDE
DIREKTUR UTAMA

PENYUSUN GAMBAR	JABATAN	PARAF	TANGGAL
DIGAMBAR : TRI WIBOWO	DRAFTER		
DIPERIKSA : ERWIN GINANJAR	PELAKSANA		
DIKETAHUI : Ir. PAHAL PARDEDE	PROJECT MANAGER		


JUDUL GAMBAR :

- * POTONGAN - 1
- * POTONGAN - 2


TANGGAL : JULI 2024

SKALA : 1 : 50 SATUAN : mm

LAYER	KODE KERJA	JML. LMBR	NO. LEMBAR
A3	ARS	34	16

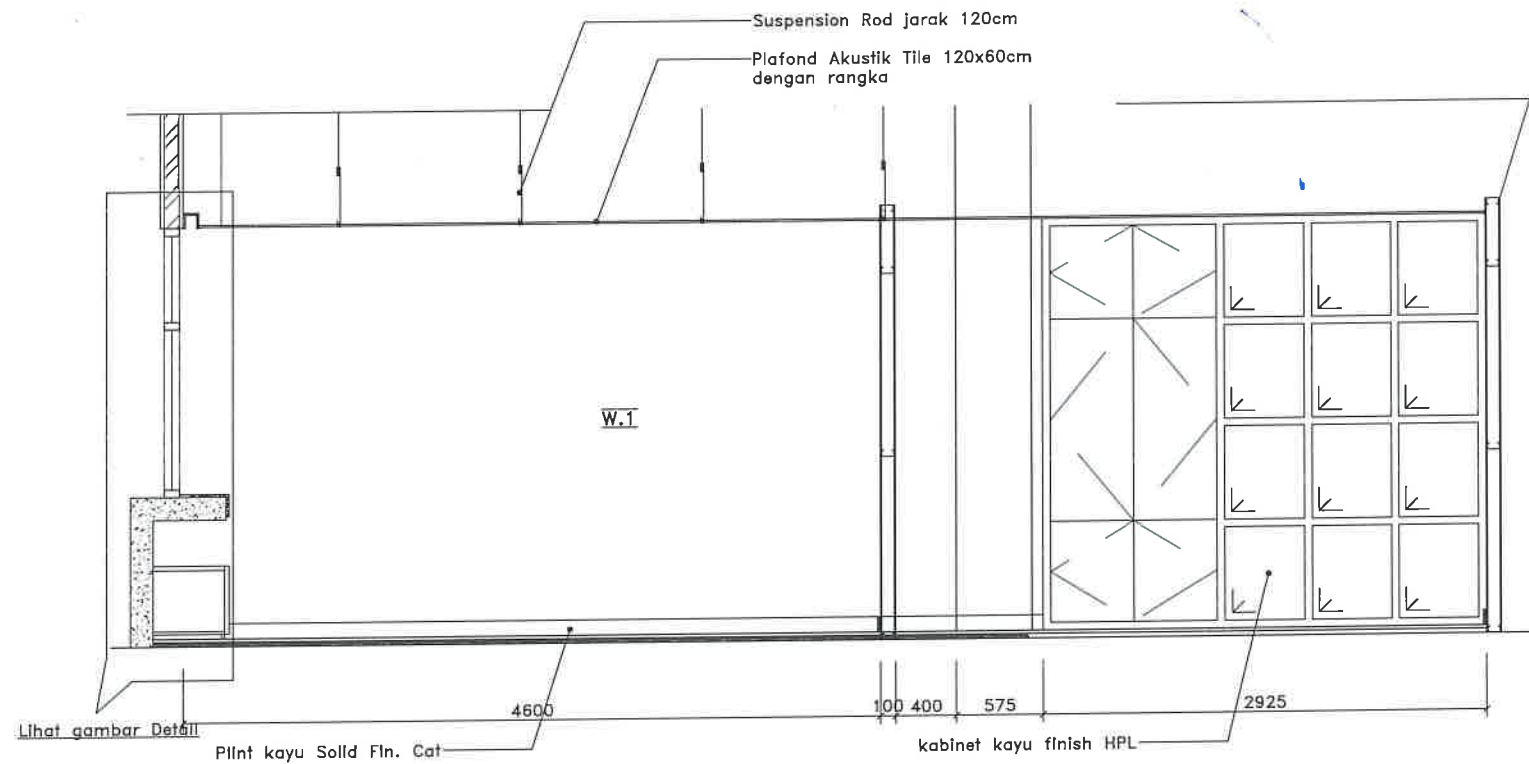

POTONGAN - 1
SKALA 1 : 50

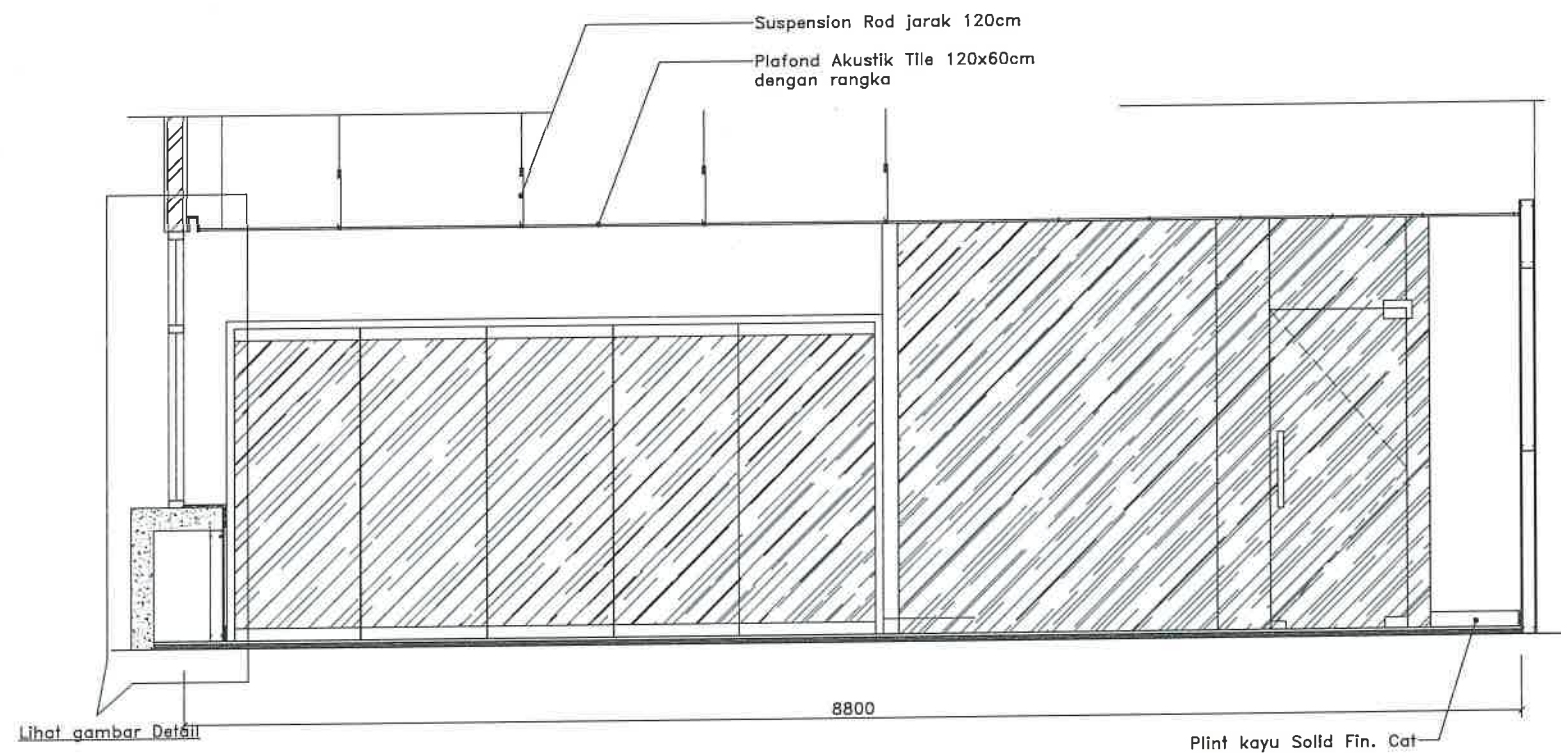

POTONGAN - 2
SKALA 1 : 50

AS BUILT DRAWING

KETERANGAN/CATATAN

* Perhatikan Arah Bukaannya Pintu

NAMA PEKERJAAN

REHABILITASI GEDUNG KANTOR
RUANG KERJA DIREKTUR KKSDA DAN
DIREKTUR PTI

TAHUN ANGGARAN 2024

PEMBERI TUGAS



DISETUJUI

Pejabat Pembuat Komitmen
Program Dukungan Manajemen V



NURPI

NIP. 19850504 200803 1 002

DIPERIKSA TENAGA AHLI PENGAWAS

Sipil/Arsitektur

RUDI SAHUSILAWANE, ST

PENYEDIA JASA KONSTRUKSI



PT. ALTA BANGUN MANDIRI

PENANGGUNG JAWAB



Ir. PAHAL PARDEDE
DIREKTUR UTAMA


PENYUSUN GAMBAR	JABATAN	PARAF	TANGGAL
DIGAMBAR: TRI WIBOWO	DRAFTER		
DIPERIKSA: ERWIN GINANJAR	PELAKSANA		
DIKETAHUI: Ir. PAHAL PARDEDE	PROJECT MANAGER		

JUDUL GAMBAR :
* DETAIL PINTU LIPAT KACA TEMPERED


TANGGAL : JULI 2024

SKALA : 1:25 SATUAN : mm


LAYER	KODE KERJA	JML. LMBR	NO. LEMBAR
A3	ARS	34	22

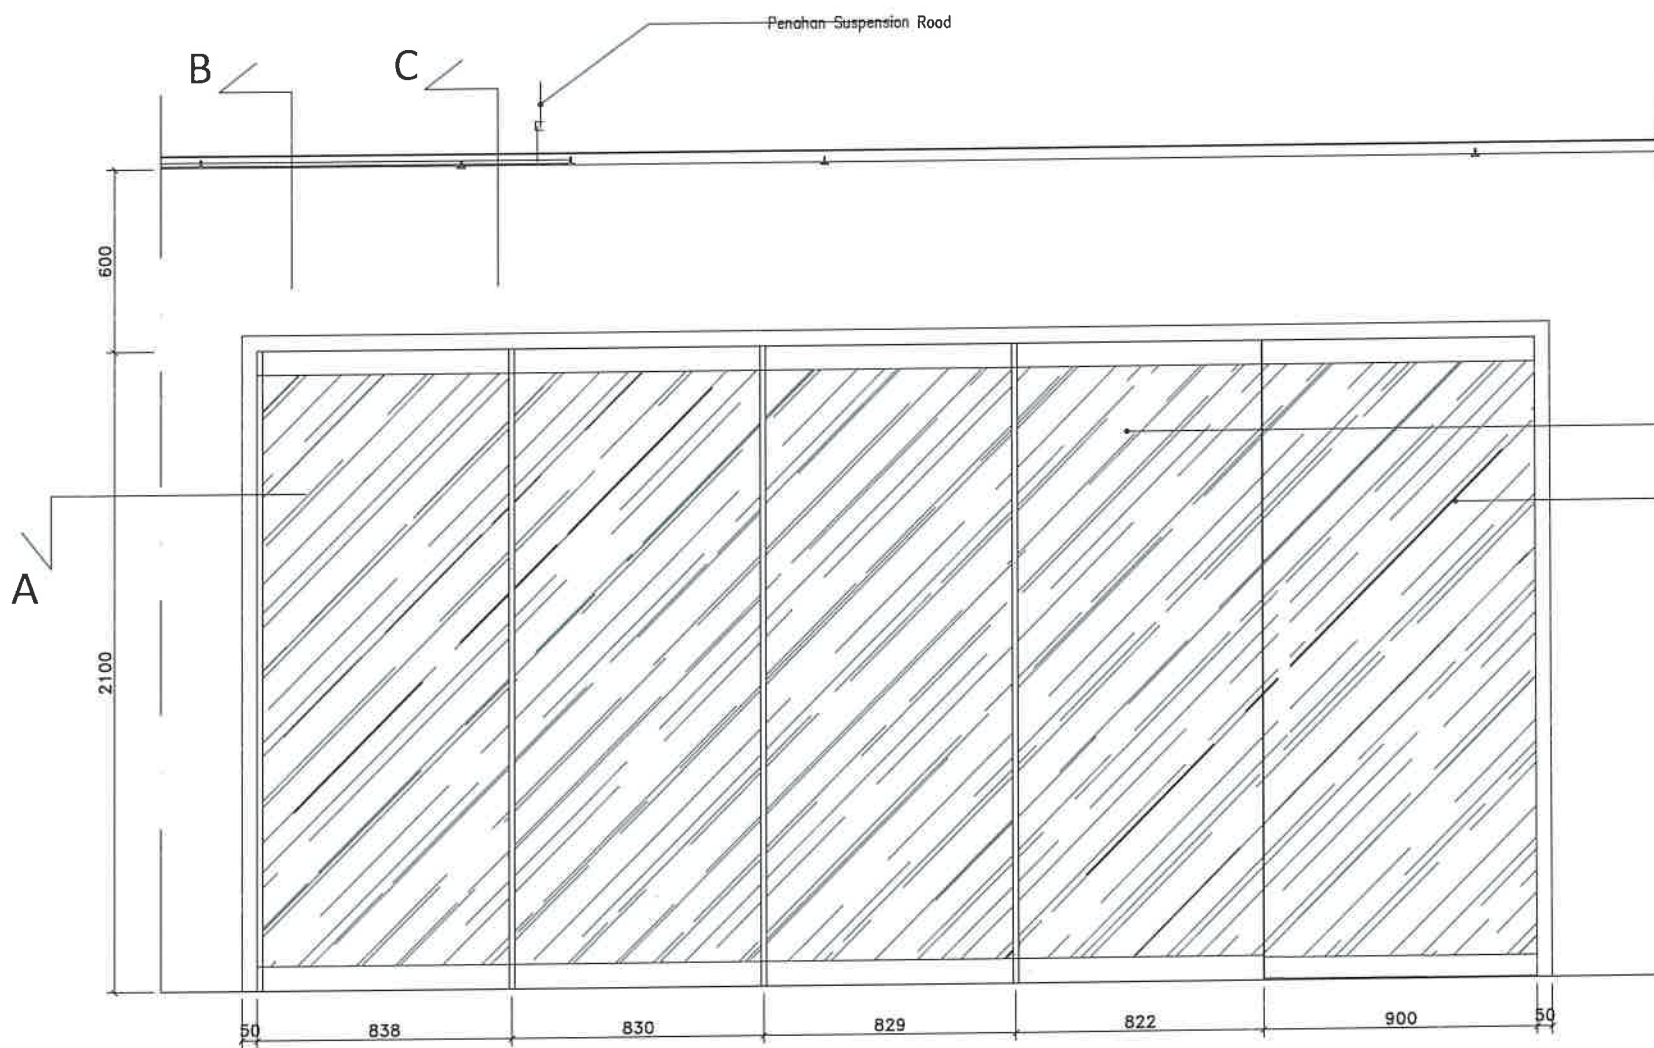

01 TAMPAK DEPAN
SKALA 1:25

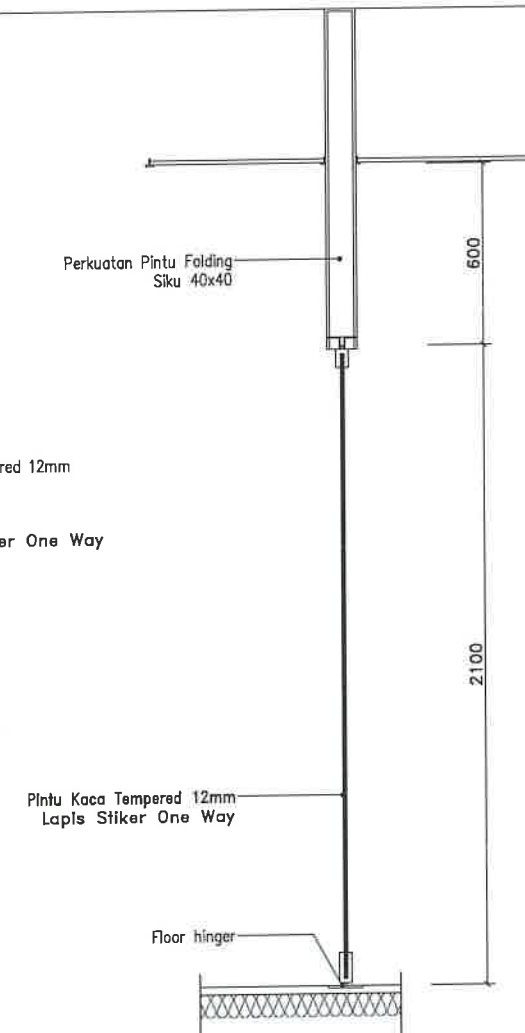

01 POTONGAN - C
SKALA 1:25

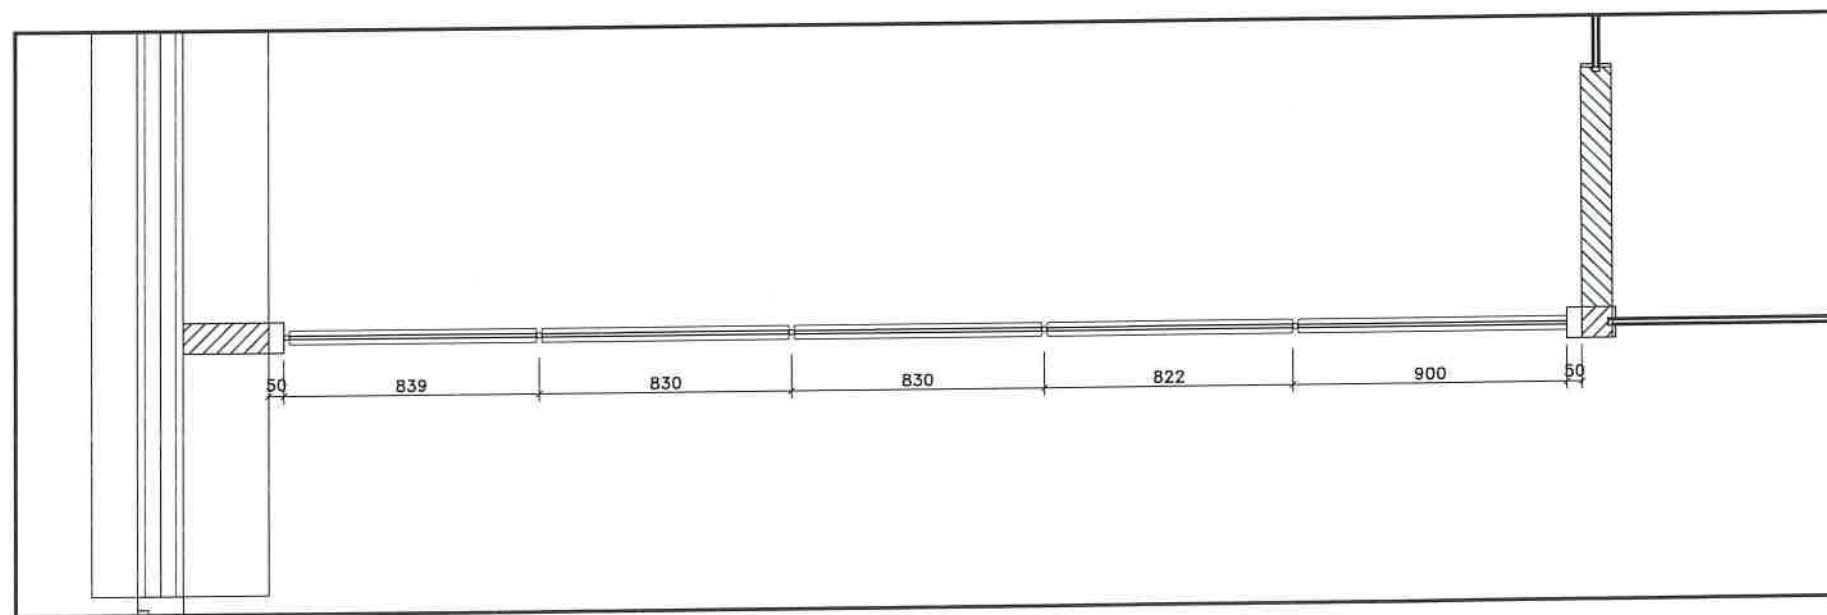

01 POTONGAN - A
SKALA 1:25

01 POTONGAN - B
SKALA 1:25